


RÚMMYND HITALAGNA 1:50

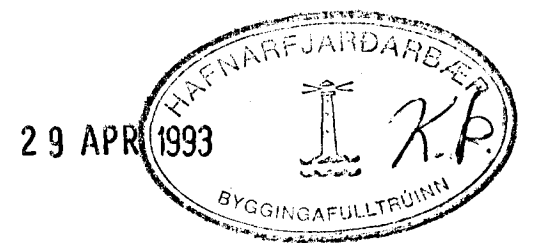

01 APRIL '93 MELAGRIND FERD. BAIT VIND OFNI NR. 201. LEGU LAGNAÐ 64			
BR. NR.	DAGS	EDLI BREYTINGAR	SIGN.
LINDARBERG 38 HAFNARFIREÐI			DAGS DES '90
RÚMMYND HITALAGNA			HANNAÐ
MELIKV. 1:50			TEIKNAR
SIGURÐUR ÞORLEIFSSON TEKNIFRÆÐINGUR F.T.F.I.			VEK NR. 9048
STRANDGÖTU 11 HAFNARFIREÐI SÍMI 54751/54255			BLAD NR. 2-05