



Samþykkt á fundi
nefndar þ. 13. 19 90
BYGGINGAFULLTRÚINN
Í HAFNARFIRÐI
[Signature]


Ganga skal frá önnu
eldstaði í samræmi
við reglugerðir

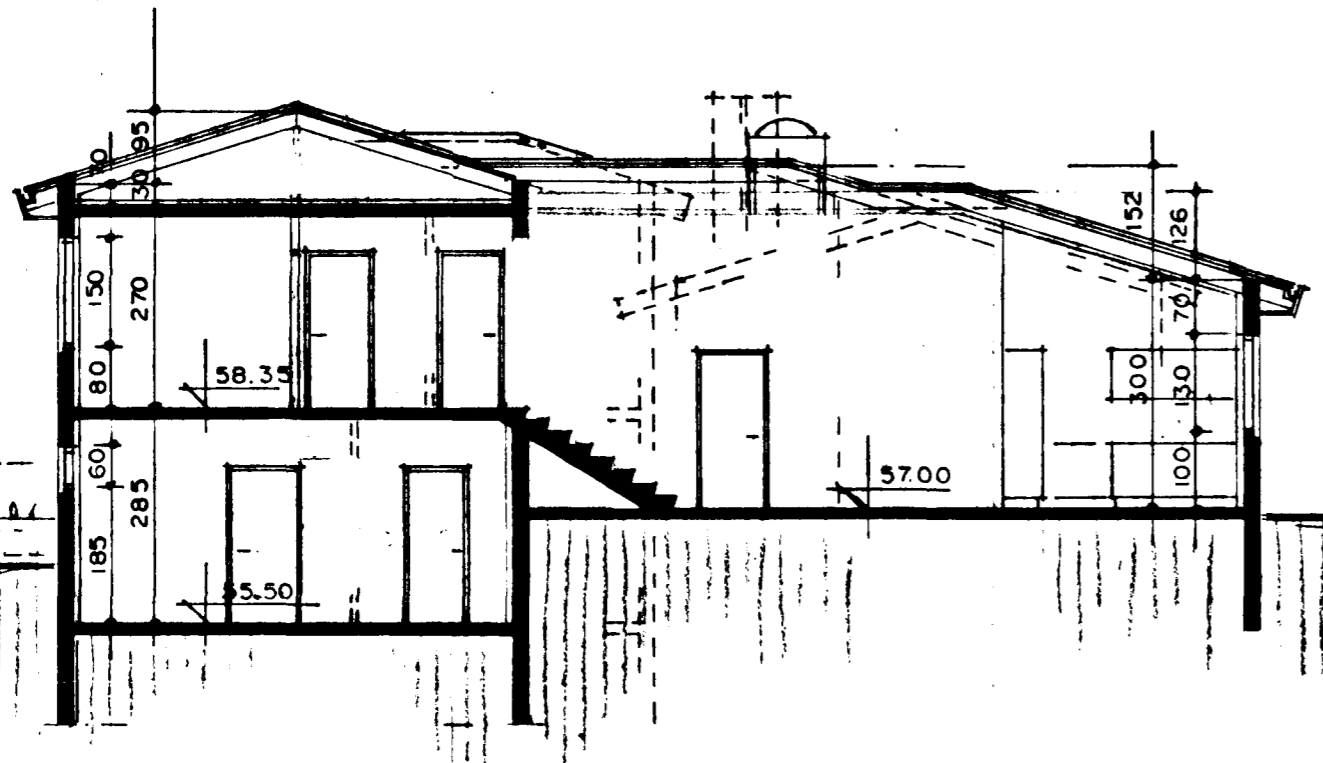

SNEIÐING A-A M:1:100

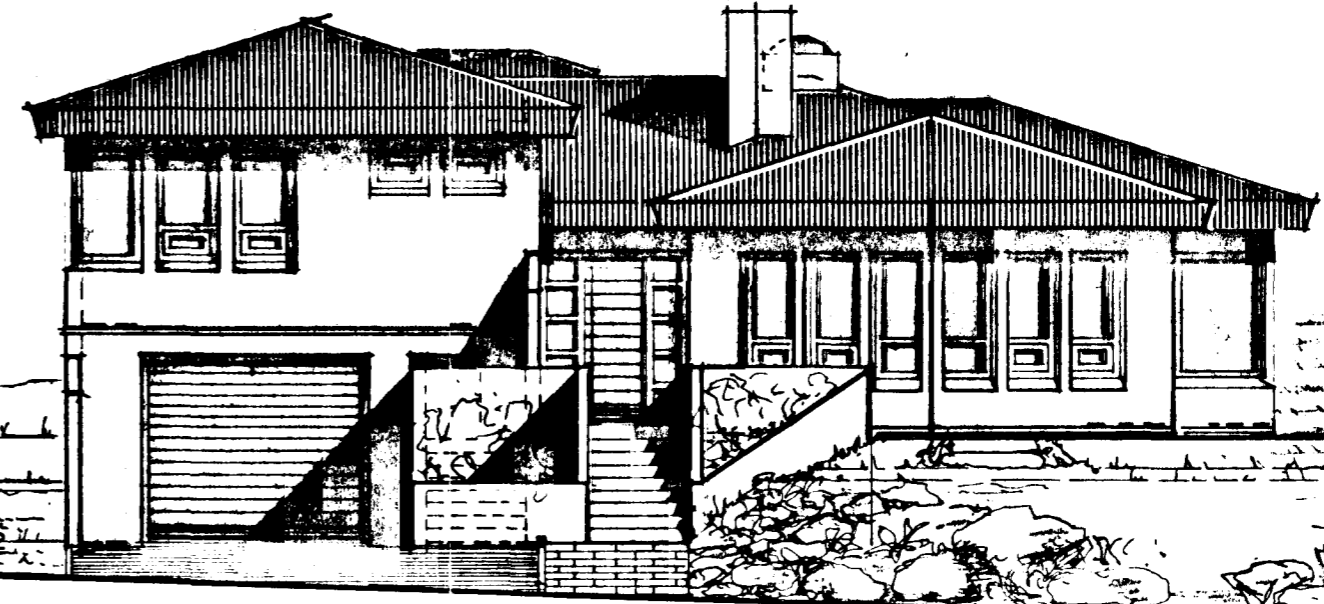


SUÐ-VESTURHLIÐ M:1:100

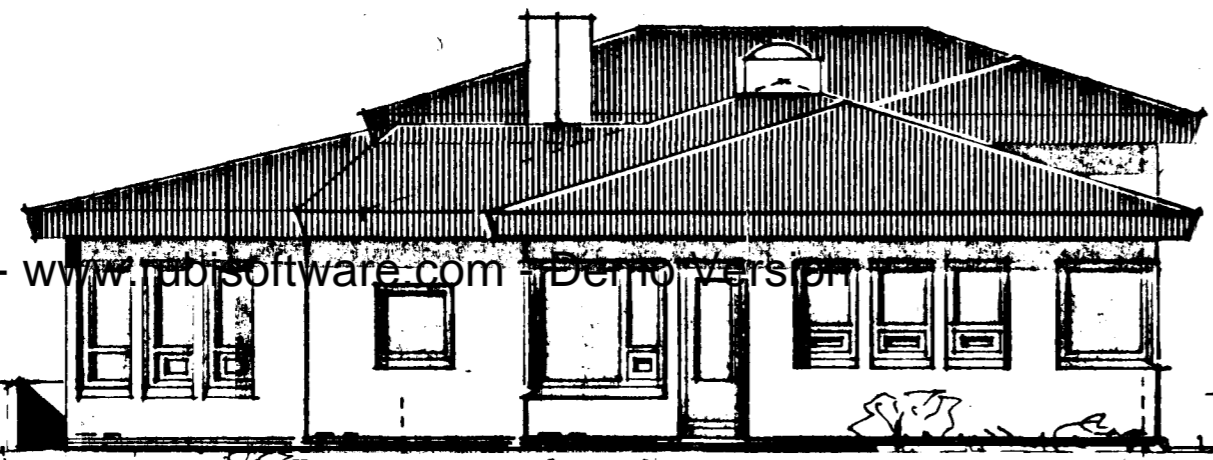

SUÐ-AUSTURHLIÐ M:1:100



NORÐ-AUSTURHLIÐ M:1:100

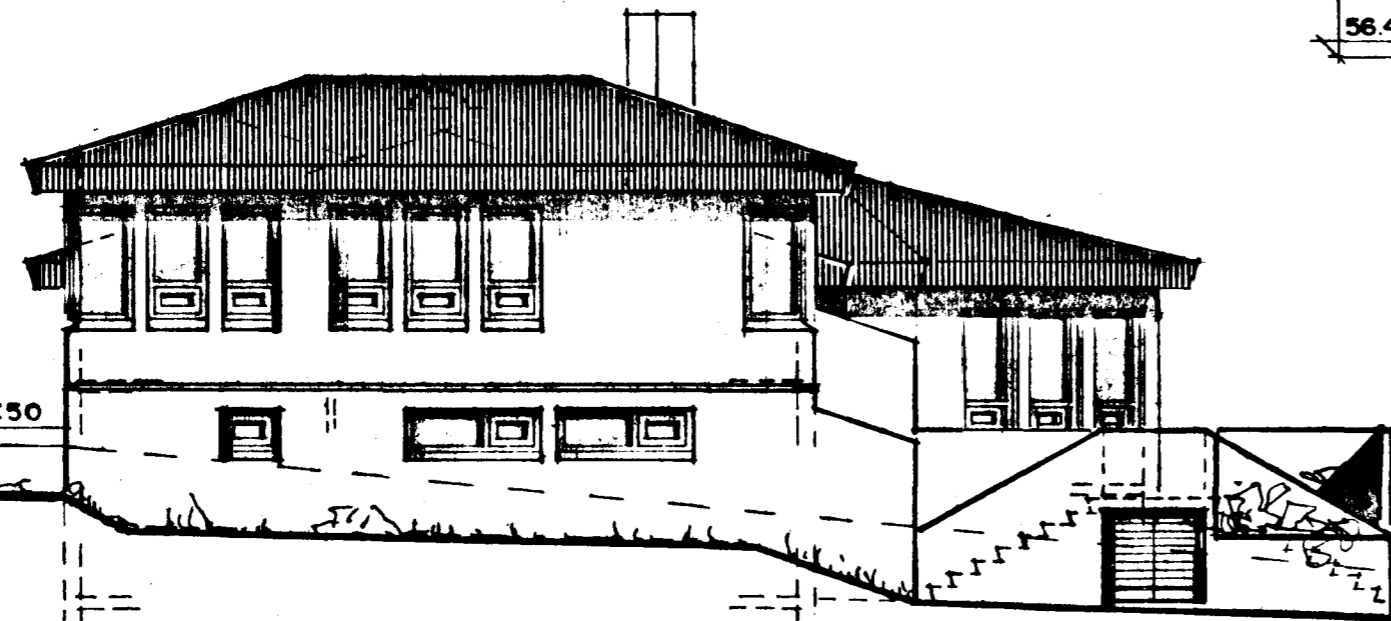

NORÐ-VESTURHLIÐ M:1:100