


GRUNNMYND I HÆÐ M:1:100


G=54.27

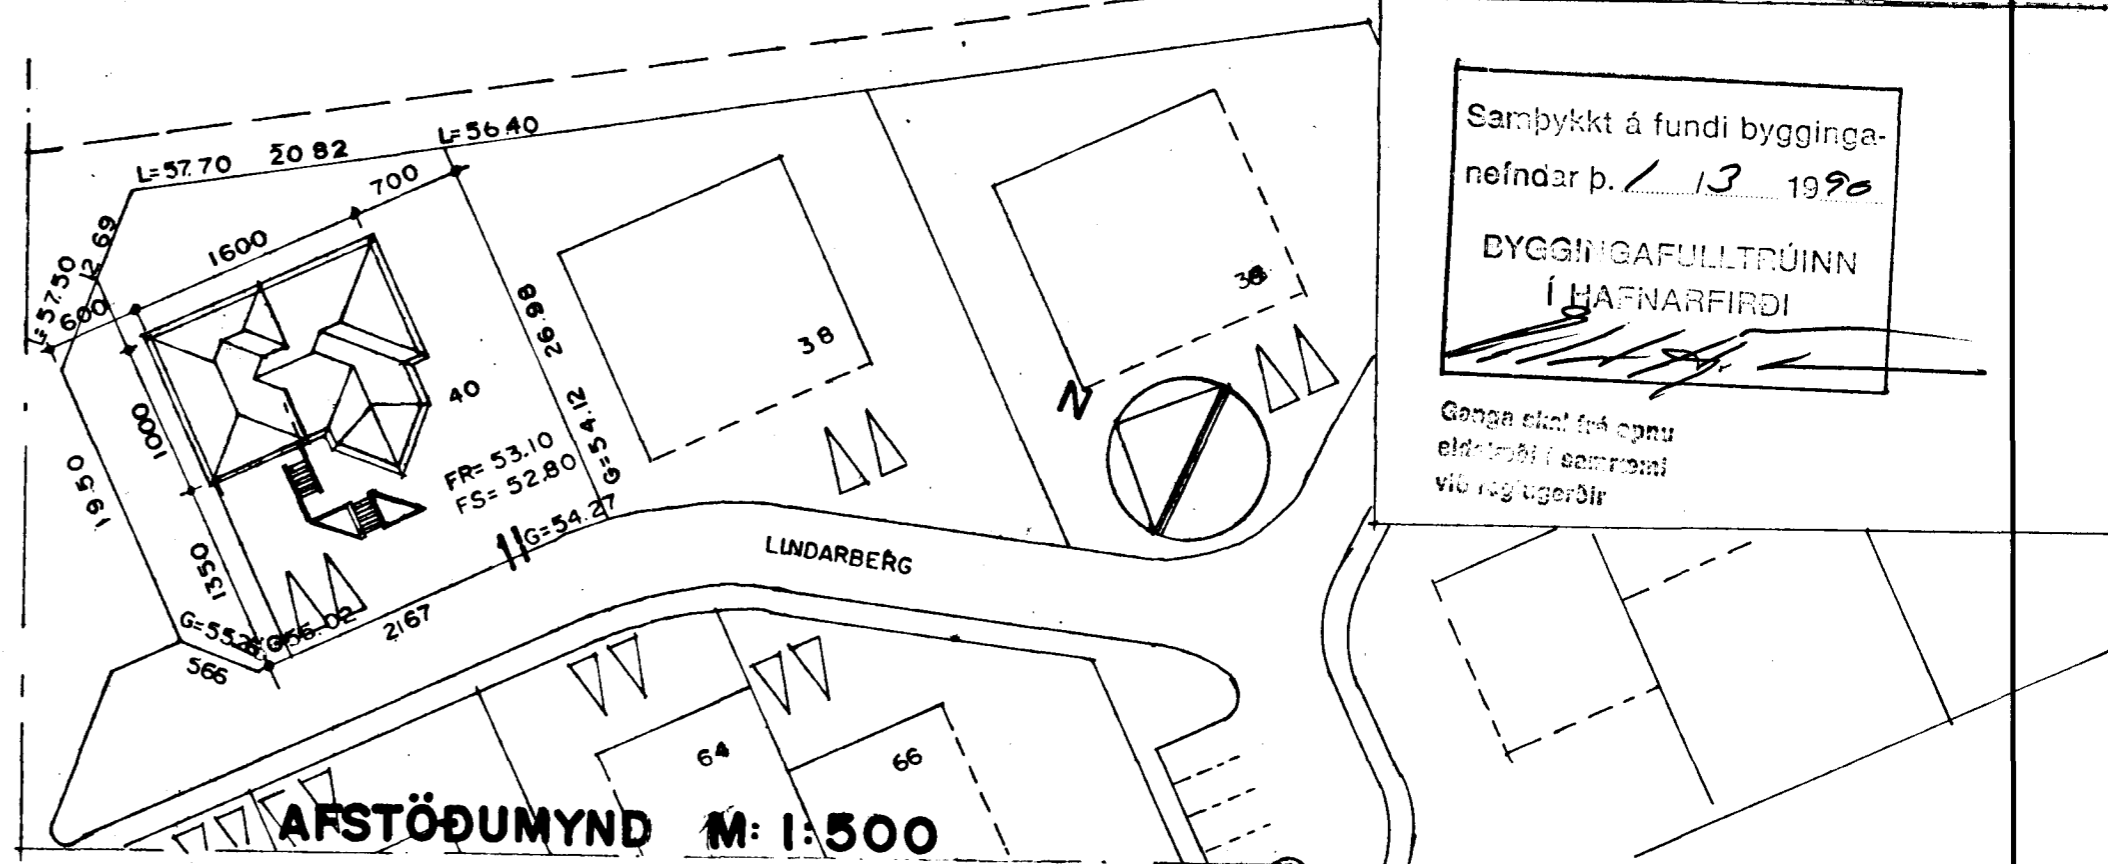

Samþykkt á fundi bygginga-  
nefndar þ. 13 1990  
BYGGINGAFULLTRÚINN  
Í HAFNARFIRDI

Ganga stíll frá önnu  
eldhúsi í samræmi  
við reglugerðir

AFSTÖÐUMYND M:1:500

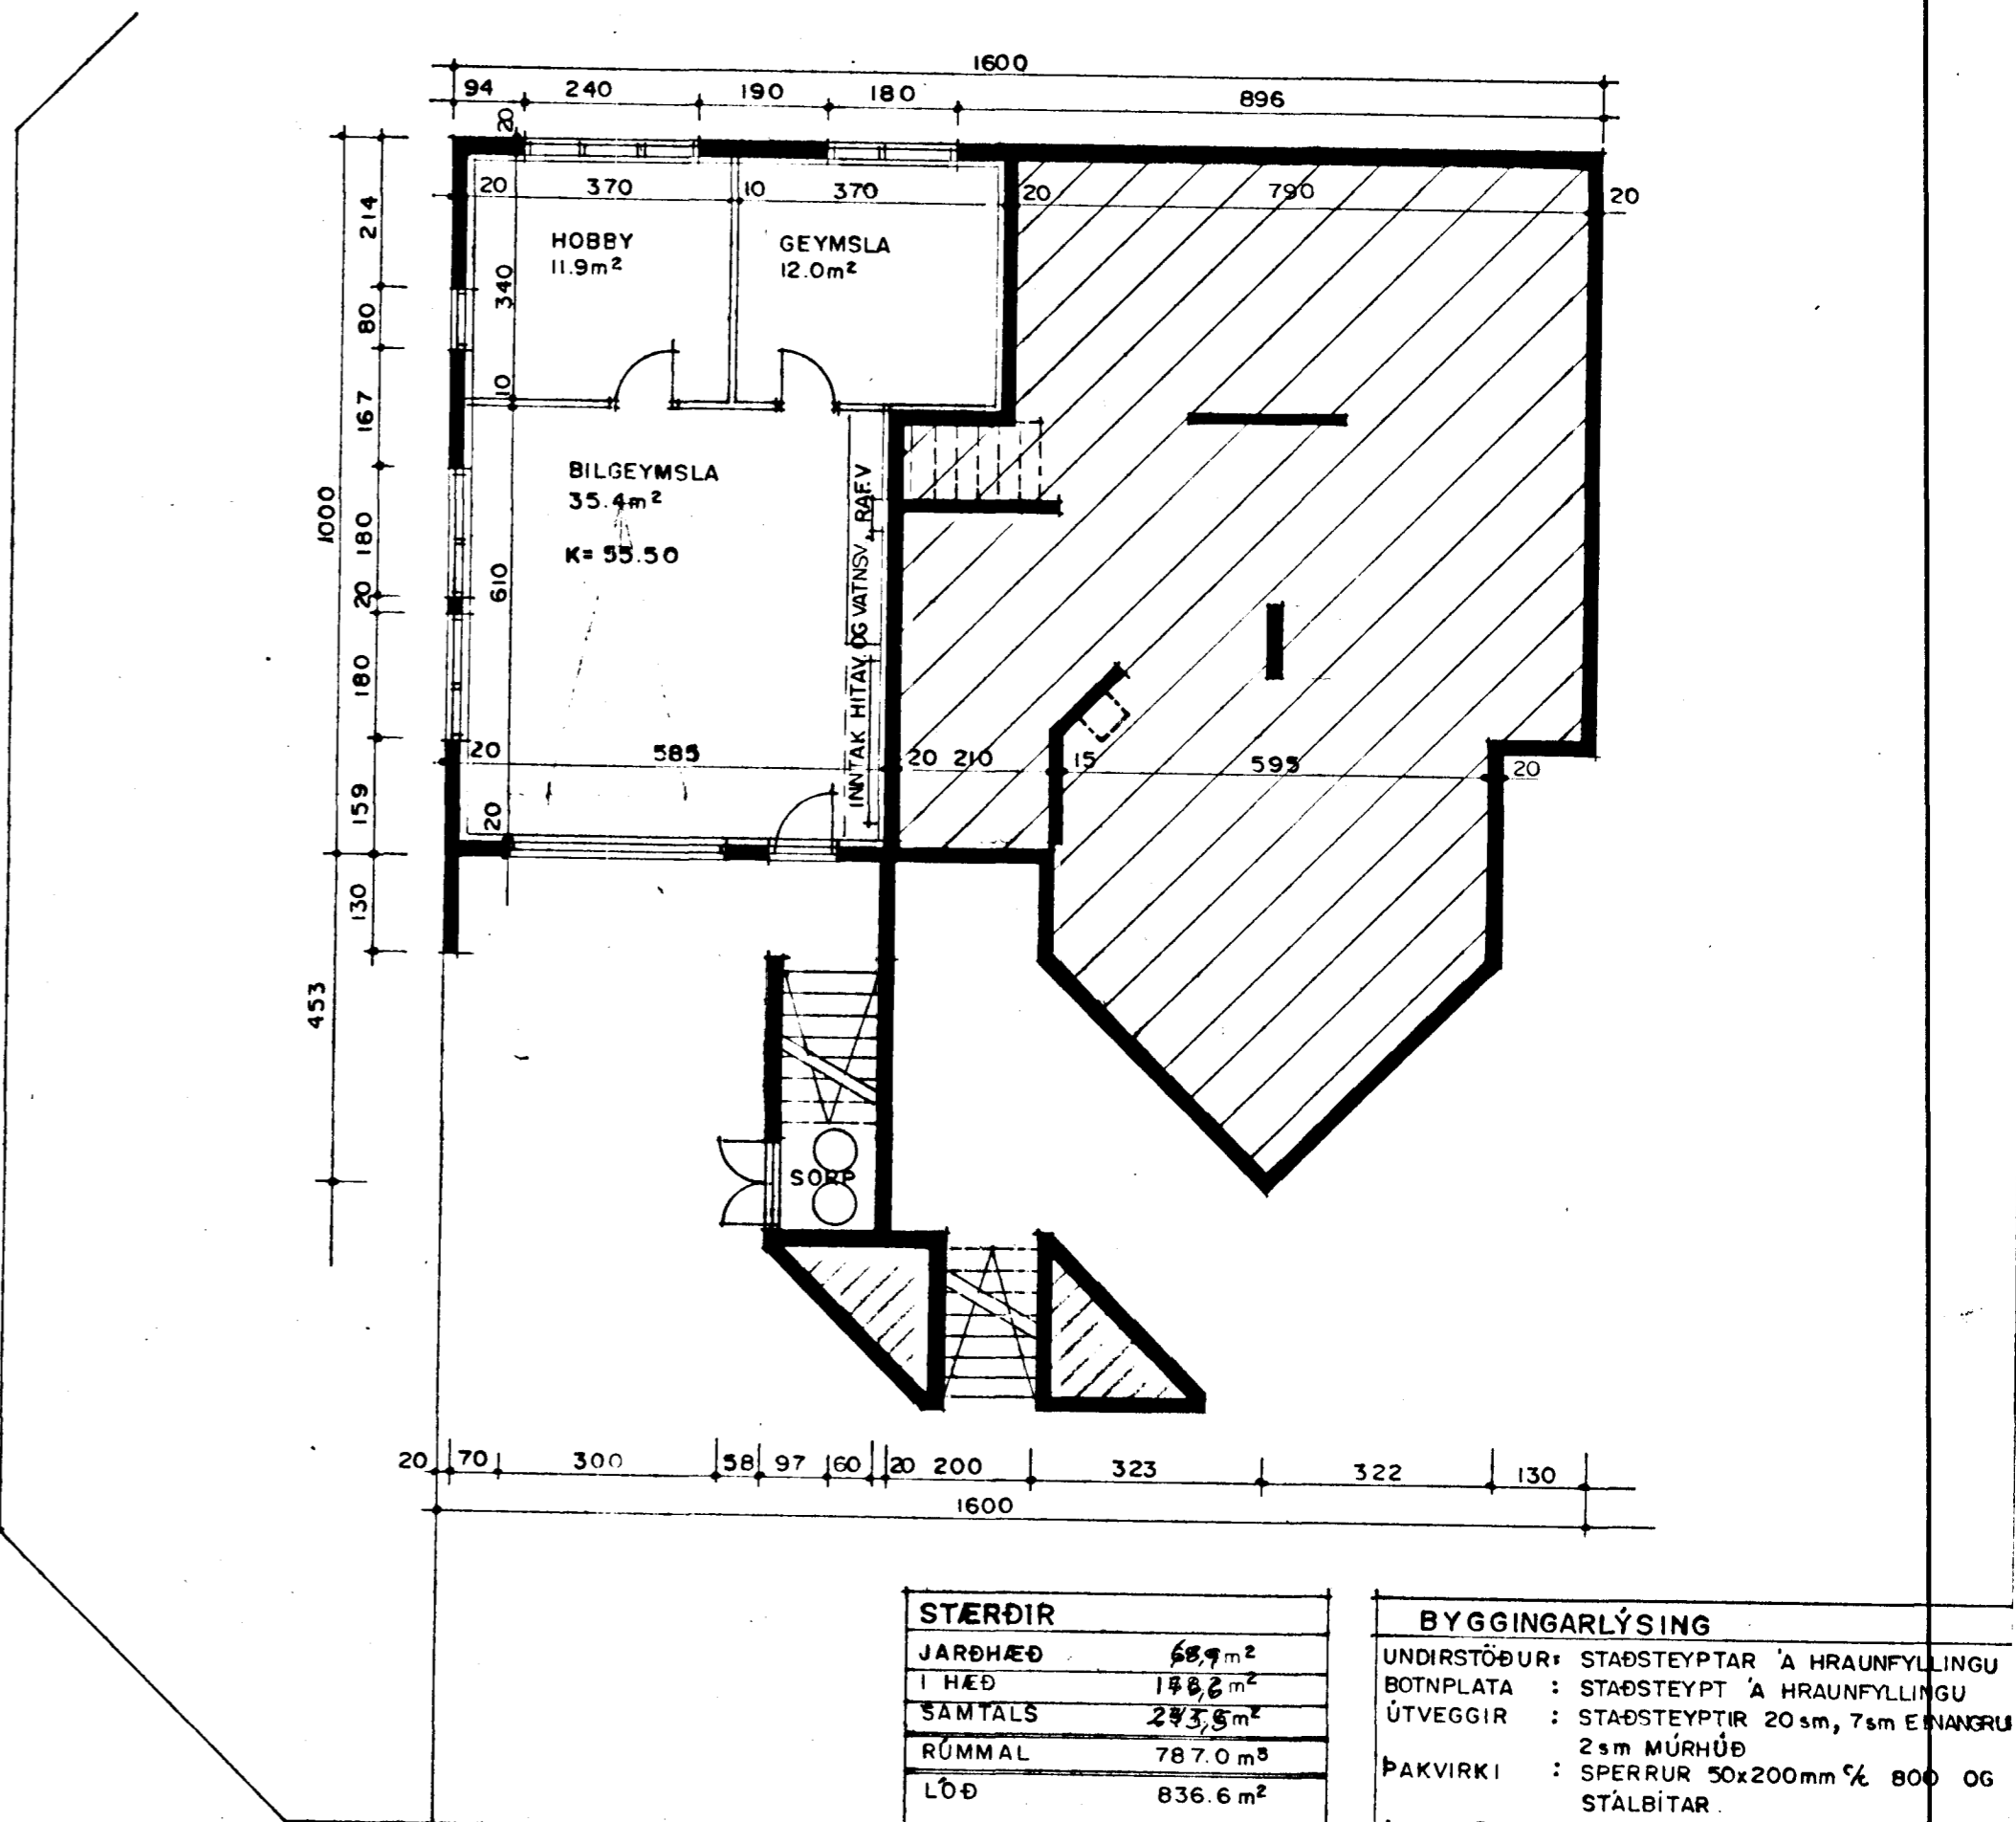

GRUNNMYND JARÐHÆÐ M:1:100

STÆRÐIR	
JARÐHÆÐ	68.9 m <sup>2</sup>
I HÆÐ	148.8 m <sup>2</sup>
SAMTALS	217.7 m <sup>2</sup>
RÚMMÁL	787.0 m <sup>3</sup>
LÖÐ	836.6 m <sup>2</sup>

BYGGINGARLÝSING	
UNDIRSTÖÐUR:	STAÐSTEYPTAR Á HRAUNFYLINGU
BOTNPLATA :	STAÐSTEYPT Á HRAUNFYLINGU
ÚTVEGGIR :	STAÐSTEYPTIR 20sm, 7sm EYVANGRU 2sm MÚRHÚÐ
ÞAKVIRKI :	SPERRUR 50x200mm ¼ 800 OG STÁLBITAR
ÞAKKLÆDNING:	25x150mm BORDVHUR, ÞAKPAPPI OG ÞAKJÄRN
ELDVARNIR :	LITAD GARDASTÁL SAMKVÆMT FYRIRMÆLUM SLÖKKVIL- STJ. UM ELDVARNARBÚNAÐ OG STAÐSETNINGU HANS
L.R. :	TÁKNAR LOFTRÆSINGU
KÖLNUNART. :	KÖLNUNARTÖLUR EINSTAKRA BYGG- INGARHLUTA SEU SMK. 1.S.T. 66

*Sigurður Þorvarðarson*