

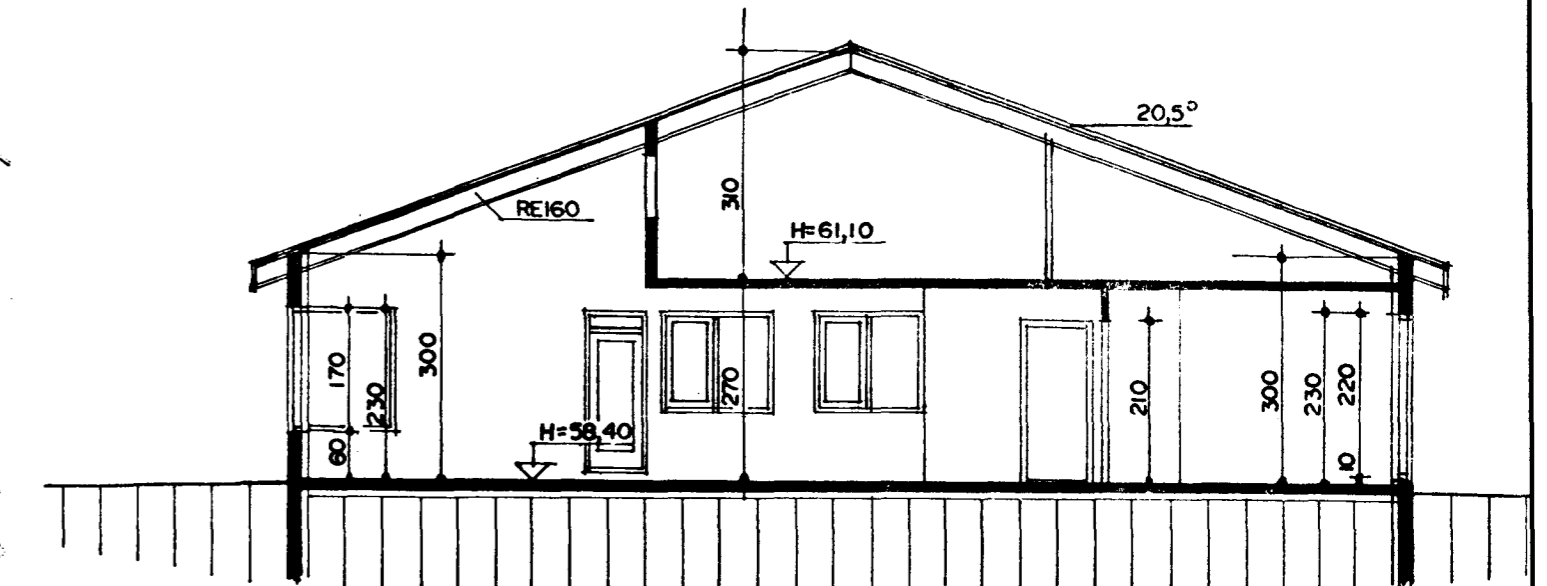
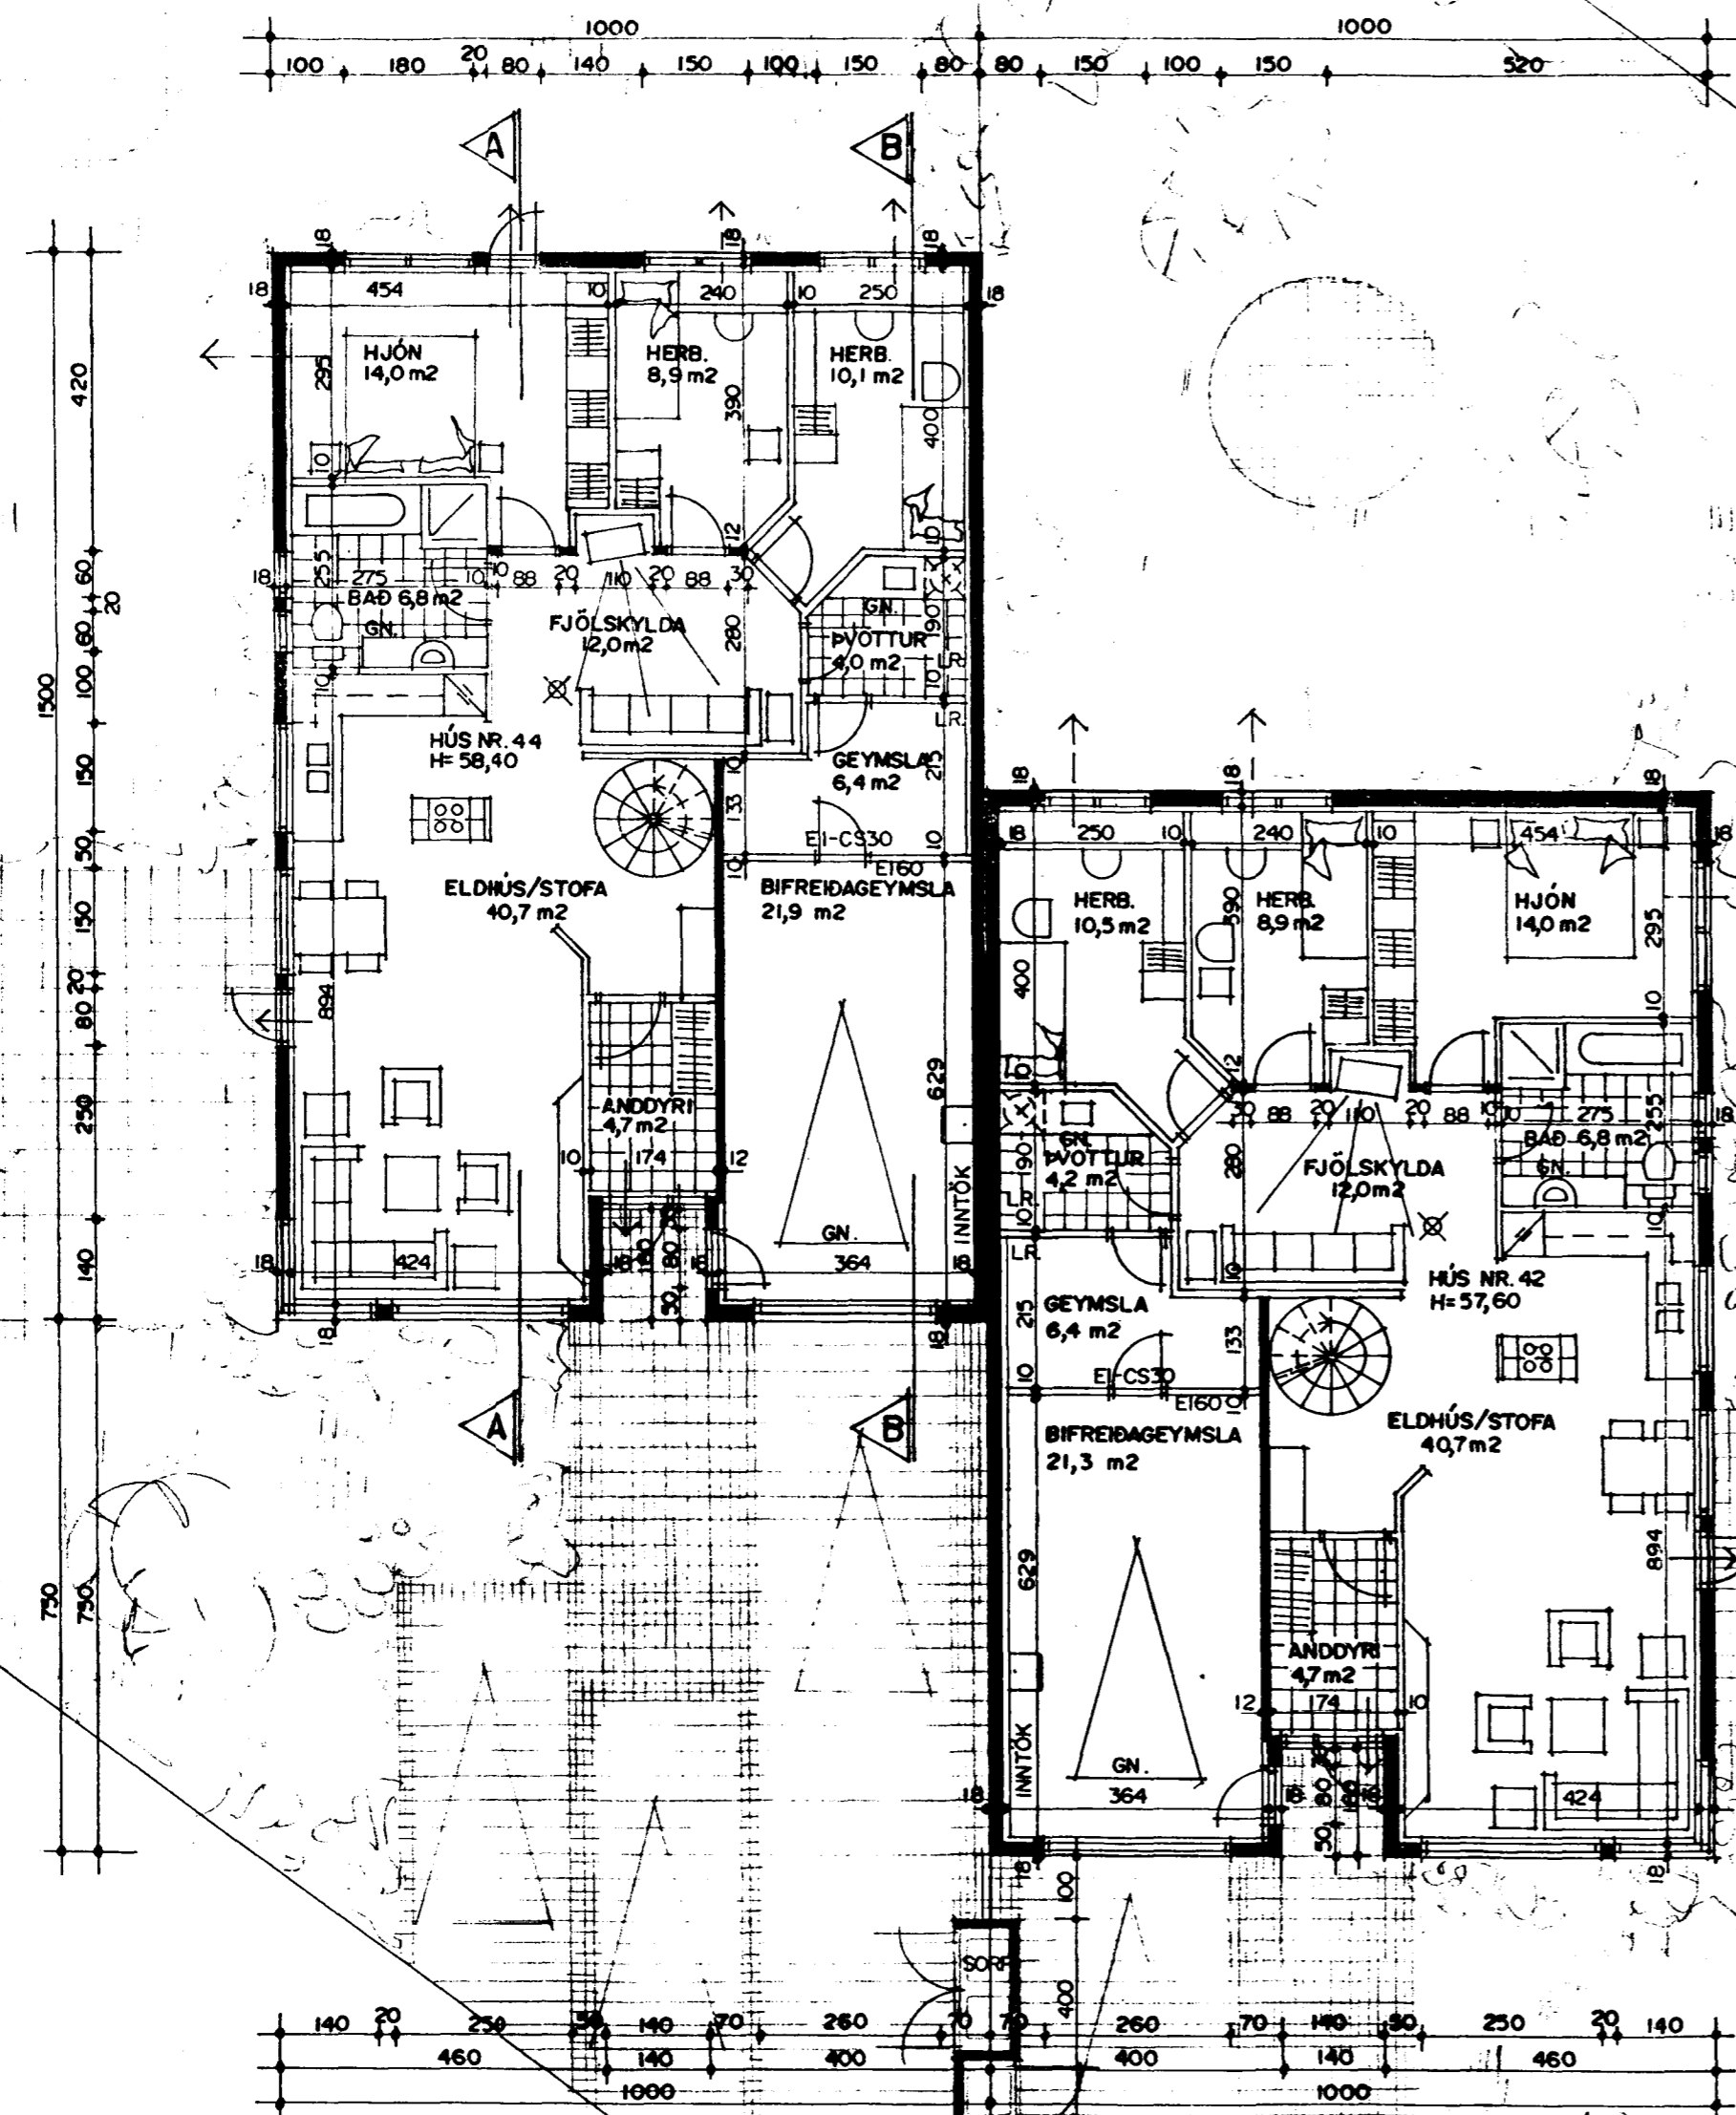


RP

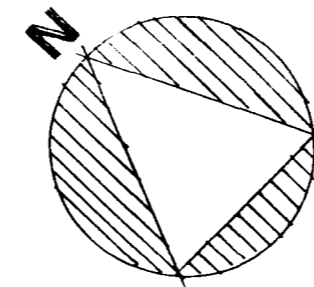

SNÍÐ A-A MKV. 1:100.

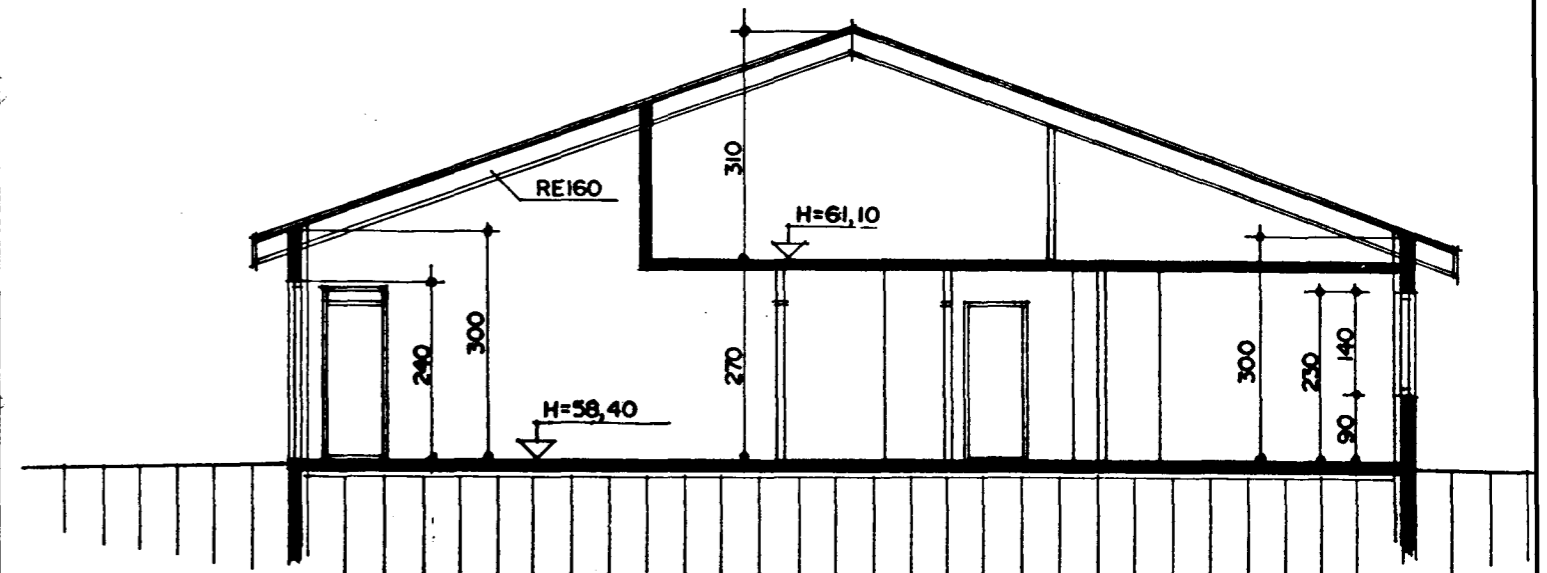

SNÍÐ B-B MKV. 1:100.

Skýringar vegna eldvarna:

- → B.O. tákna björgunarop, samkv. reglugerð um brunavarnir og brunamál.
- Tákna rýmingartéið, samkv. reglugerð um brunavarnir og brunamál.
- ⊗ Reykskynjari, staðsetjst samkvæmt teikningu.

GN=GÖLFNIDURFALL

GRUNNMYND I HÆÐ MKV 1:100

LINDARBERG 42 OG 44 HAFNARFIRÐI	
Sigurður Þorvarðarson byggingafræðingur bfl. Teiknistofan Strandgötu 11 220 Hafnarfirði (kt. 141250-4189) Sími 5651510. fax. 5651299. Netfang: teiknistofan@islandia.is	
Skýringar:	Aðaluppdráttur
Teikning:	Grunnmynd í hæð, sniðmyndir..
Mælikvarði:	1 : 100.
Umfirskrift:	27/8 99 RP
Blað nr:	1 af 3 Dagsetning. 20.01.1999.
Breytt:	KÓTA BREYTT Í JÚNÍ 1999. / GLUGGUM BREYTT Í HÚSI NR. 44 Í JÚLÍ 1999.