




Samþykkt þann

03 JULI 1997


Byggingafulltrúinn / Hafnarfirði
F.h. Kristján Þórarinnsson

KP

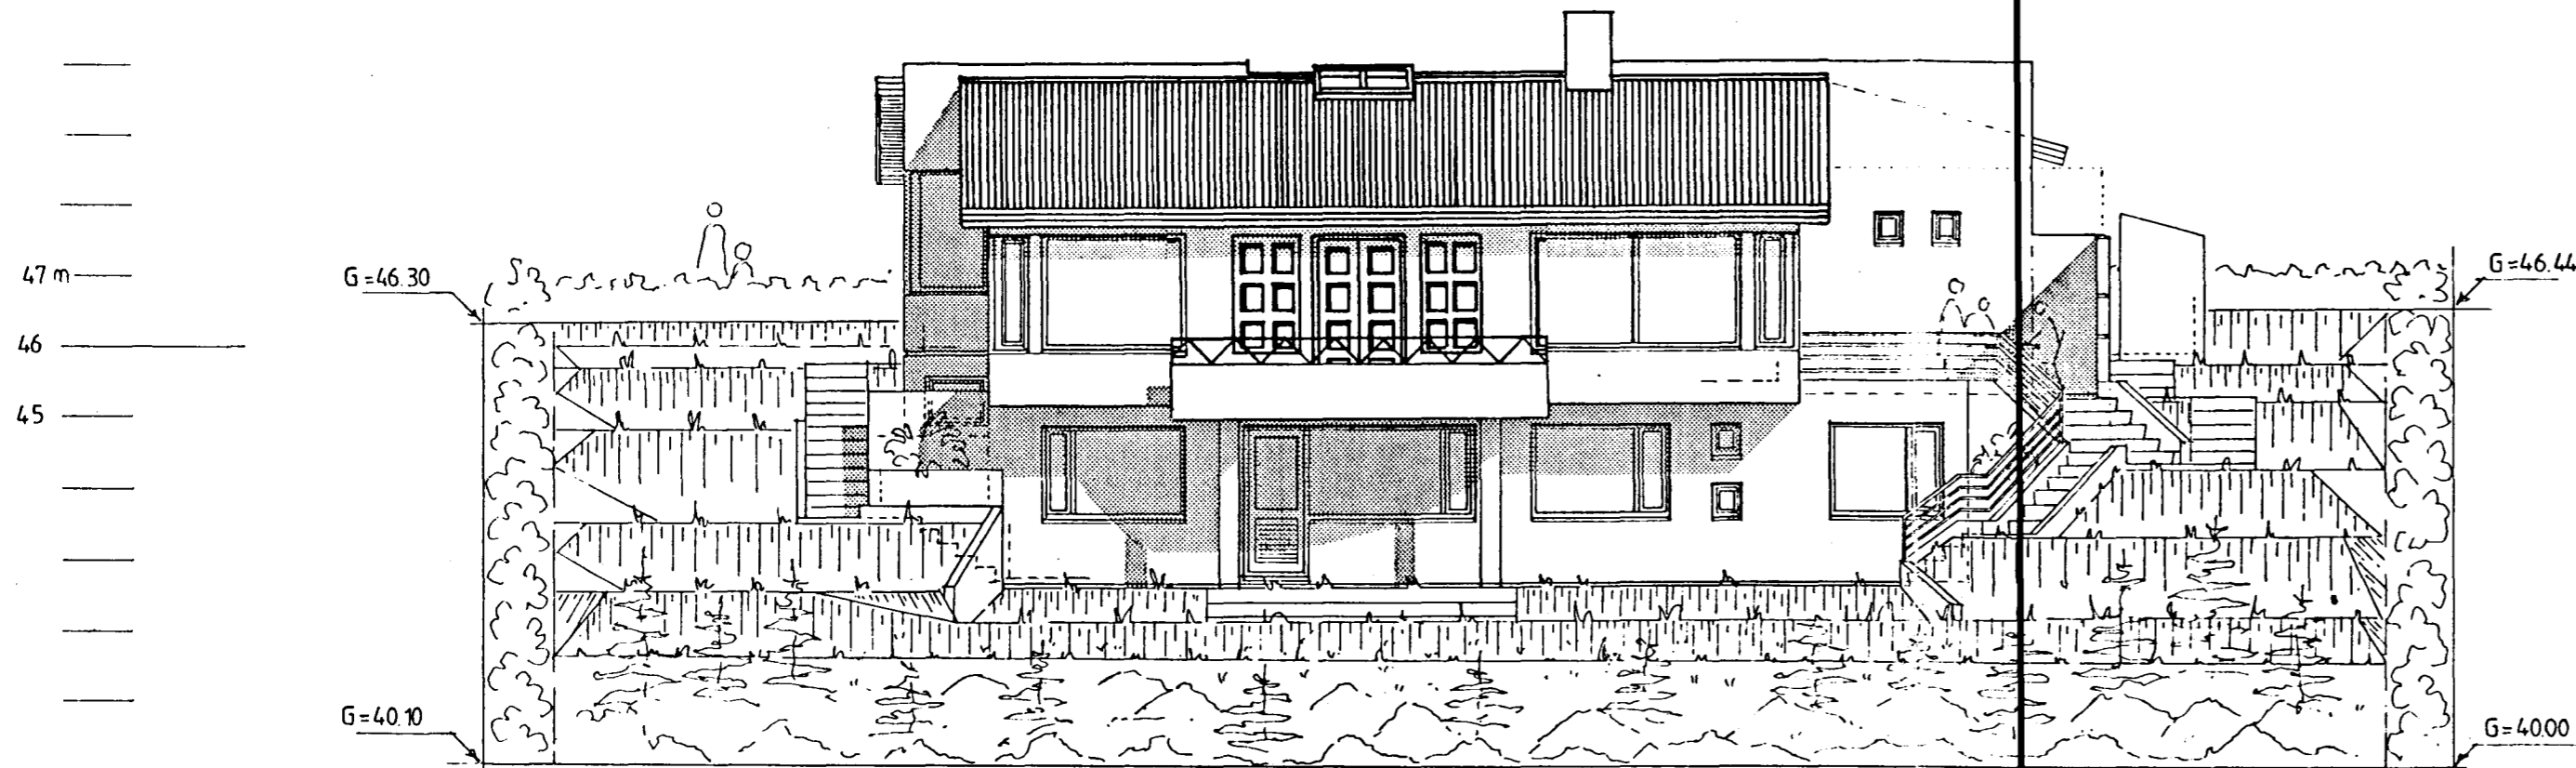

(ÓHREYFT LAND VIÐ LÓÐARMÖRK)

Suð-vestur.

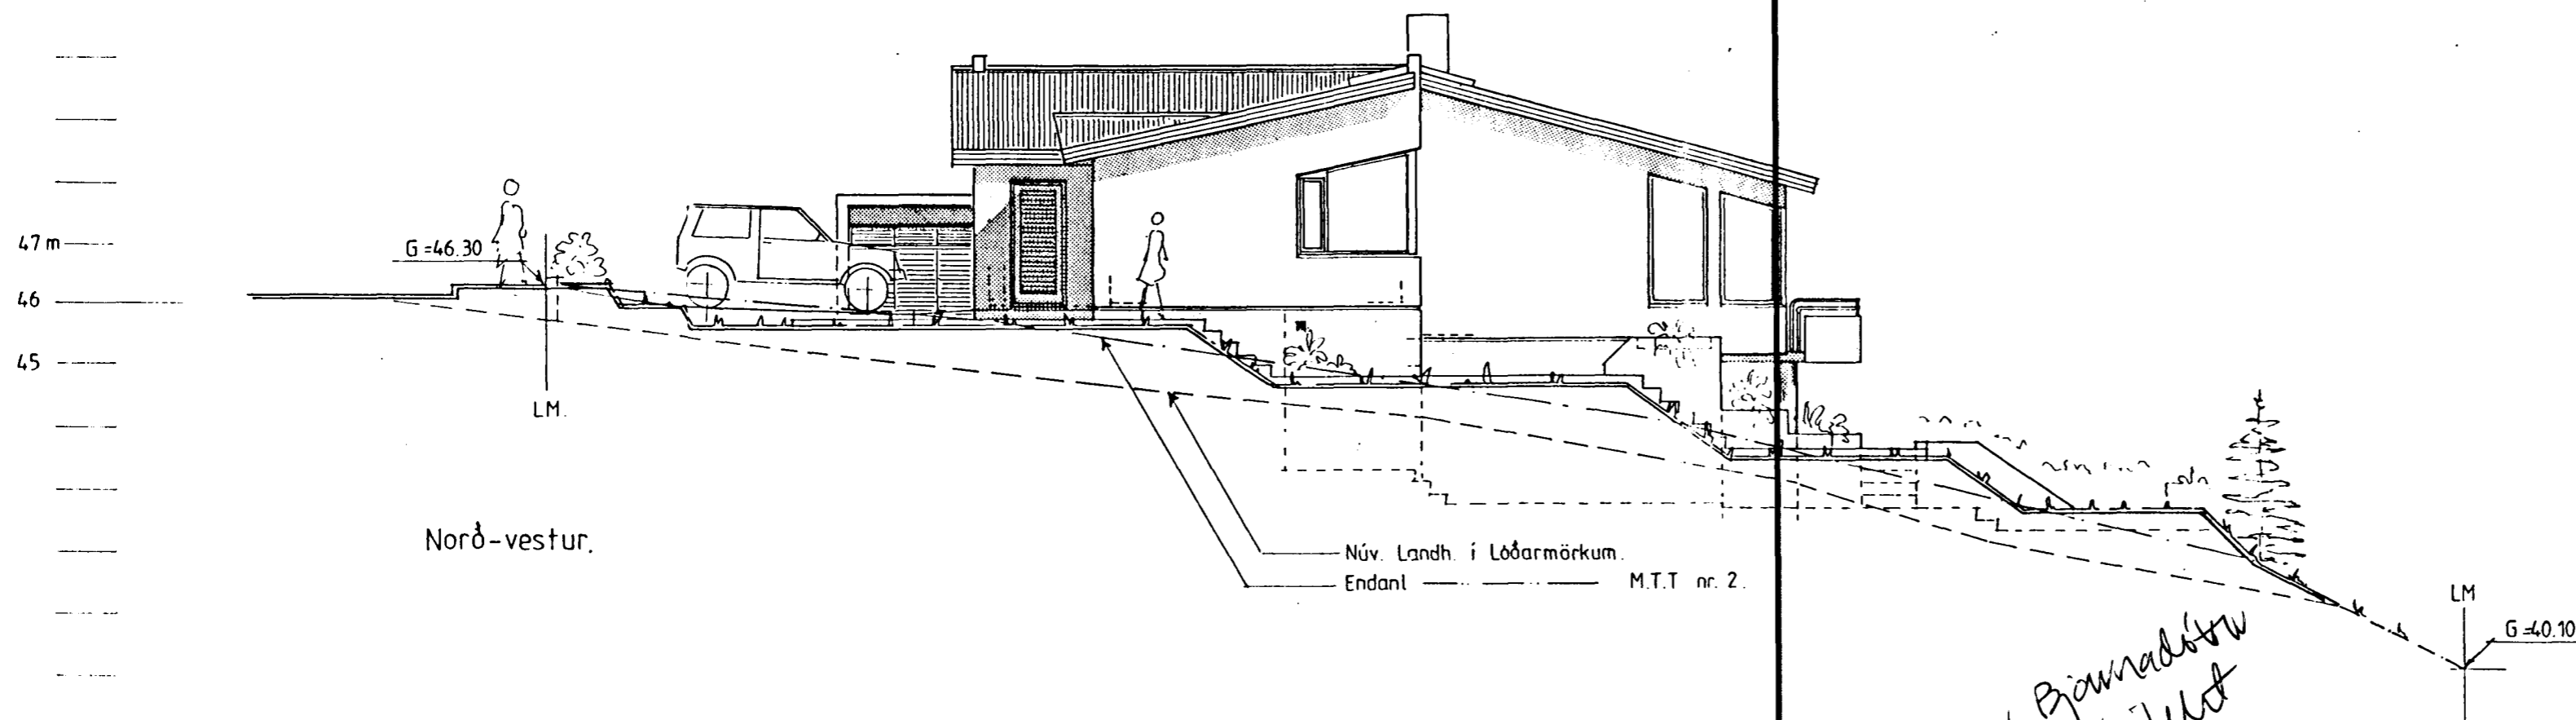

Norð-vestur.

Núv. Landh. í Lóðarmörkum.
Endantl. M.T.T. nr. 2.

*1.7.97 Hildur Þórnadóttir
arkitekt*

Breytt 1.7.97 lokun svata. *H.Bj.*
Breytt 23.04.92 GL. TÓMST.HERB.
Breytt 30.07.91. GLUGGAR.
Breytt 07.11.90. GÓLFKÓTAR.
Breytt 24.9.90. LÖÐ.



TEIKNISTOFA
DALSHRAUNI 13
220 HAFNARFIRÐI

Verkefni.	LINDARBERG 4. ÚTLIT.	Verk nr.	9025	Mælikv.	1:100
Dags.	sept. '90	Teikn. nr.			T1.03.
Teikn.	HELGI P				

Gutni Þórnadóttir

HELGI K. PÁLSSON Innanhússarkitekt F.HÍ.

sími (91) 5 22 35