


Samþykkt á fundi bygginga-  
nefndar þ. 21.10.8. 1991

BYGGINGAFULLTRÚINN  
I HAFNARFIRDI

*Sigurbjörn Hall*


Ganga skal frá opna  
eldstæði í samræmi  
við reglugerð

51 m  
50  
49  
48  
47  
46  
45

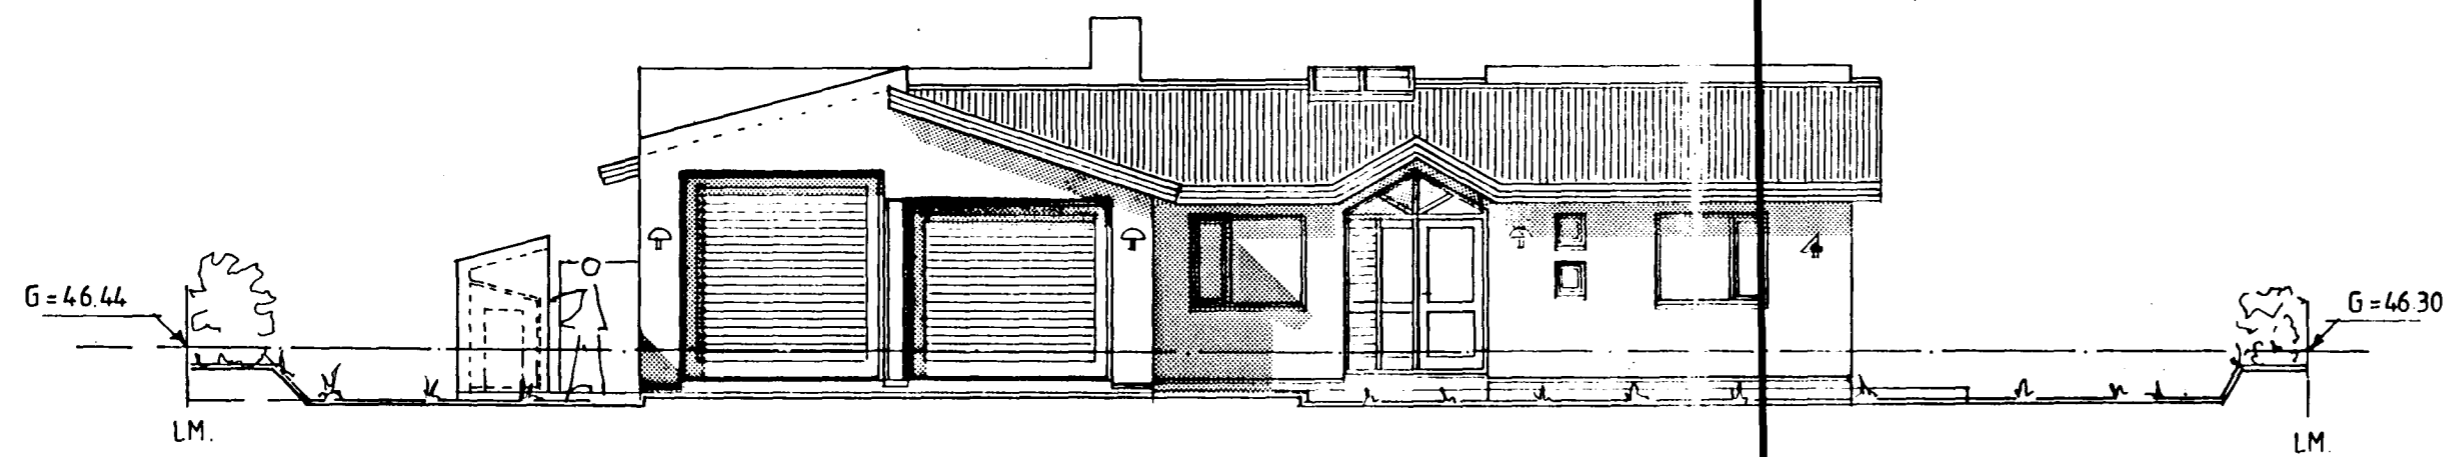

Norð-austur.

50 m  
49  
48  
47  
46  
45  
44  
43  
42  
41  
40

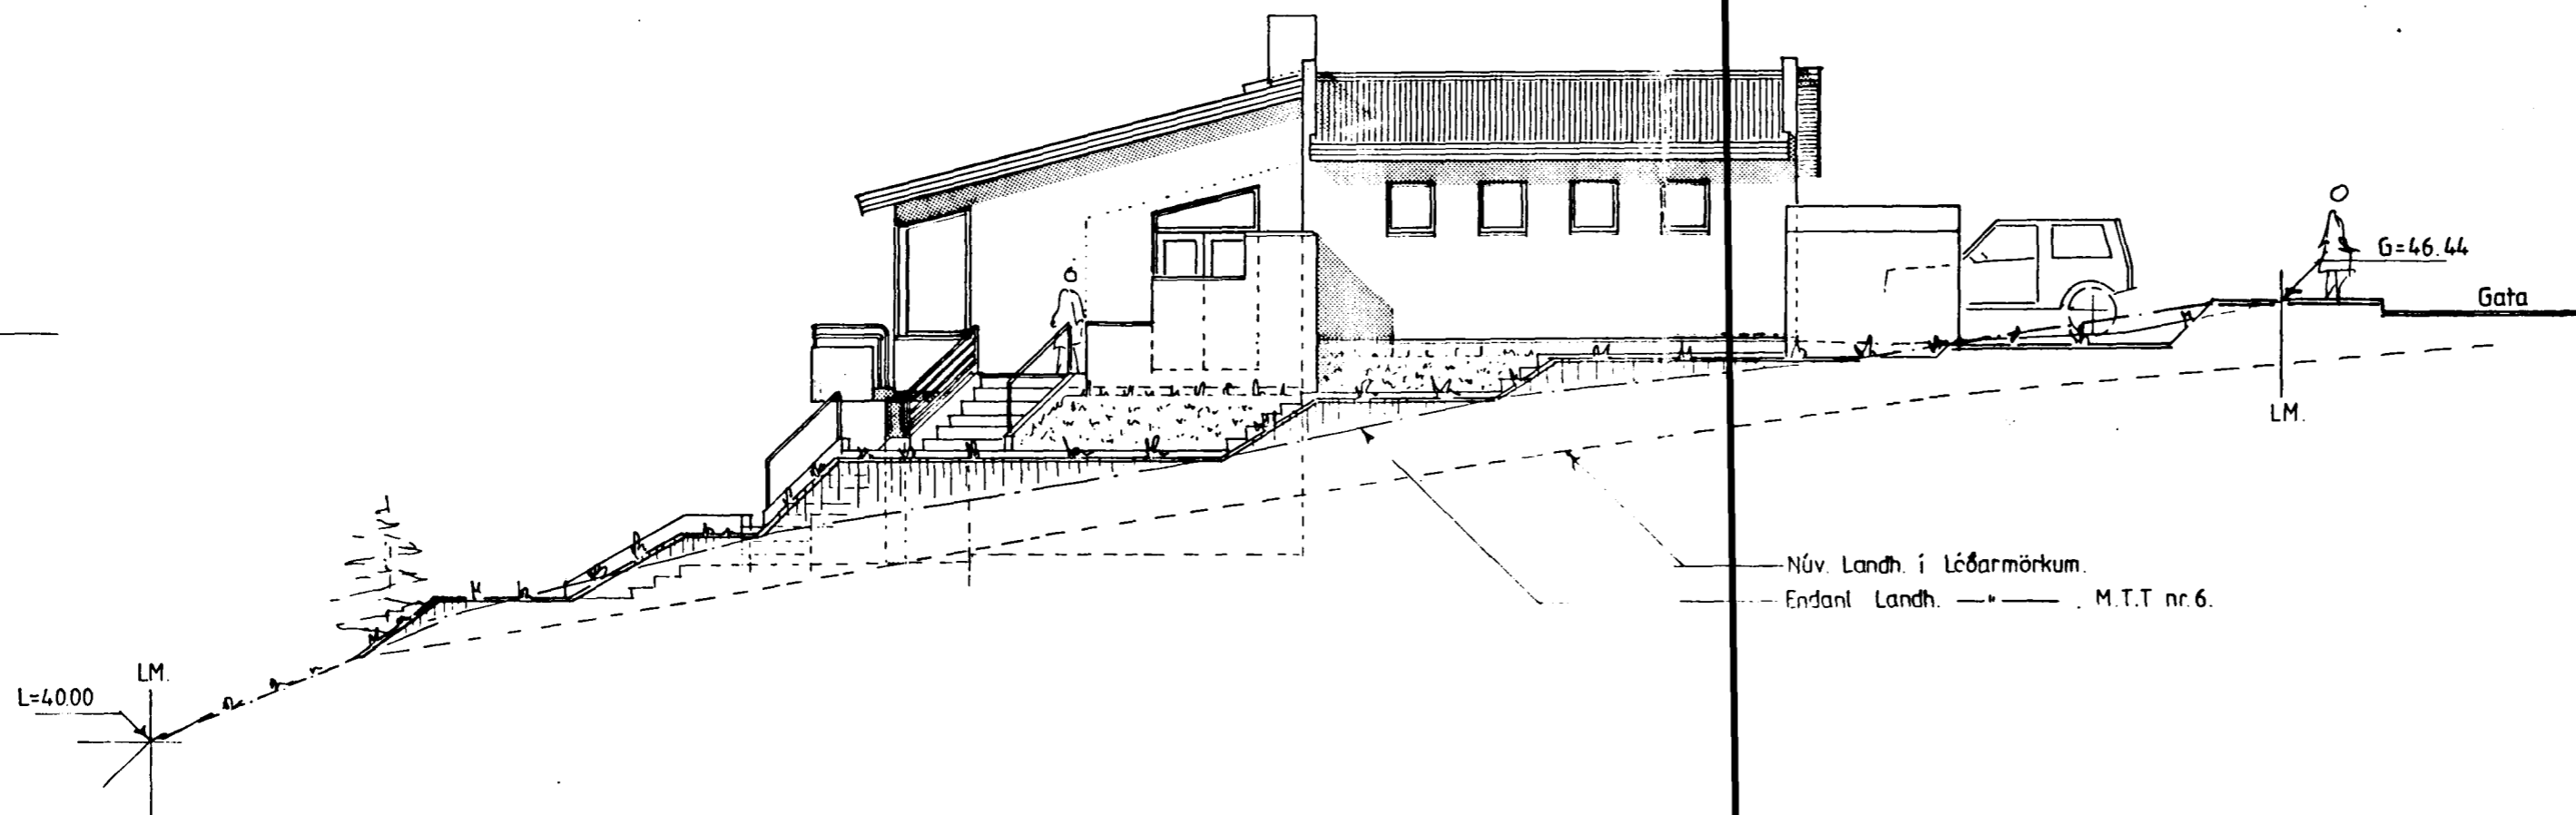

Suð-austur.

BREYTT 30.07.91. GLUGGAR.  
BREYTT 07.11.90. GÓLFKOTAR.  
BREYTT 24.9.90. LÖB.



TEIKNISTOFA  
DALSHRAUNI 13  
220 HAFNARFIRDI

Verkefni. LINDARBERG 4.  
ÚTLIT.

Verk nr.	9025	Mælikv.	1:100
Dags.	sept. '90	Teikn. nr.	T1.04.
Teikn.	HELGA		

*Gutni Þórtan*

HELGI K. PÁLSSON Innviðsarkitekt F.H.

simi (91) 522 35