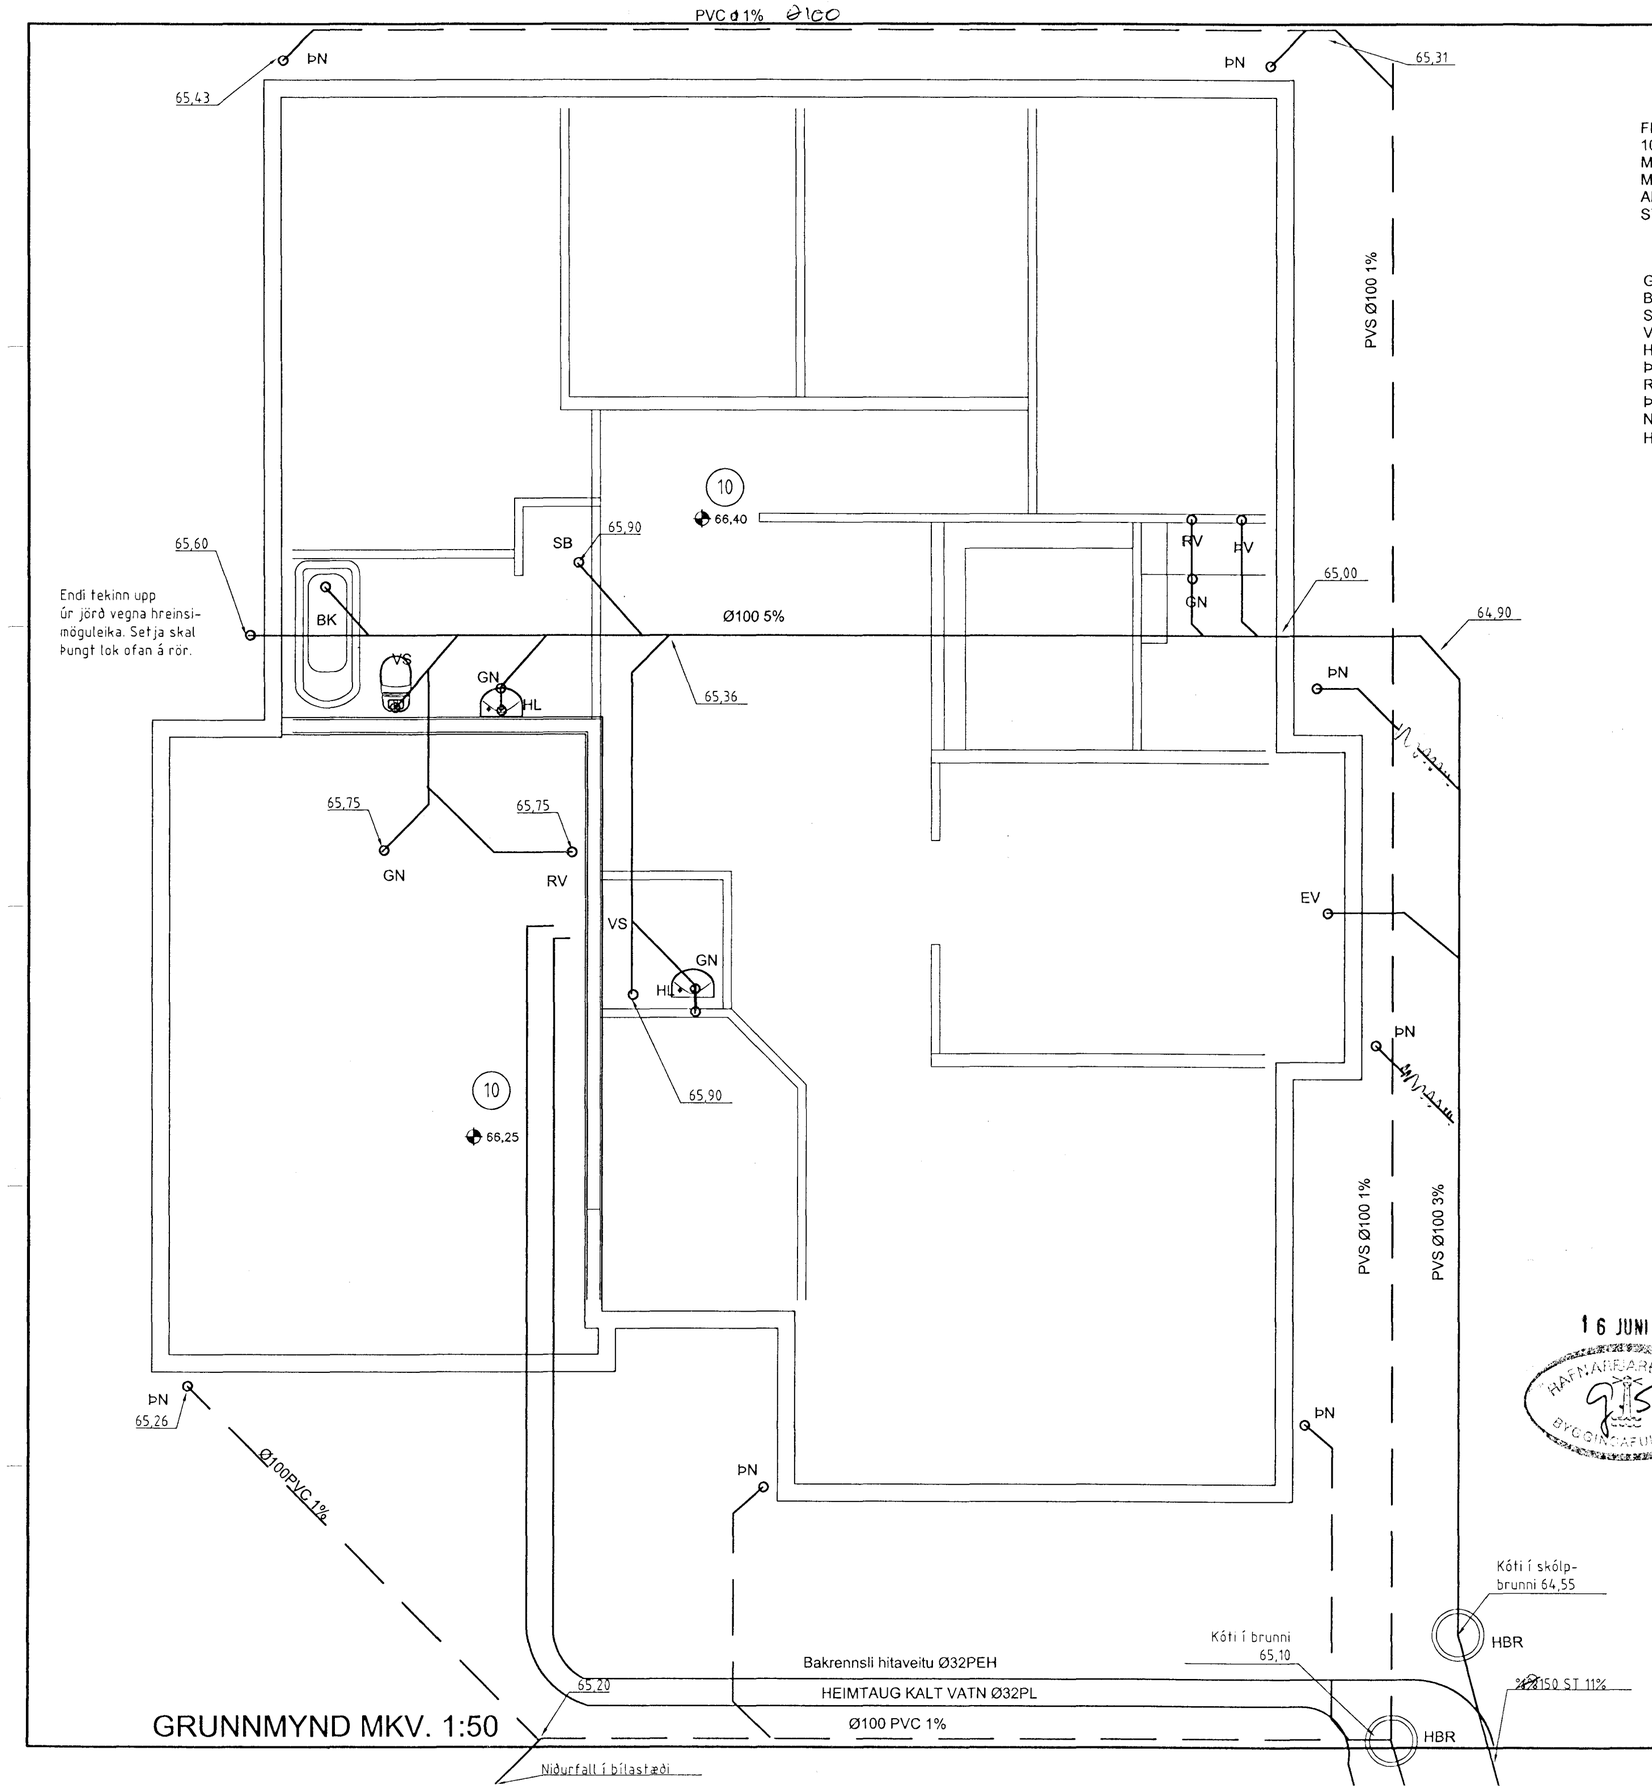

GRUNNMYND MKV. 1:50

SKÝRINGAR

FRÁRENNSLISLAGNIR NEÐAN PLÖTU OG Í JÖRÐU SKULU VERA 100 mm PVC RÖR.
MESTI HALLI Á RÖRIM MÁ VERA 30% EN MINNSTI HALLI Á SKÓLPLÖGN MÁ VERA 2% EN 1% Á REGNVATNSLÖGN.
ALLT EFNI OG VINNA SKAL VERA Í SAMRÆMI VIÐ GILDANDI STAÐLA ÞAR UM S.S. ÍST. 65.

SKÓLPLÖGN
REGNVATNSLÖGN

GN - GÓLFNIÐURFALL MEÐ GEGNUMSTREYMI
BK - BAÐKAR
SB - STURTUBOTN
VS - VATNSSALERNI
HL - HANDLAUG
ÞV - ÞVOTTAVÉL
RV - RÆSTIVASKUR
ÞN - ÞAKNIÐURFALL
NF - NIÐURFALL
HBR - 600 mm HREINSIBRUNNUR

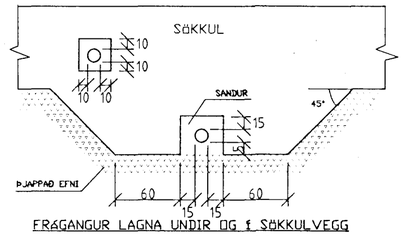

FRÁGANGUR LAGNA UNDIR OG Í SÖKKULVEGG
GRAFIÐ SKAL FYRIR LAGNUM UNDIR SÖKKLUM ÁÐUR EN ÞEIR ERU STEYPTIR.

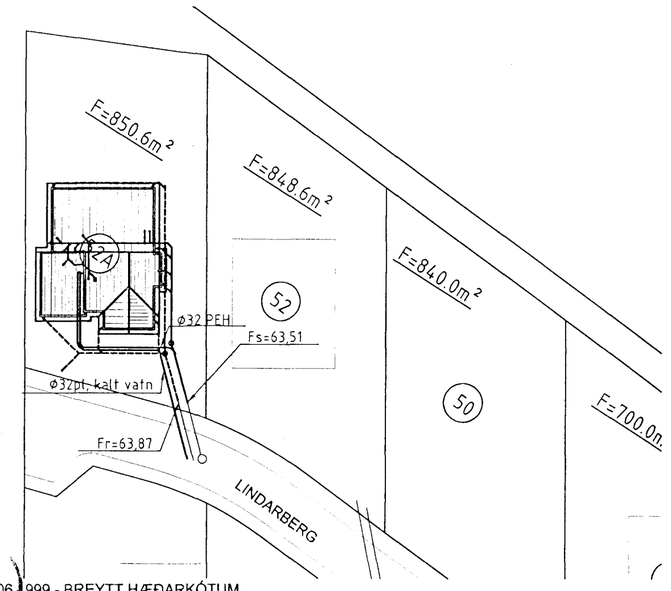

16 JUNI 1999
HAFNARFJARÐARBÆR
BYGGINGAFULLTRÚI

A: 15.06.1999 - BREYTT HÆÐARKÓTUM

LINDARBERG 52A

Lagnir í grunni, Grunnmynd, afstöðumynd

BLAÐ NR:		VERK NR:
2	101	99-003

KVARÐI: 1:50, 1:500

DAGS:	HANNAÐ:	TEIKNAÐ:
14. JÚNÍ	SB	SB

SVANUR BJARNASON
VERKFRÆÐINGUR F.V.F.Í.
Sími/fax : 483 5108
GSM: 896 3910
email: svanur@bigfoot.com