


Samþykkt þann


3 JAN. 2000

Byggingafulltrúinn í Hafnarfirði
F.h. Kristján Þórarinnsson


K.P.

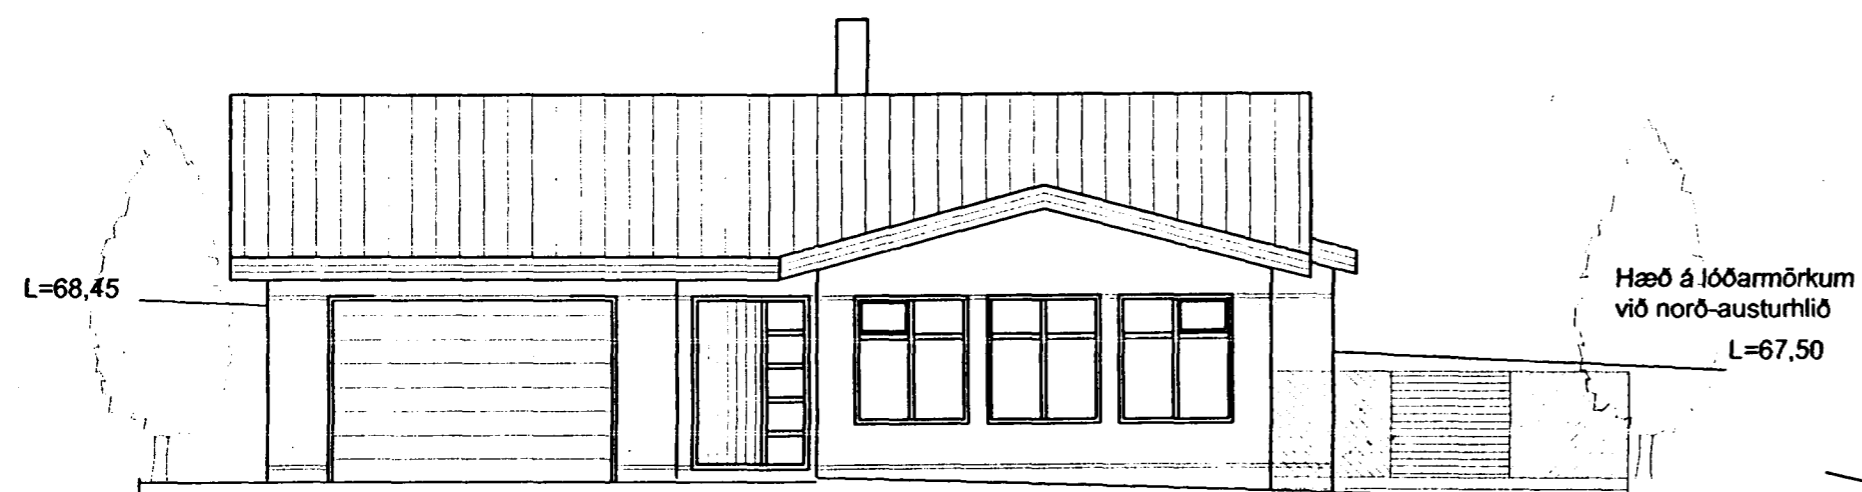

ÚTLIT - SUÐVESTUR, MKV. 1:100

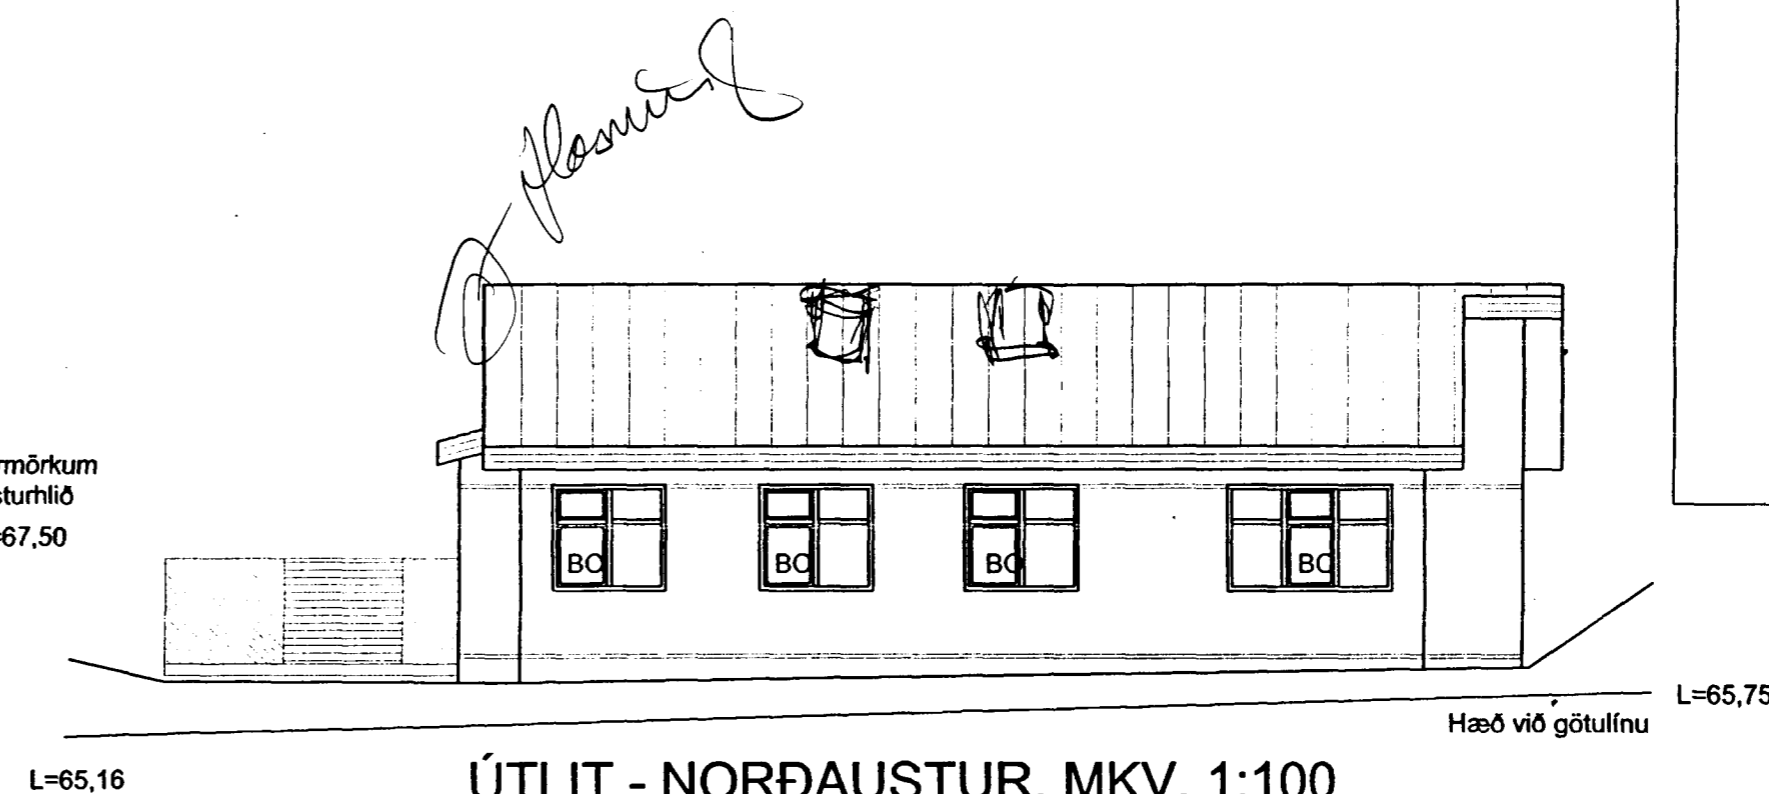


ÚTLIT - NORÐAUSTUR, MKV. 1:100

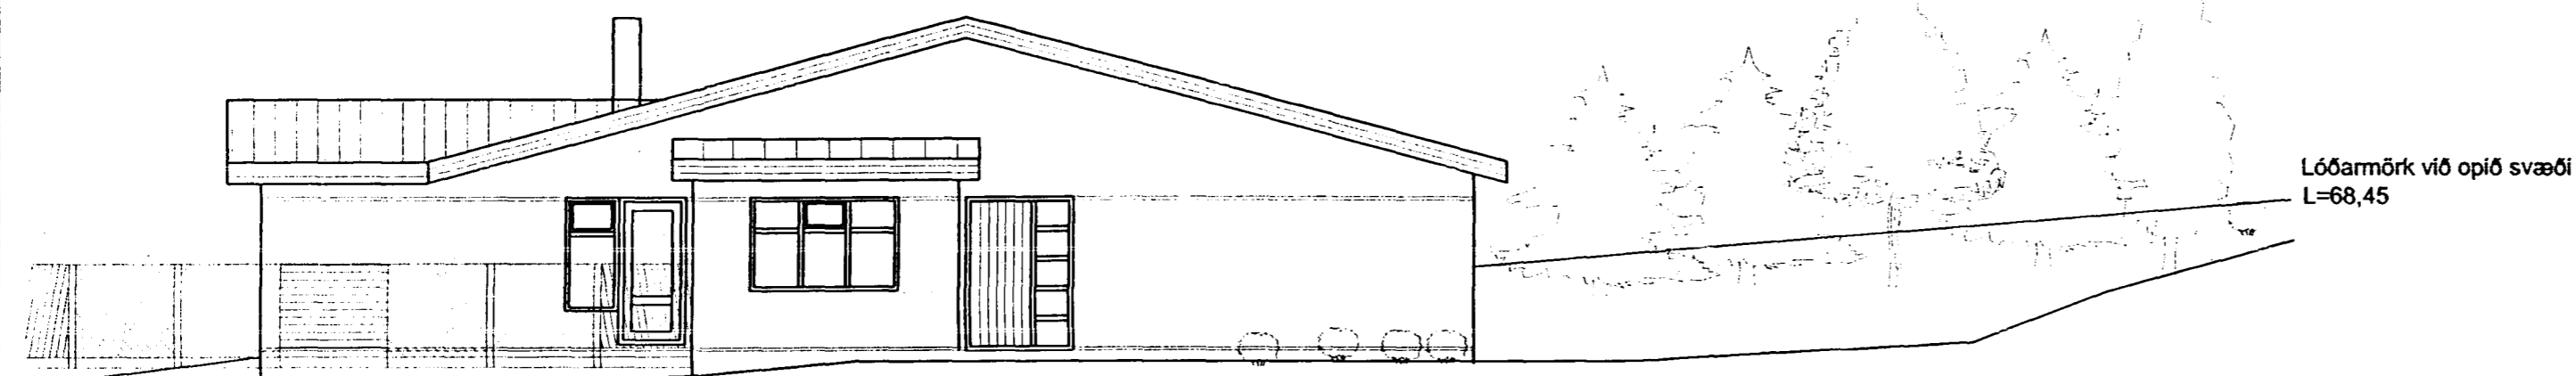

ÚTLIT - SUÐAUSTUR, MKV. 1:100

Lóðarmörk við opið svæði
L=68,45

*Flh. vegna
dekaúttekjar.*

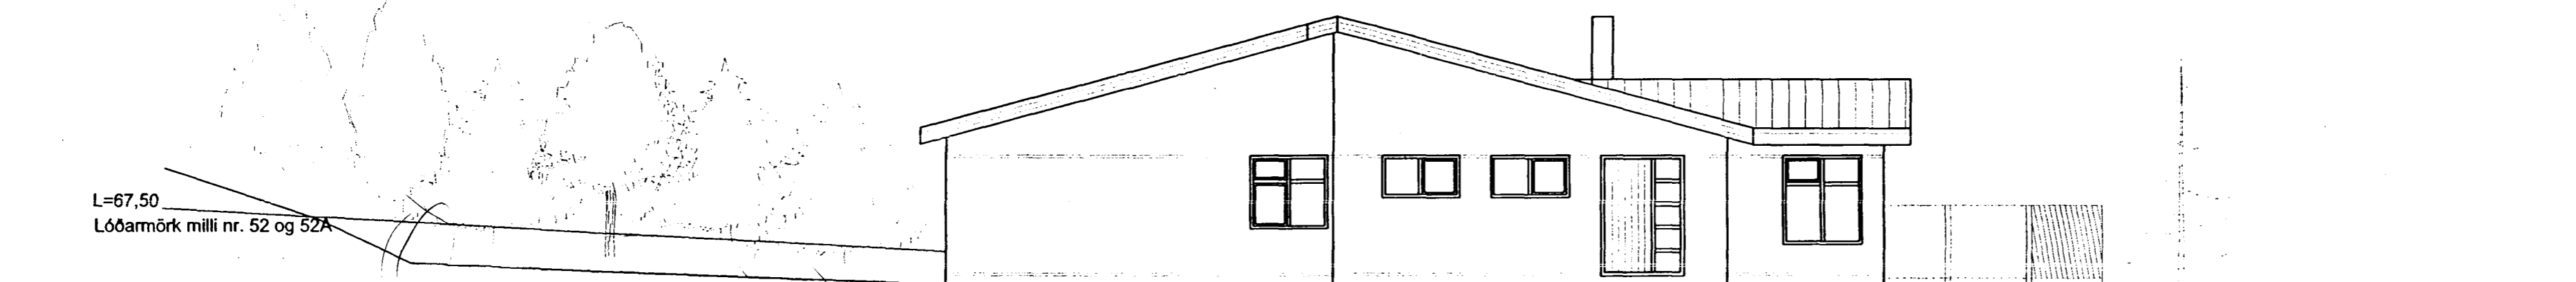

ÚTLIT - NORÐVESTUR, MKV. 1:100

LINDARBERG 52A, HAFNARFIRÐI

ÚTLIT	BLAÐ NR:	VERK NR:	
	0	102	99-003
	KVÁRDI:		
	1:100,		
DAGS:	HANNAÐ:	TEIKNAD:	
21. SEPTEMBER 1999	SB	SB	
SVANUR BJARNASON		Sími/fax : 483 5108	
VERKFRÆÐINGUR F.V.F.Í.		GSM: 896 3910	
		email: svanur@bigfoot.com	