
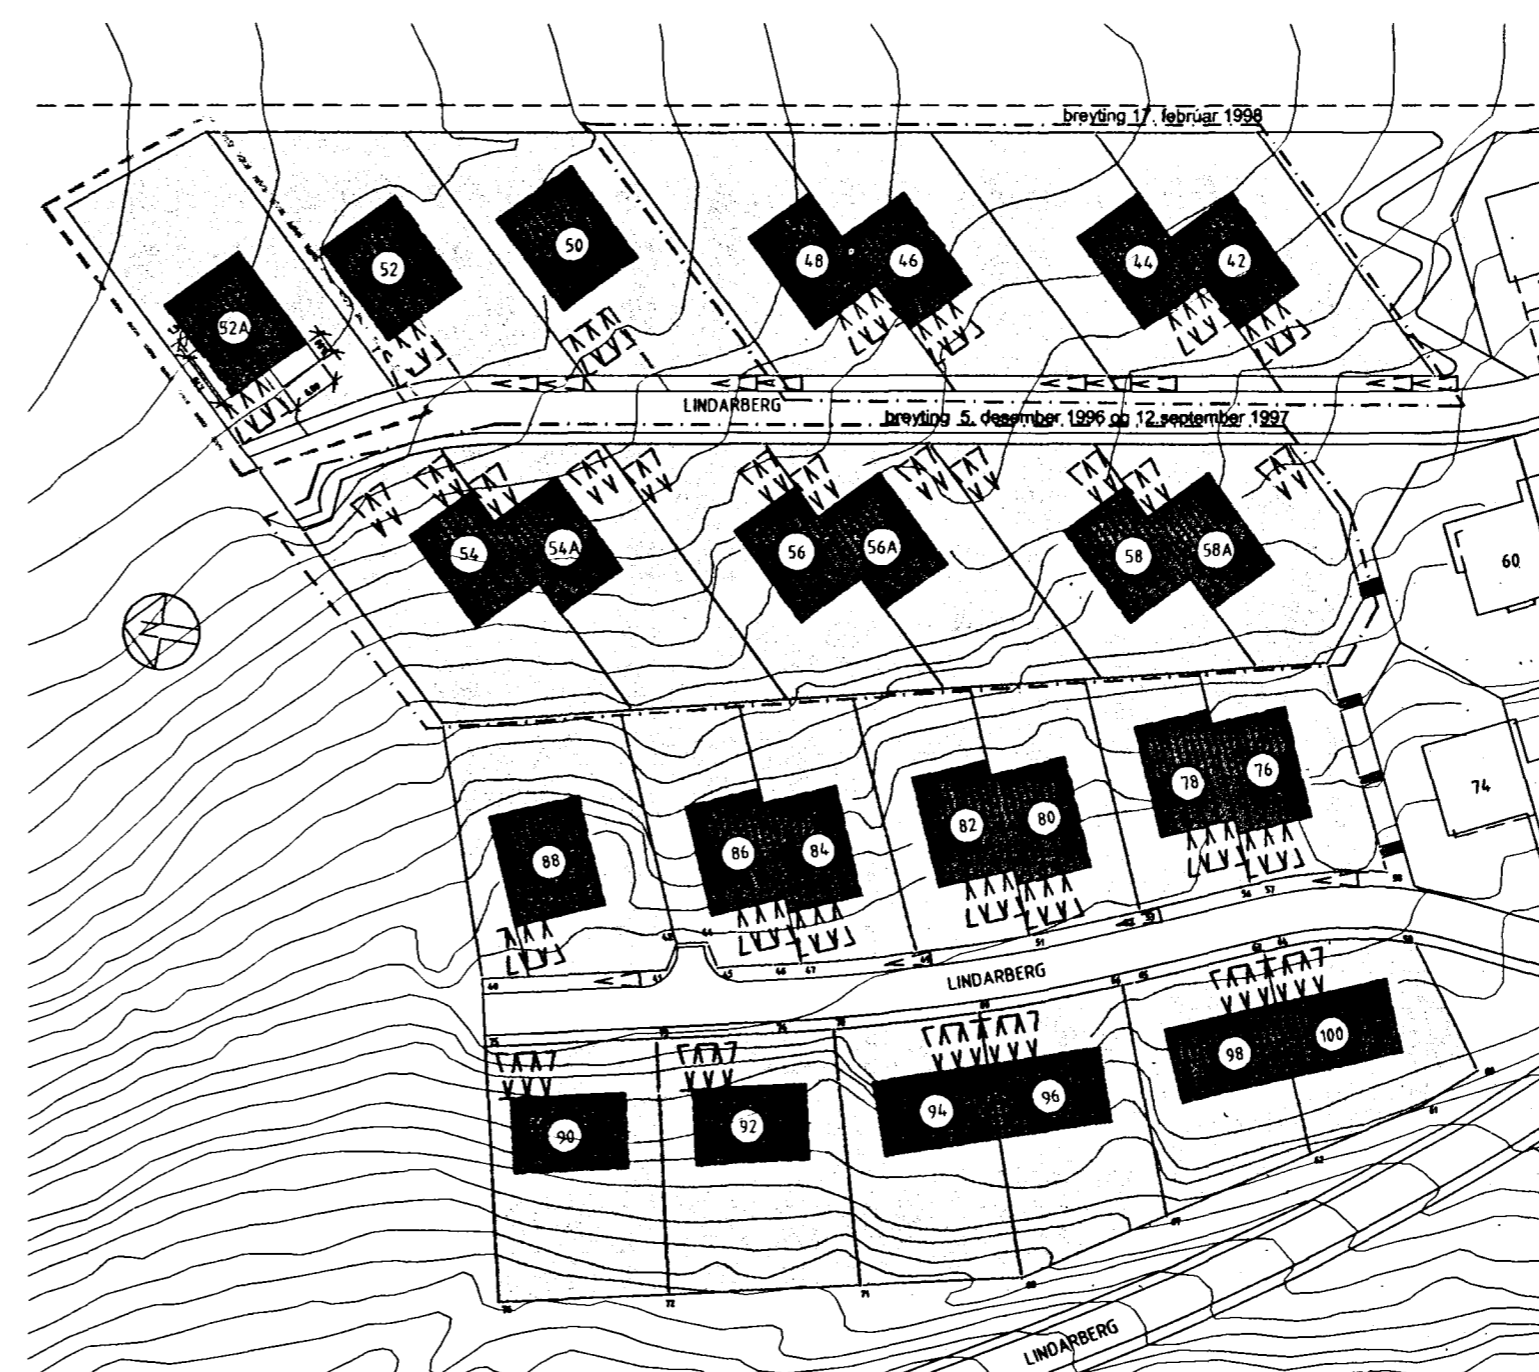


FYRIR

EFTIR

SAMÞYKKTIR

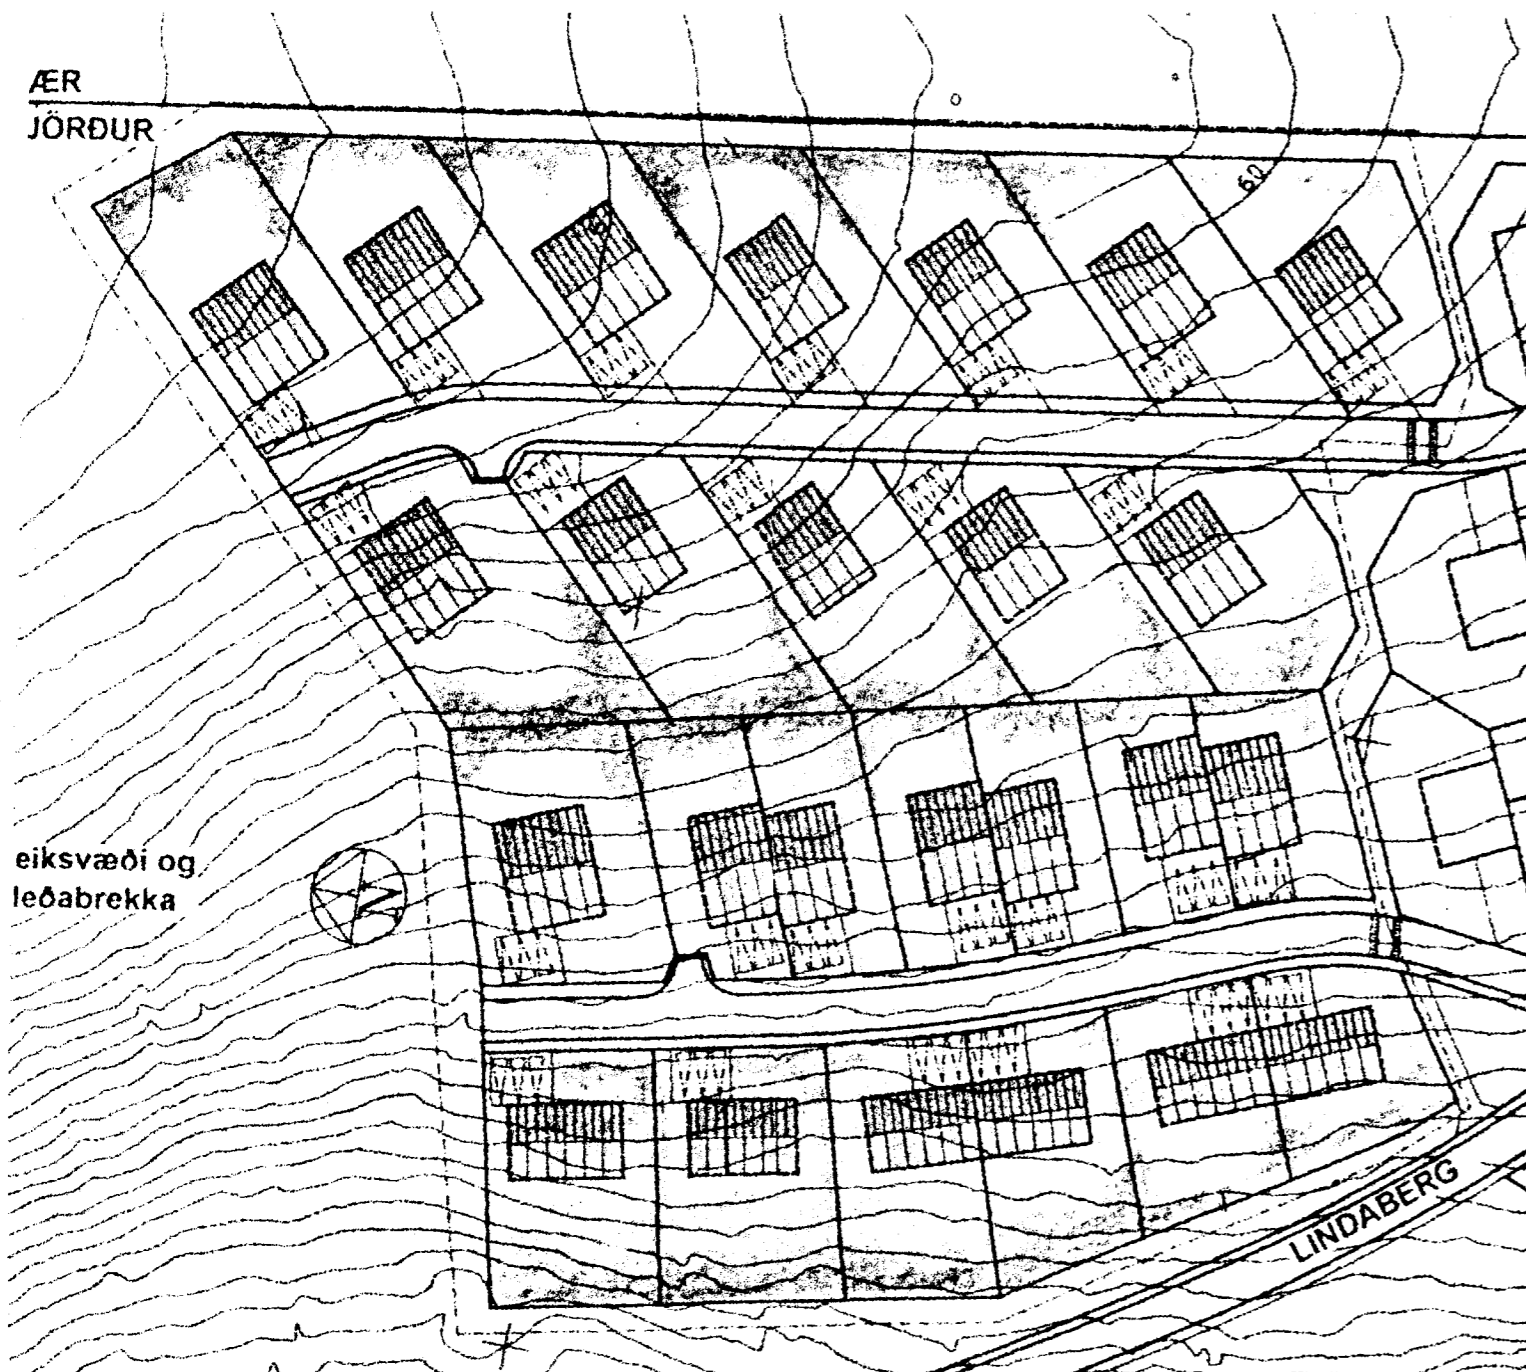

SAMÞYKKT DEILISKIPULAG 22. MAÍ 1995  
 BREYTT DEILISKIPULAG 5. DESEMBER 1996  
 BREYTT DEILISKIPULAG 12. SEPTEMBER 1997  
 BREYTT DEILISKIPULAG 17. FEBRÚAR 1998

TILLAGA AÐ BREYTTU DEILISKIPULAGI 25. OKTÓBER 1999

Breytingartillagan fellst í að :

- leyfð er ca 10 m<sup>2</sup> útbygging norð-vestan við húsið nr. 52A við Lindarberg,
- leyfð er ca 18 m<sup>2</sup> útbygging suð-vestan við húsið nr. 52A við Lindarberg.

Bæjarstjórn Hafnarfjarðar lýsir því yfir að bætt verði sannanlegt tjón er einstakir aðilar verða fyrir við breytinguna.

*Breytingin óðlæðist gildi 28.12.99*

- byggingarreitur
- útbyggingar
- skipulagsmörk
- mörk svæða sem breytingar hafa verið gerðar á

DEILISKIPULAGSBREYTING ÞESSI VAR SAMÞYKKT Í SKIPULAGSNEFND HAFNARFJARÐAR

ÞANN: 12. október 1999.

*Haldís Halldóttir*  
 SKIPULAGSSTJÓRI HAFNARFJARÐARBÆJAR

DEILISKIPULAGSBREYTING ÞESSI, SEM FENGIÐ HEFUR MEÐFERÐ SKV. 2. MGR. 26. GR. SKIPULAGS- OG BYGGINGARLAGA NR. 73/1997, VAR SAMÞYKKT Í BÆJARSTJÓRN HAFNARFJARÐAR

ÞANN: 29. október 1999.

*Margrét Tómasdóttir*  
 BÆJARSTJÓRI HAFNARFJARÐARBÆJAR

SKIPULAGSSTOFNUN HEFUR FENGIÐ ÞESSI GÖGN TIL YFIRFERÐAR SKV. LÖGUM NR. 73/1997

DEILISKIPULAGSBREYTING ÞESSI ÓÐLÆÐIST GILDI:

ÞANN: 28.12.99

BREYTING Á SAMÞYKKTU DEILISKIPULAGI VIÐ LINDARBERG Á SUÐUR ÖXL SETBERGSHOLTS, HAFNARFIRÐI VEGNA LINDARBERGS 52A

SKIPULAGS- OG UMHVERFISDEILD  
 HAFNARFJARÐAR  
 25.10.99  
 Anna Margrét Tómasdóttir ark.