



Samþykkt þann
19 JULÍ 1999
Byggingatulltruinn í Hafnarfirði
F.h. Kristján Þorarinsson

MP

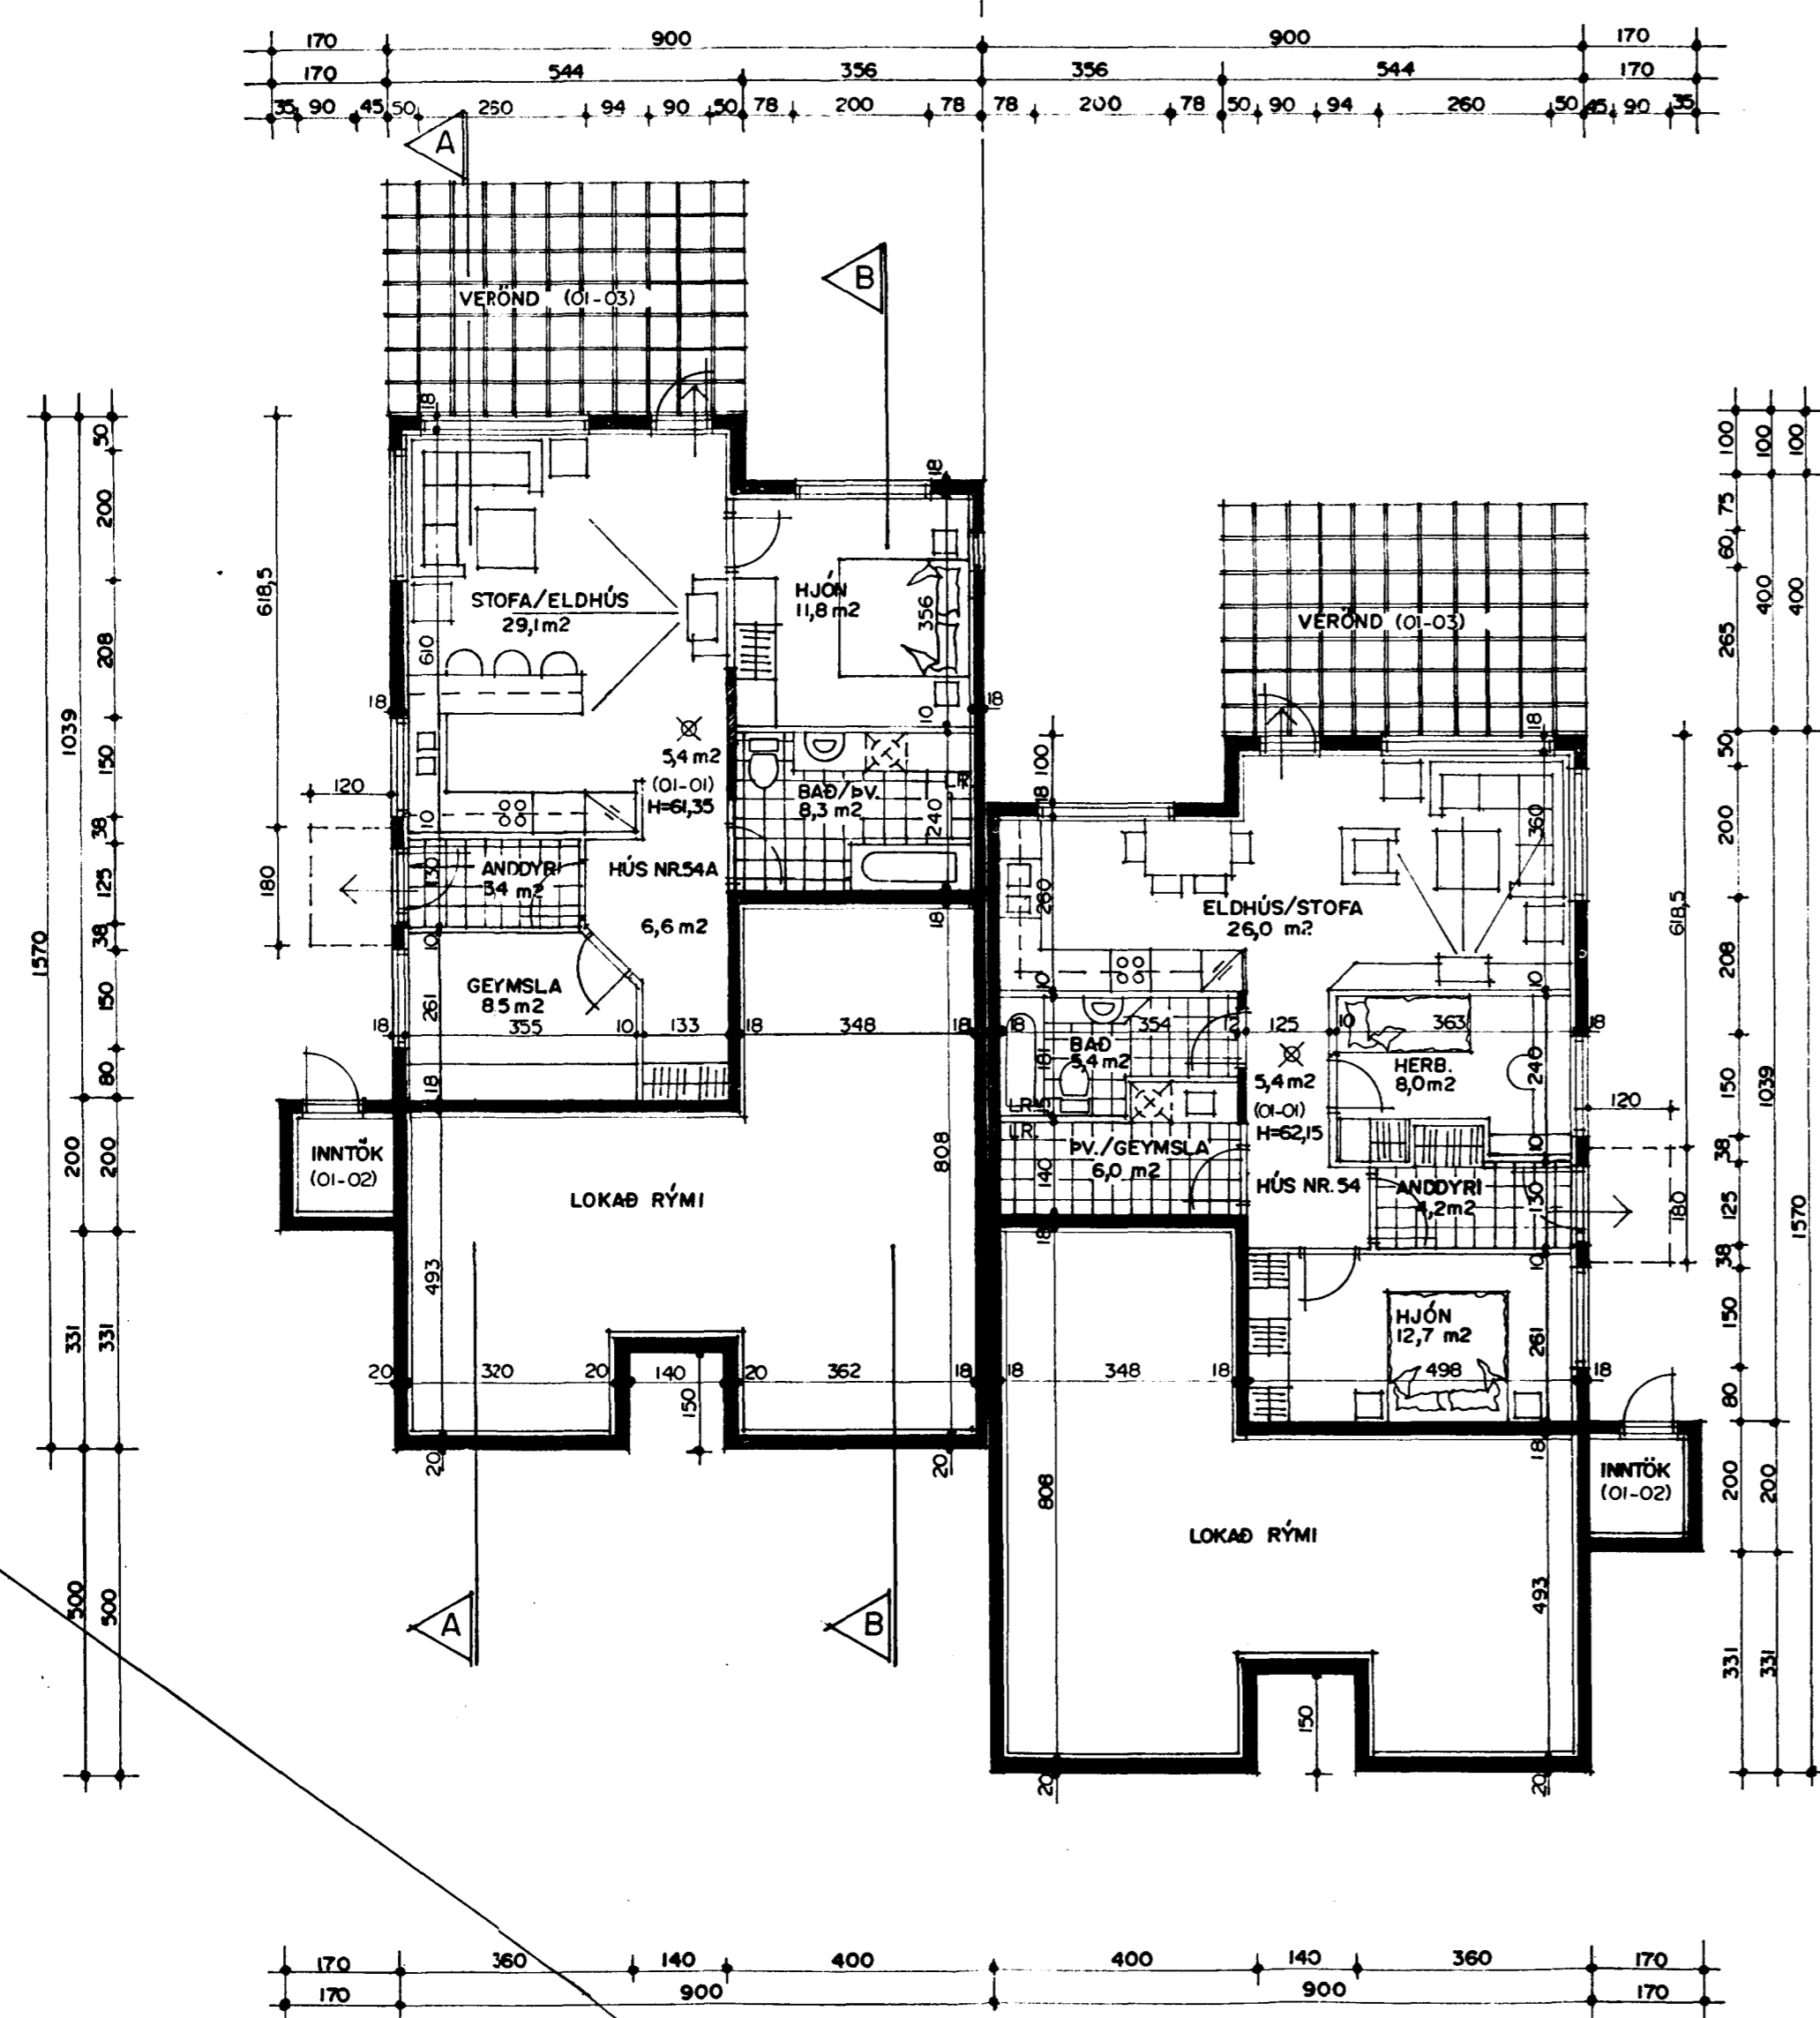

Skráningartafle: LINDARBERG 54A, Hafnarfirði		Skrásetjari: Friðbjófur Sigurðsson														
Landnúmer: 174292		Kennitala: 200724-2249														
Matskiptunúmer: 01		Útgáfa: 4.01														
Dag: 15.12.1998		Dag: 15.12.1998														
Uppskipting og lýsing																
D0	D1	D2	D3	D4	D5	D6	D7	D8	D9	D10a	D10b	D11	D12	D16	D17	
Lökun	Rými	Nokun	Höfuð	Eignar	Boutúr	Miljótú	Sigur	Op	Brúttótú	Brúttótú	Salahæð	Salahæð	Brúttótú	Brúttótú	Brúttótú	
hæð-röð	hæð-röð	text	notkun	hald	m²	m²	m²	m²	m²	sh < 1,5	min	max	römmál m²	römmál m²	skiptarömmál	
Matskipti					219,0	51,5	2,2	2,0	288,5	0,0			834,1	239,2	265,1	698,820
Böth													27,1			
1. hæð													224,5	69,8	80,0	
A	0101	Ibúð	N	0101	83,4	0,0	0,0	0,0	83,4	0,0			2,70	2,70	216,0	67,8
A	0102	Tæknirými	T	X	3,4				3,4				2,30	2,70	8,5	2,0
C	0103	Verönd	N	0101	19,0				19,0							
2. hæð													582,5	169,4	185,1	
A	0201	Ibúð	N	0201	135,6	51,5	2,2	2,0	185,1	0,0			3,00	5,50	495,5	96,1
A	0202	Blíggjasmíða	B	0202	109,7				109,7				3,00	4,43	87,0	25,9
A	0203	Millirötur-innflötur	N	0201	25,9				25,9				1,80	2,85	51,5	49,5
C	0204	Svalir	S	0201	9,3				9,3							1,00
Athugasemdir				Við útreikning netflöta er miðað við að útvægjar með einangrun séu 0,28 m. Sér hitakerfi og sér rafmagnskerfi eru fyrir hvora íbúð.												
Sameignir summa																
Eignarhald																
Eignar	Nokun	Brúttótú	Skiptarömmál	Skiptarömmál	Skiptarömmál											
hald	text	m²	m²	skráng m²	skráng m²											
0101	Ibúð	80,0	183,060	183,060												
0201	Ibúð	159,2	439,152	439,152												
0202	Blíggjasmíða	25,9	76,608	76,608												
Alls		265,1	698,820	698,820												

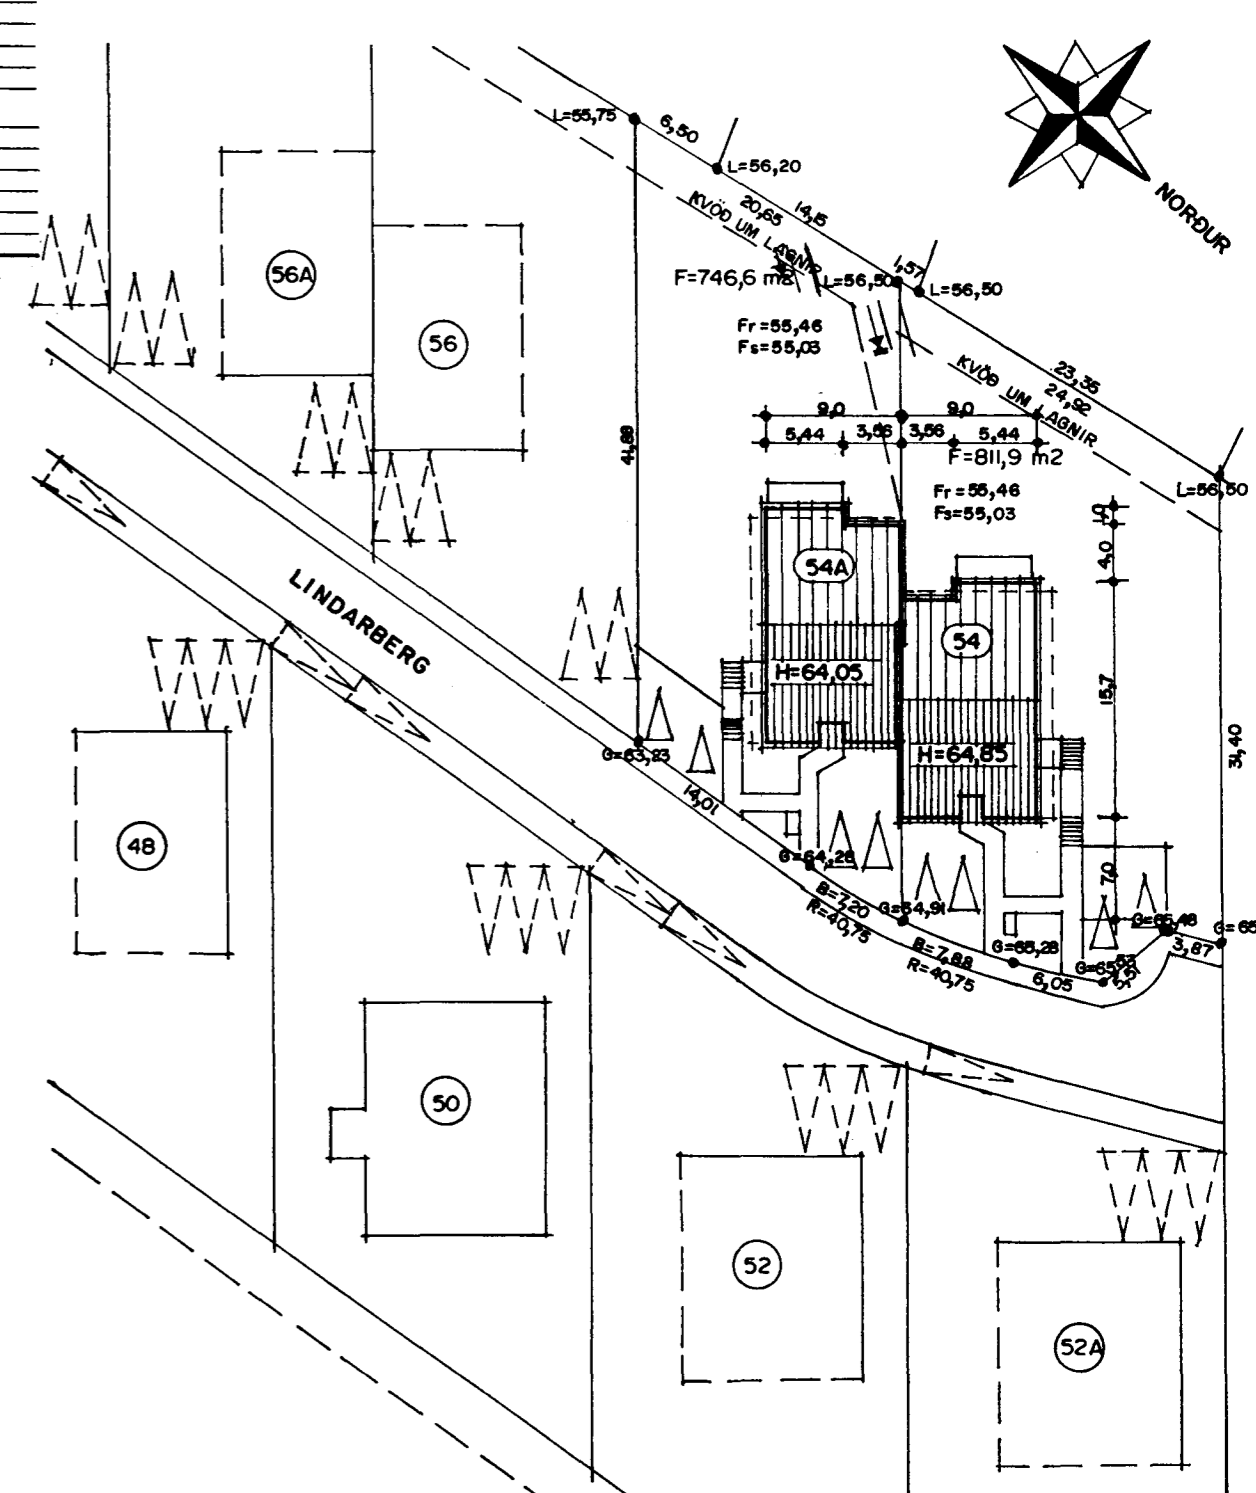

GRUNNMYND I HÆÐ/JARÐHÆÐ MKV. 1:100.

AFSTÖÐUMYND MKV. 1:500. SKRÁNINGARTAFLA ENDURSKOÐUÐ DES 1998.
INNRA SKIPLAGI Í HÚSI 54A (01-01) BREYTT 17JULÍ 1999.