






KJP

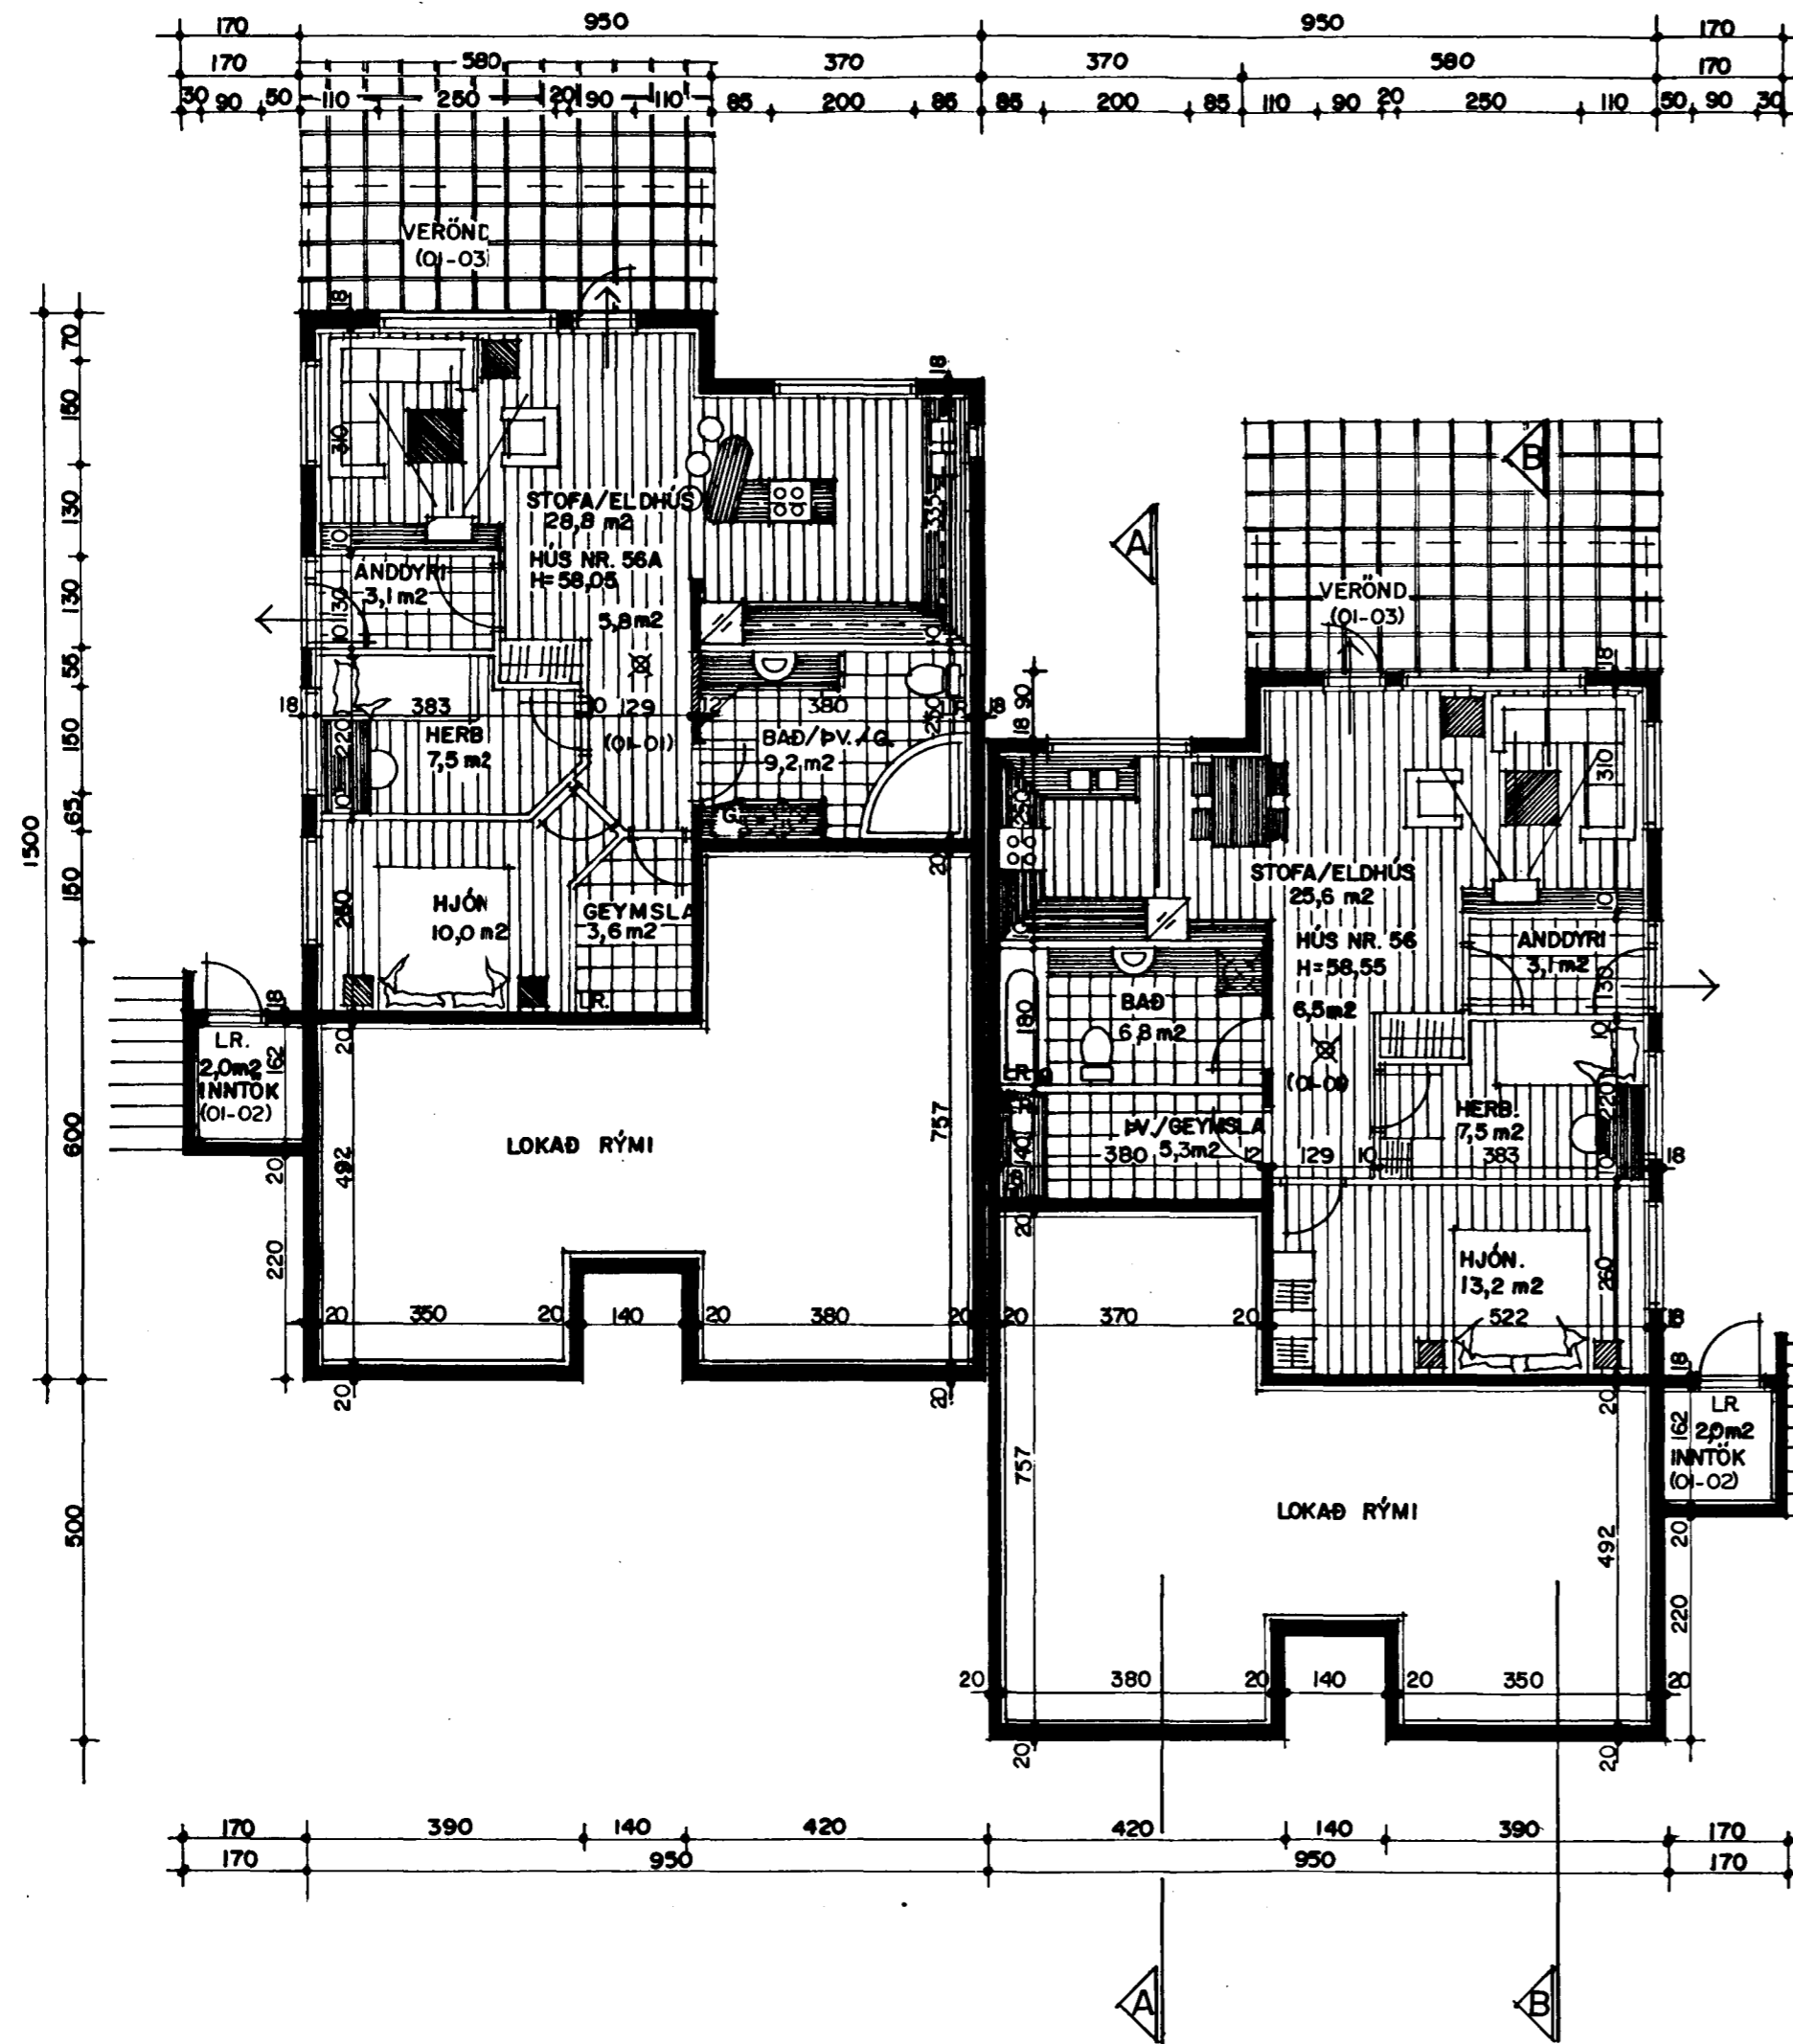

GRUNNMYND I HÆÐ/JARÐHÆÐ MKV. 1:100.

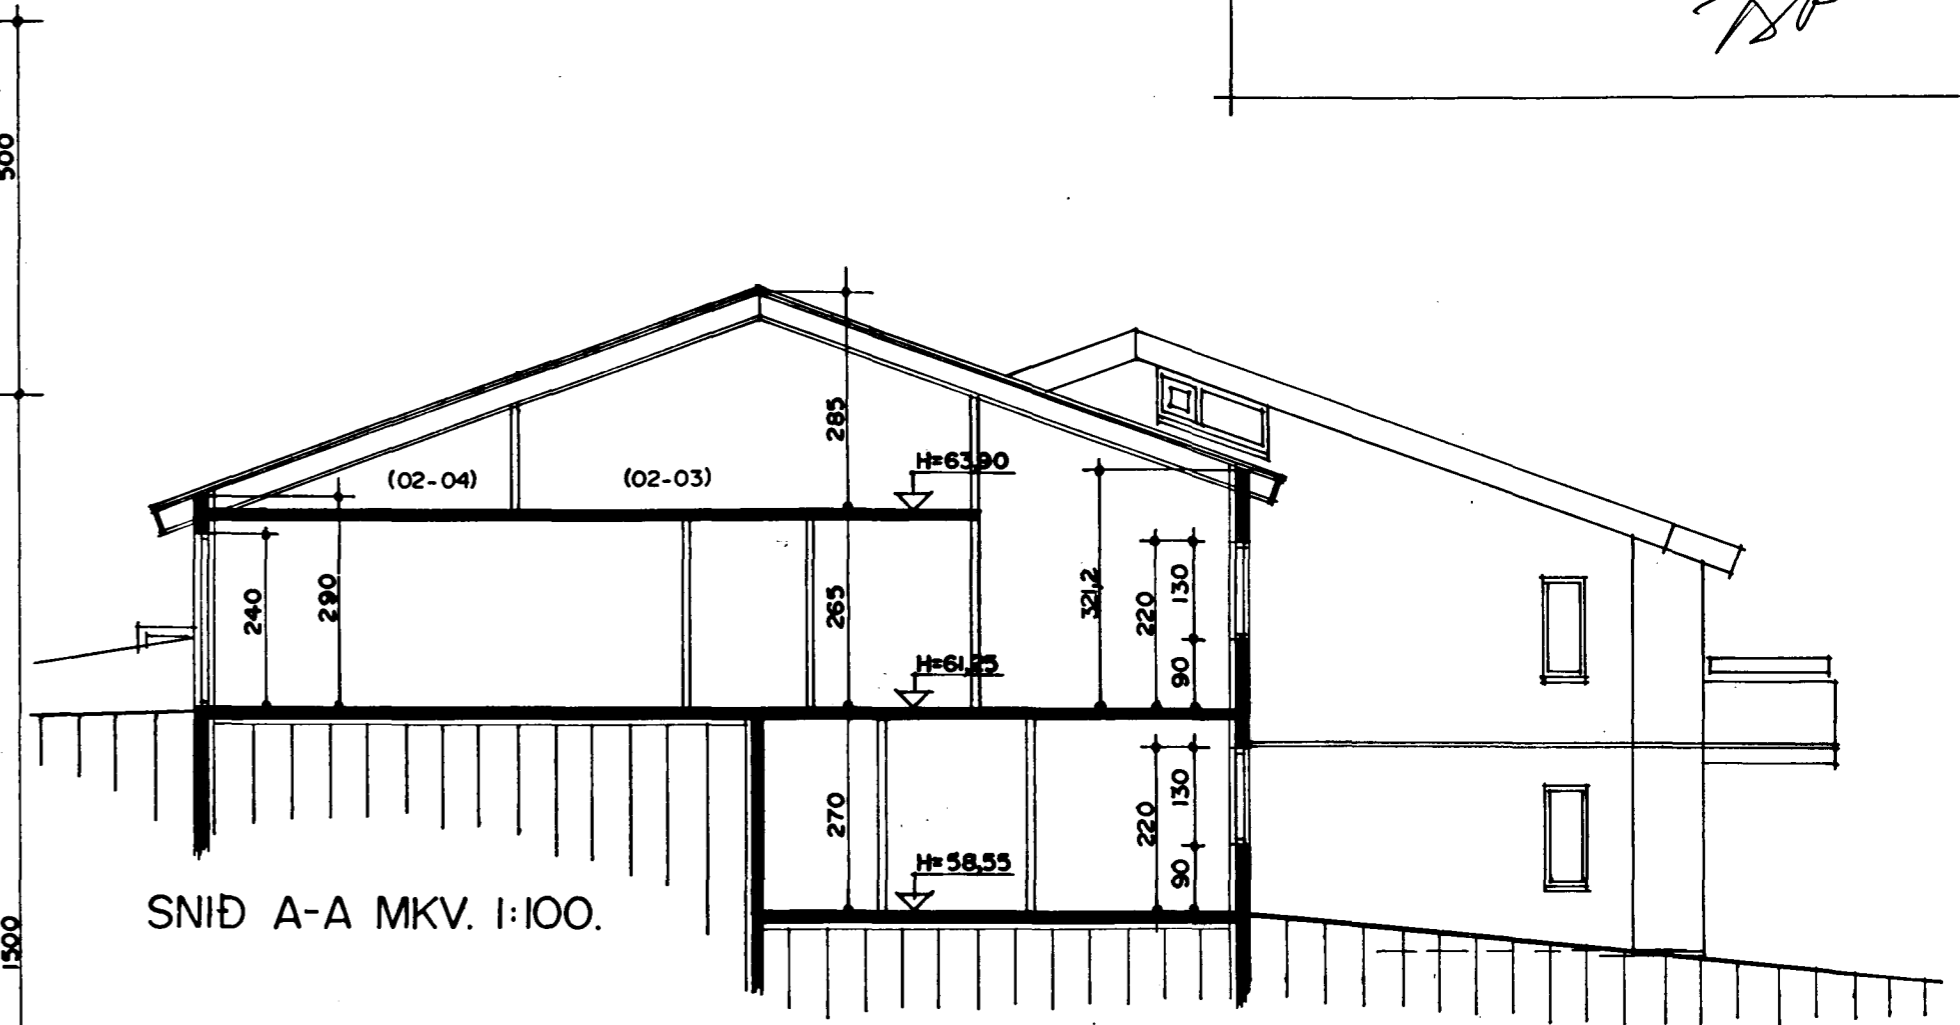

SNID A-A MKV. 1:100.

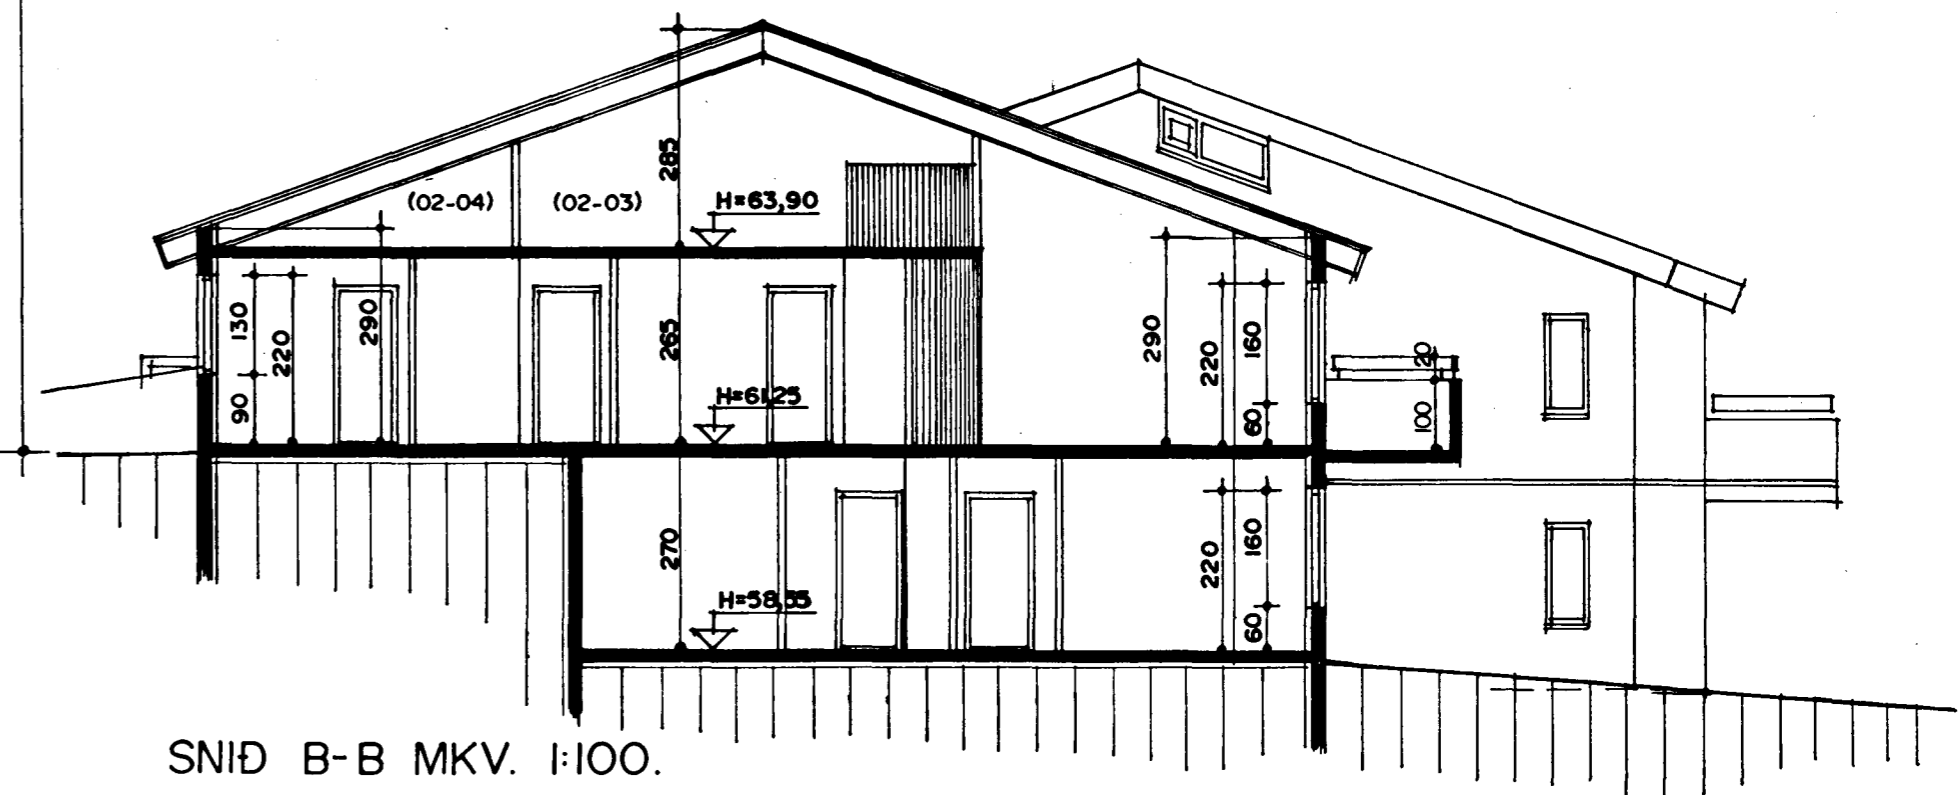

SNID B-B MKV. 1:100.

BREYTT Í OKTÓBER 1998.

*3/11/98
mb*