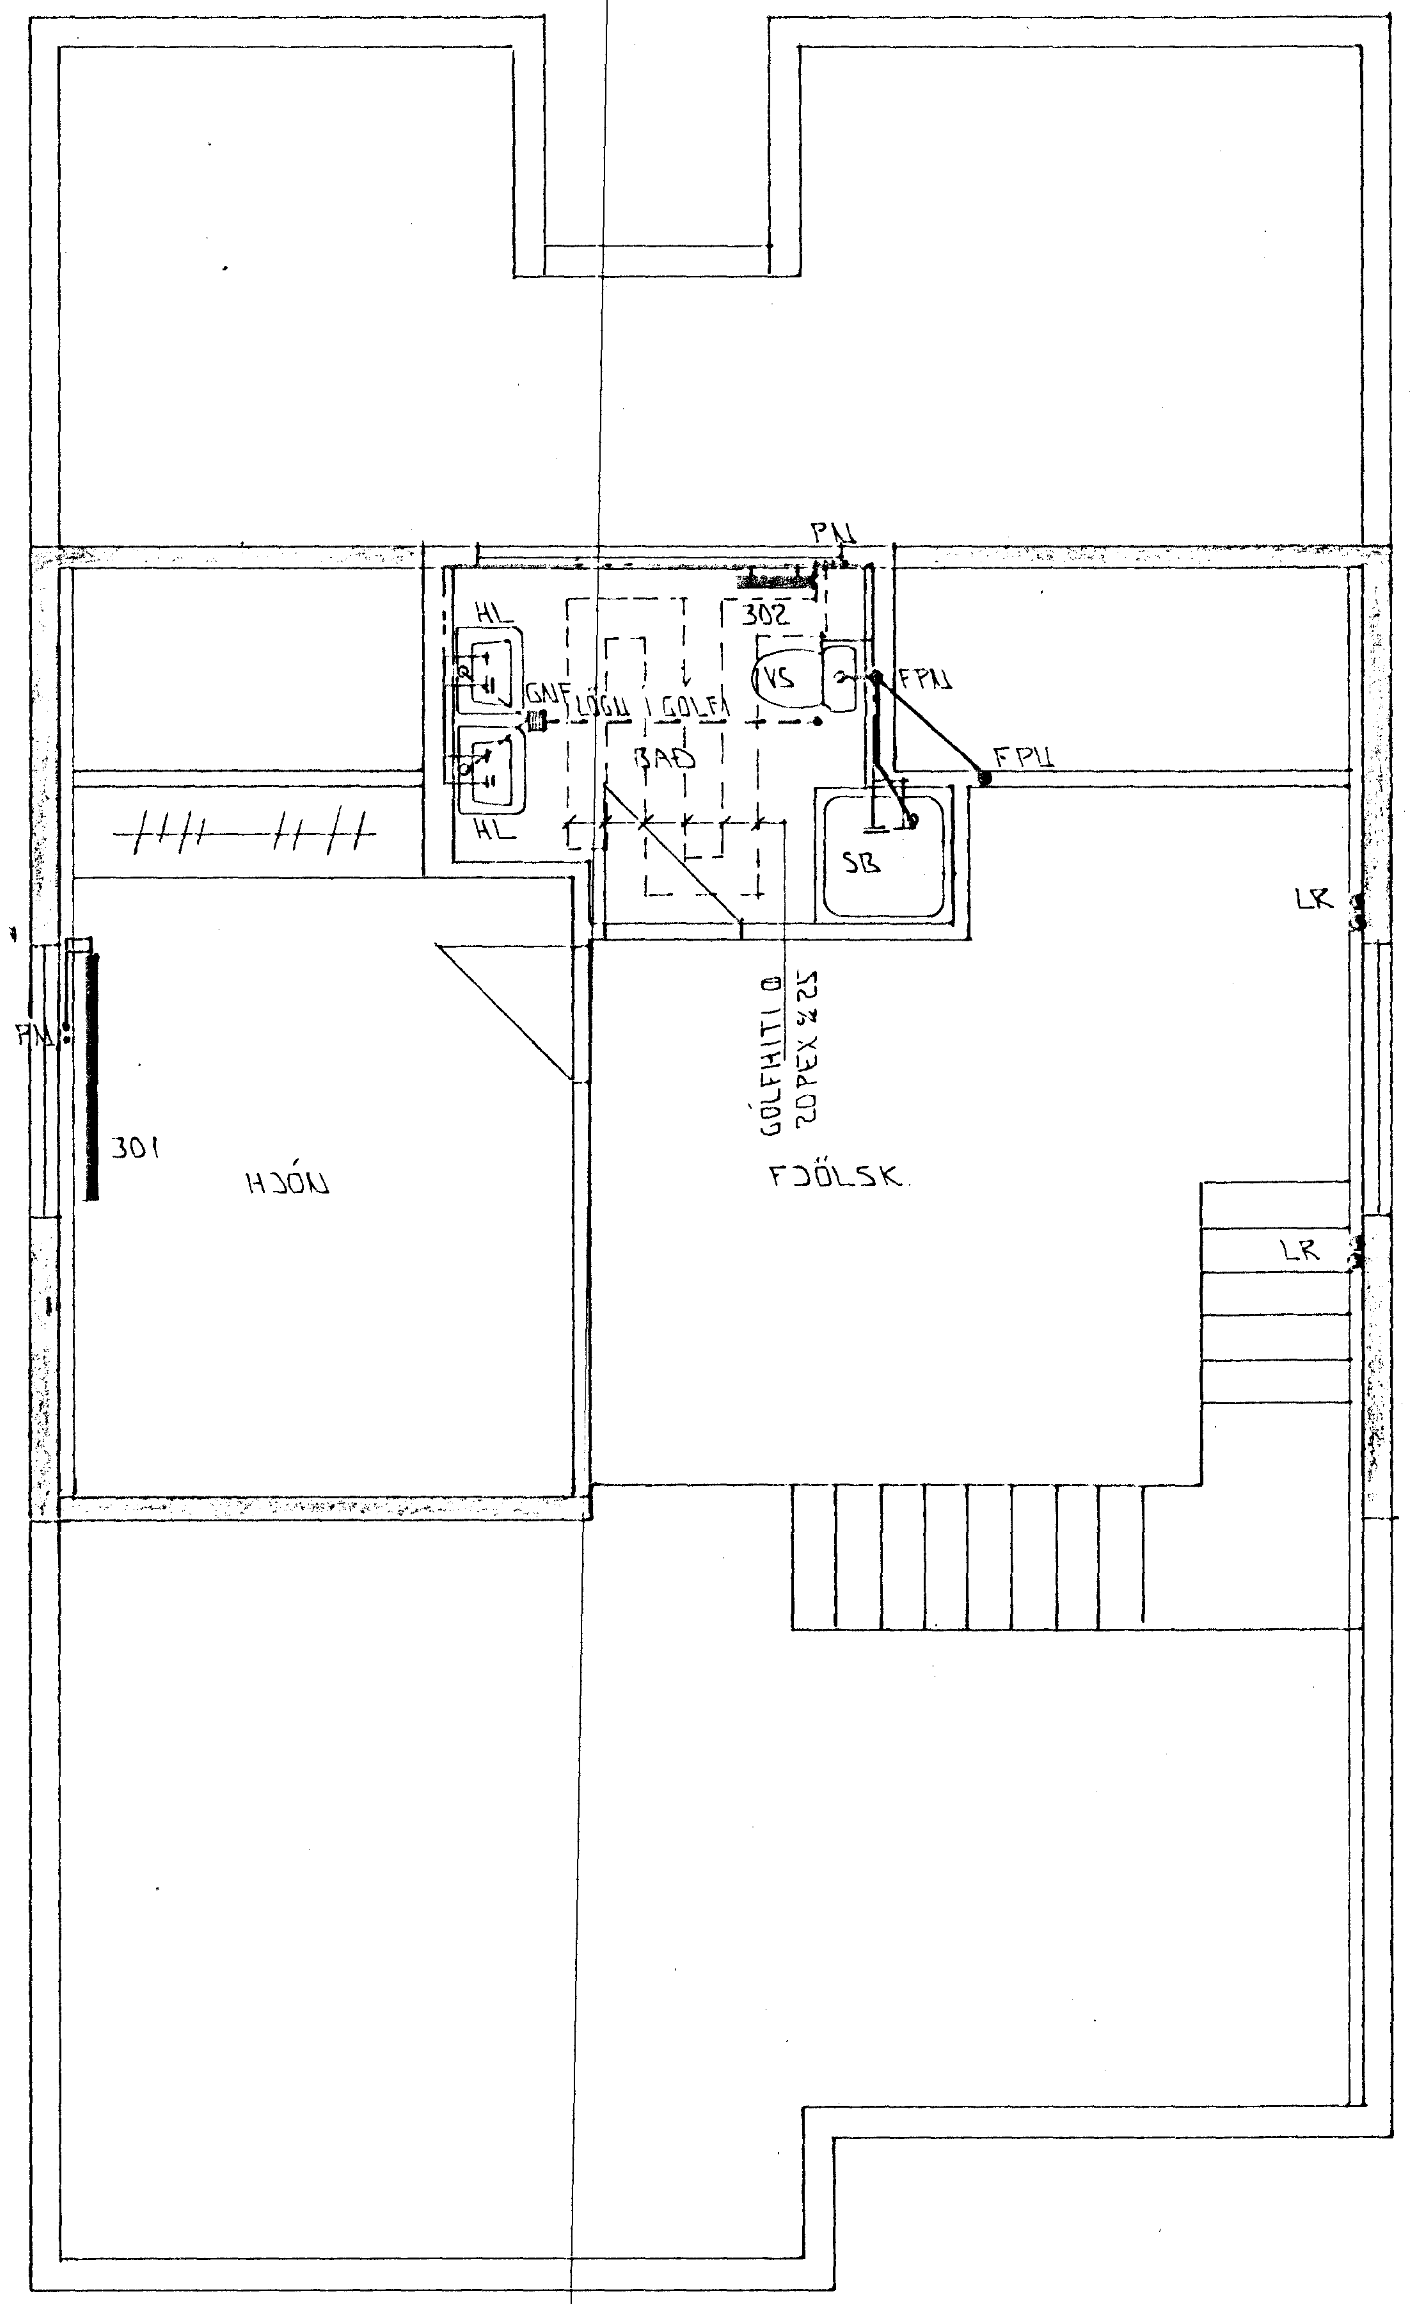

GRUNNMYND RISHÆÐ 1 : 50

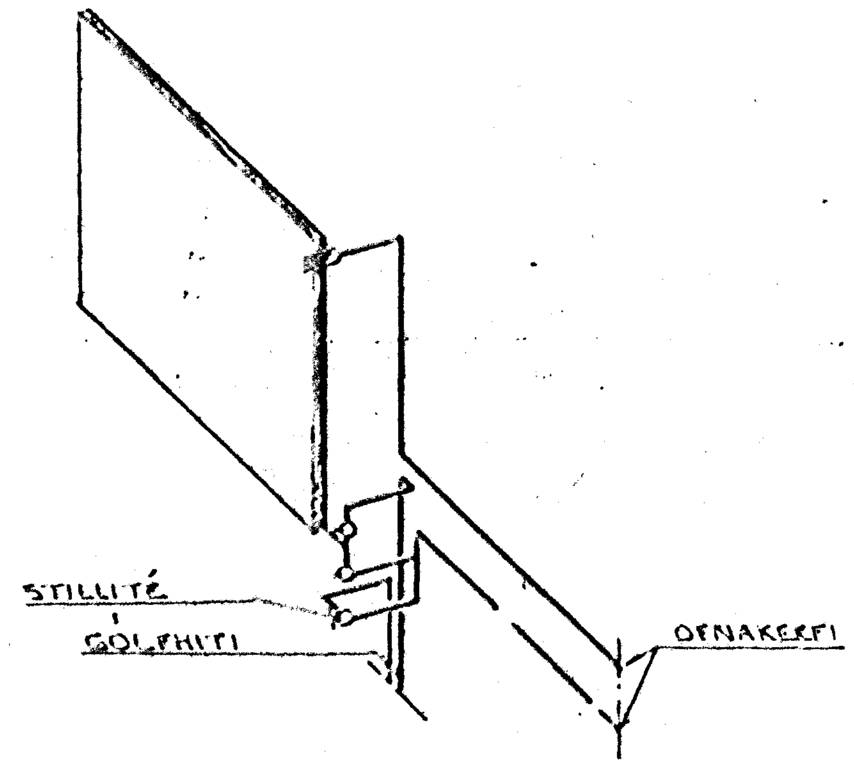

TENGING GÓLFHITA.

SJÁ OFNATEIKNINGU.

01	APRIL '98	HANDKLOFN. GÓLFHITI	GH
BR:	DAGS.	EÐLI BR.	SIGN.

LINDARBERG 58
HAFNARFIRÐI

HITA - VATNS OG FRÁRENNSLIS-
LAGNIR RISHÆÐAR

MKV. 1 : 50
DAGS. FEB '97
VERK NR. 9739
TEIKN NR. 2 - 05
HANNAÐ G.H.
TEIKNAÐ GH
YFIRFARIÐ

Byggingafulltrúi Hafnarfjarðar
Afgreitt þann
22 APR. 1998
Sigurbjartur Halldórsson

TÆKNIÞJÓNUSTA
SIGURÐAR ÞORLEIFSSONAR ehf

STRANDGÖTU 11 - 220 HAFNARFJÖRÐUR - SÍMI 555 4255 - FAX 565 2875