



GRUNNMYND I.HÆÐ / JARÐHÆÐ MKV. 1:100.

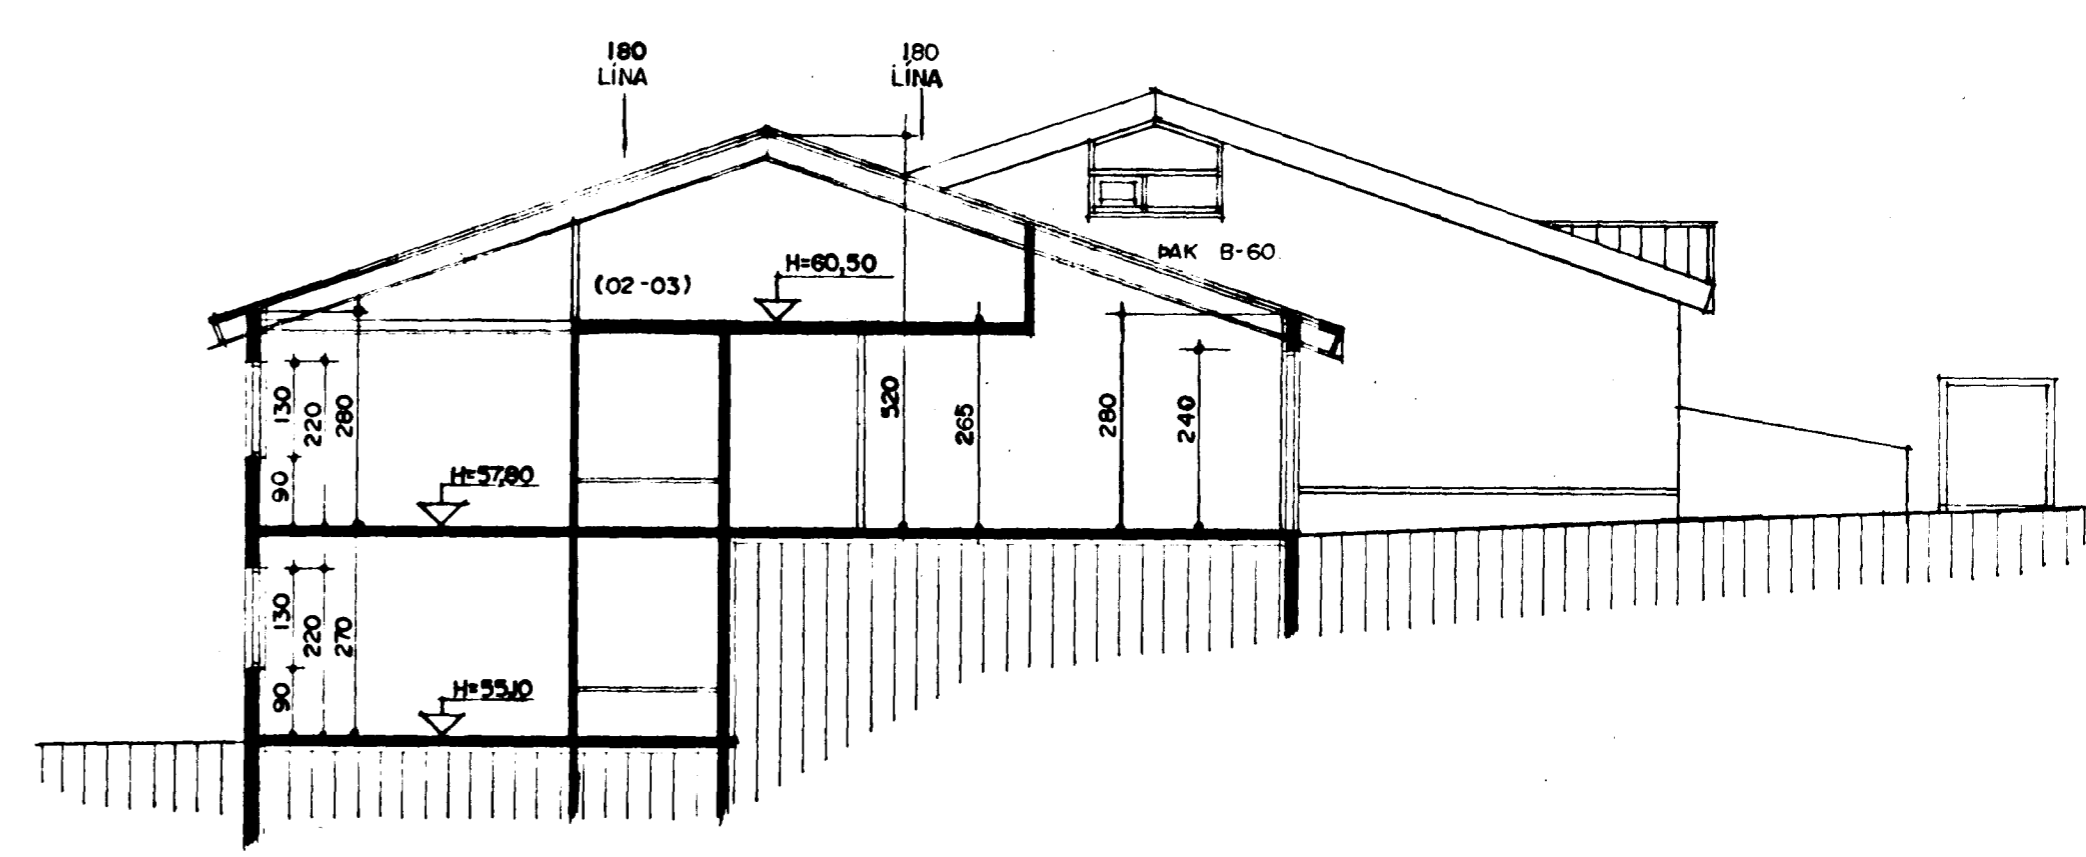

SNEIÐING A-A MKV. 1:100.

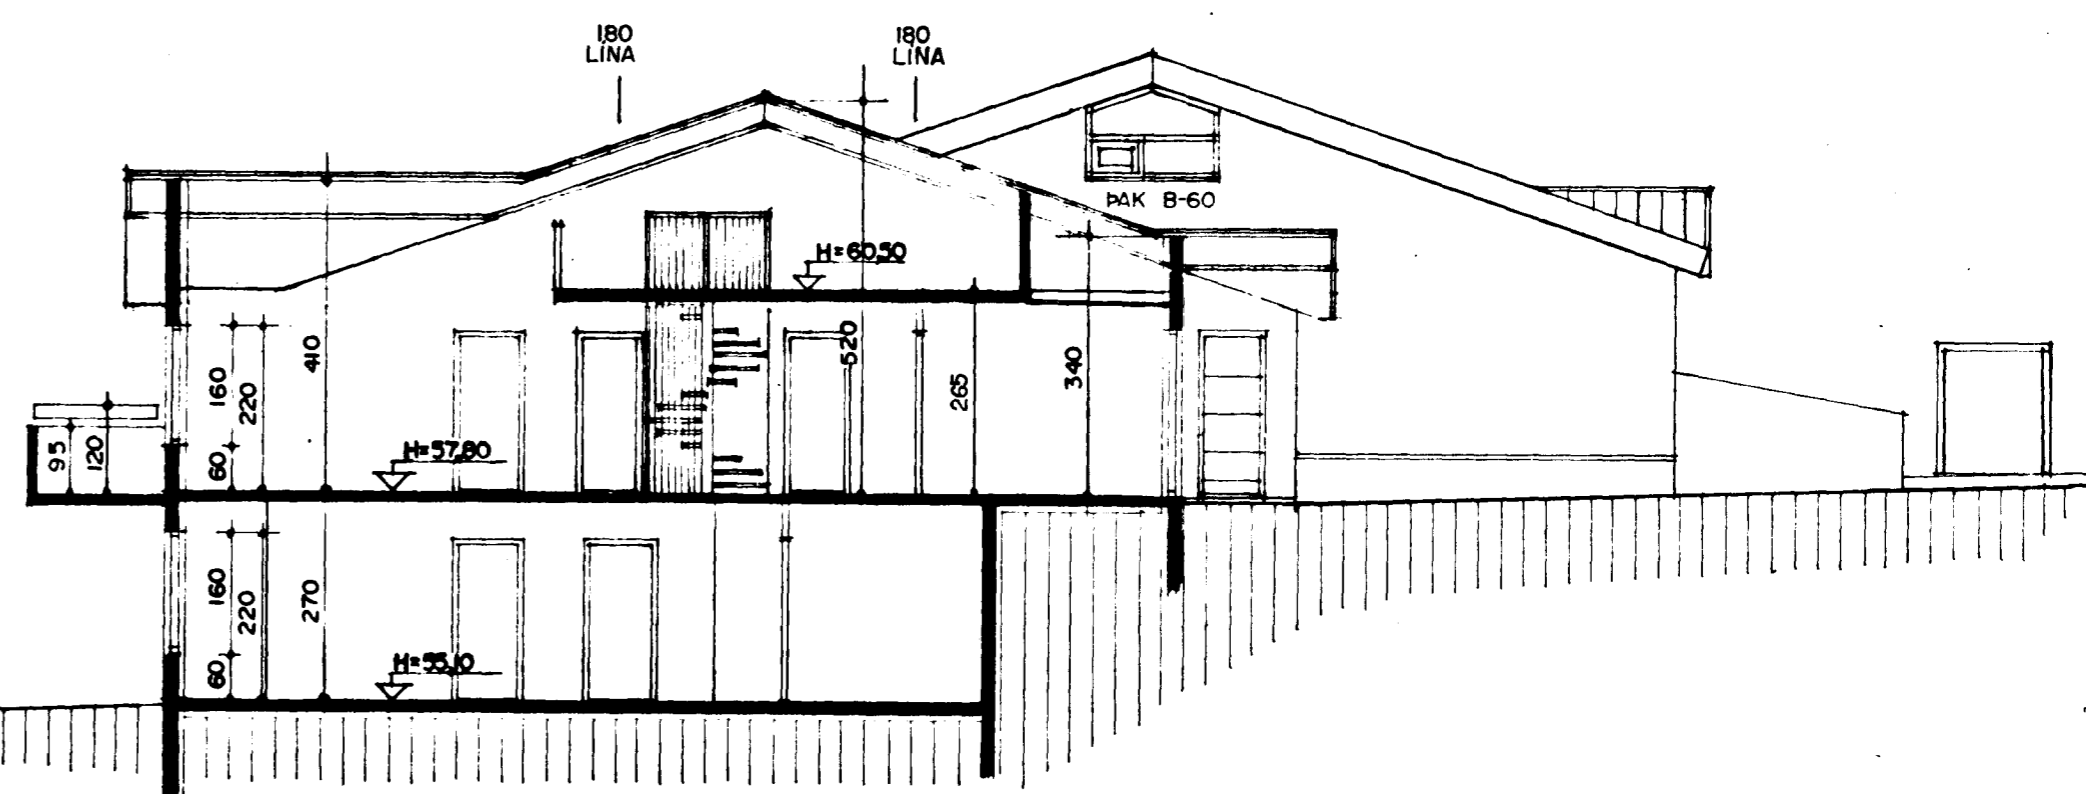

SNEIÐING B-B MKV. 1:100.

BREYTT Í SEPTEMBER 1997  
OKT. 97 SP.  
DES. 97

01297  
[Signature]