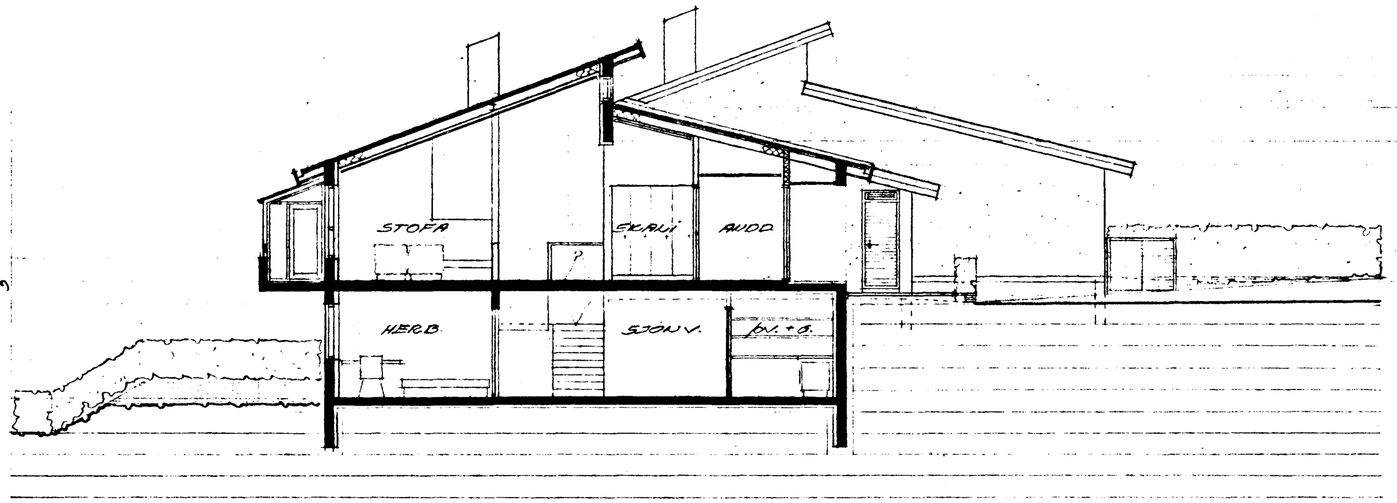

B B

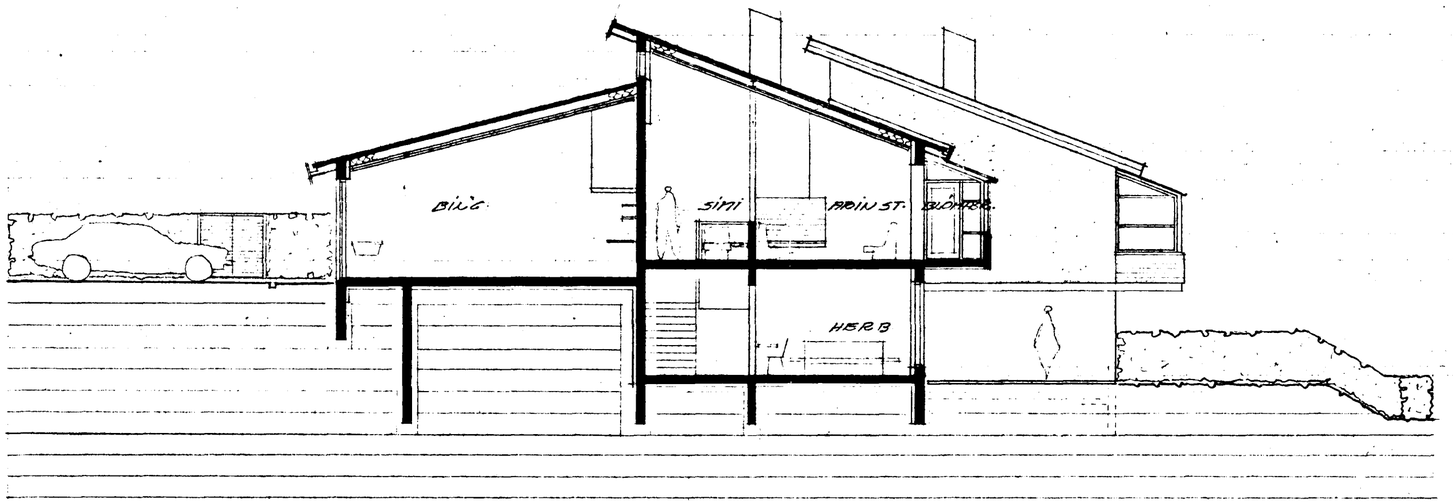

C C

Samþykkt á fundi byggingarnefndar þ. 15 / 5 - 91

BYGGINGAFULLTRÚINN Í HAFNARFIRÐI

Ganga skal frá opnu eldstæði í samræmi við reglugerðir

LINDARBERG 64 - 66	NR. 3
SNEIÐINGAR B-B OG C-C	MKV. 1:100
INGI GUNNAR JÓRÐARSON BYGGINGAFR. BFÍ	D. FEB. '91
EYJABAKKA 18 Sími 73323	