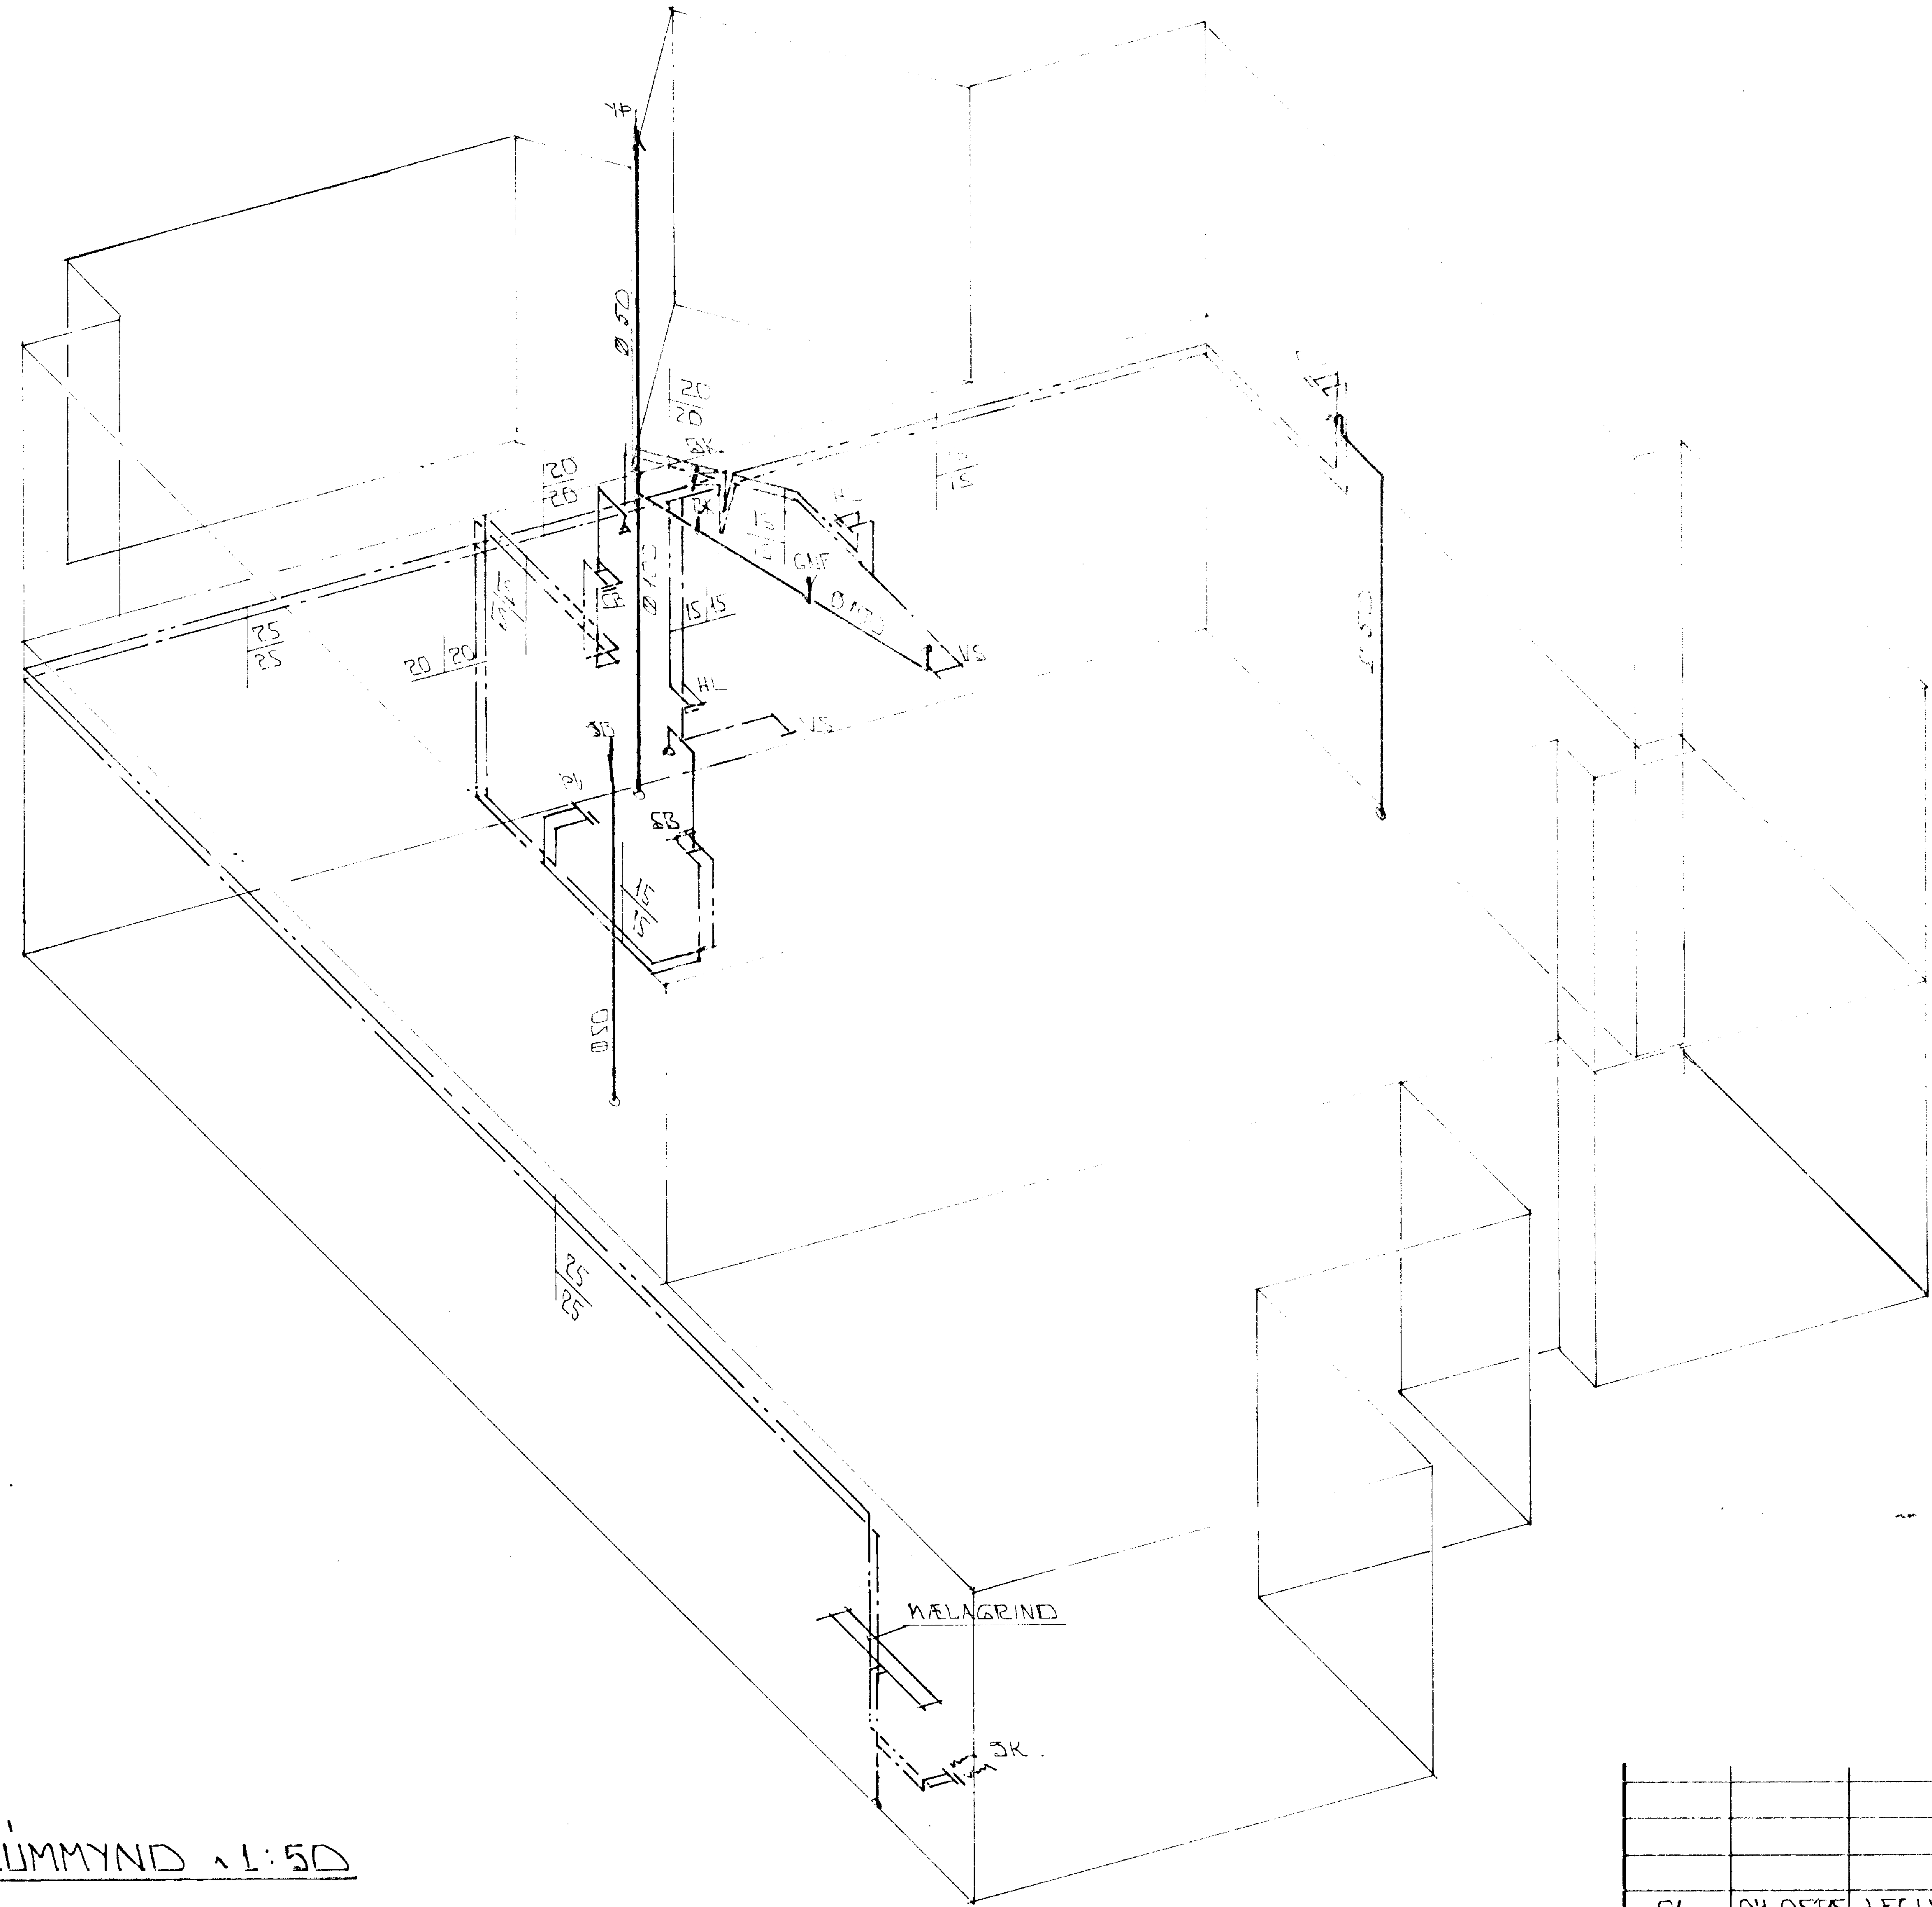

RÚMMYND 1:50

15 MAI 1995
HAFNARFJARÐARBÆR
BYGGINGAFULLTRÚINN

01	04.05.95	LEGU LAGNA BR.	
BR.NR.	DAGS	EÐLI BREYTINGAR	SIGN.

LINDARBERG 68 HAFNARFIRÐI	DAGS MARS '92
RÚMMYND VATNS- OG FRÁRENNSLISLAGNA	HANNAÐ
	TEIKNAÐ
MÆLIKV. 1:50	VERK NR. 9116
SIGURÐUR ÞORLEIFSSON TÆKNIFRÆÐINGUR F.T.F.Í.	BLAÐ NR. 2-06
STRANDGÖTU 11 HAFNARFIRÐI SÍMI 54751/54255	