


L-51.40

L-51.00

1100

G-50.35

Samþykkt á fundi byggingar-
nefndar þ. 14/10/92
BYGGINGARSTOFAN
ARMÚLA I

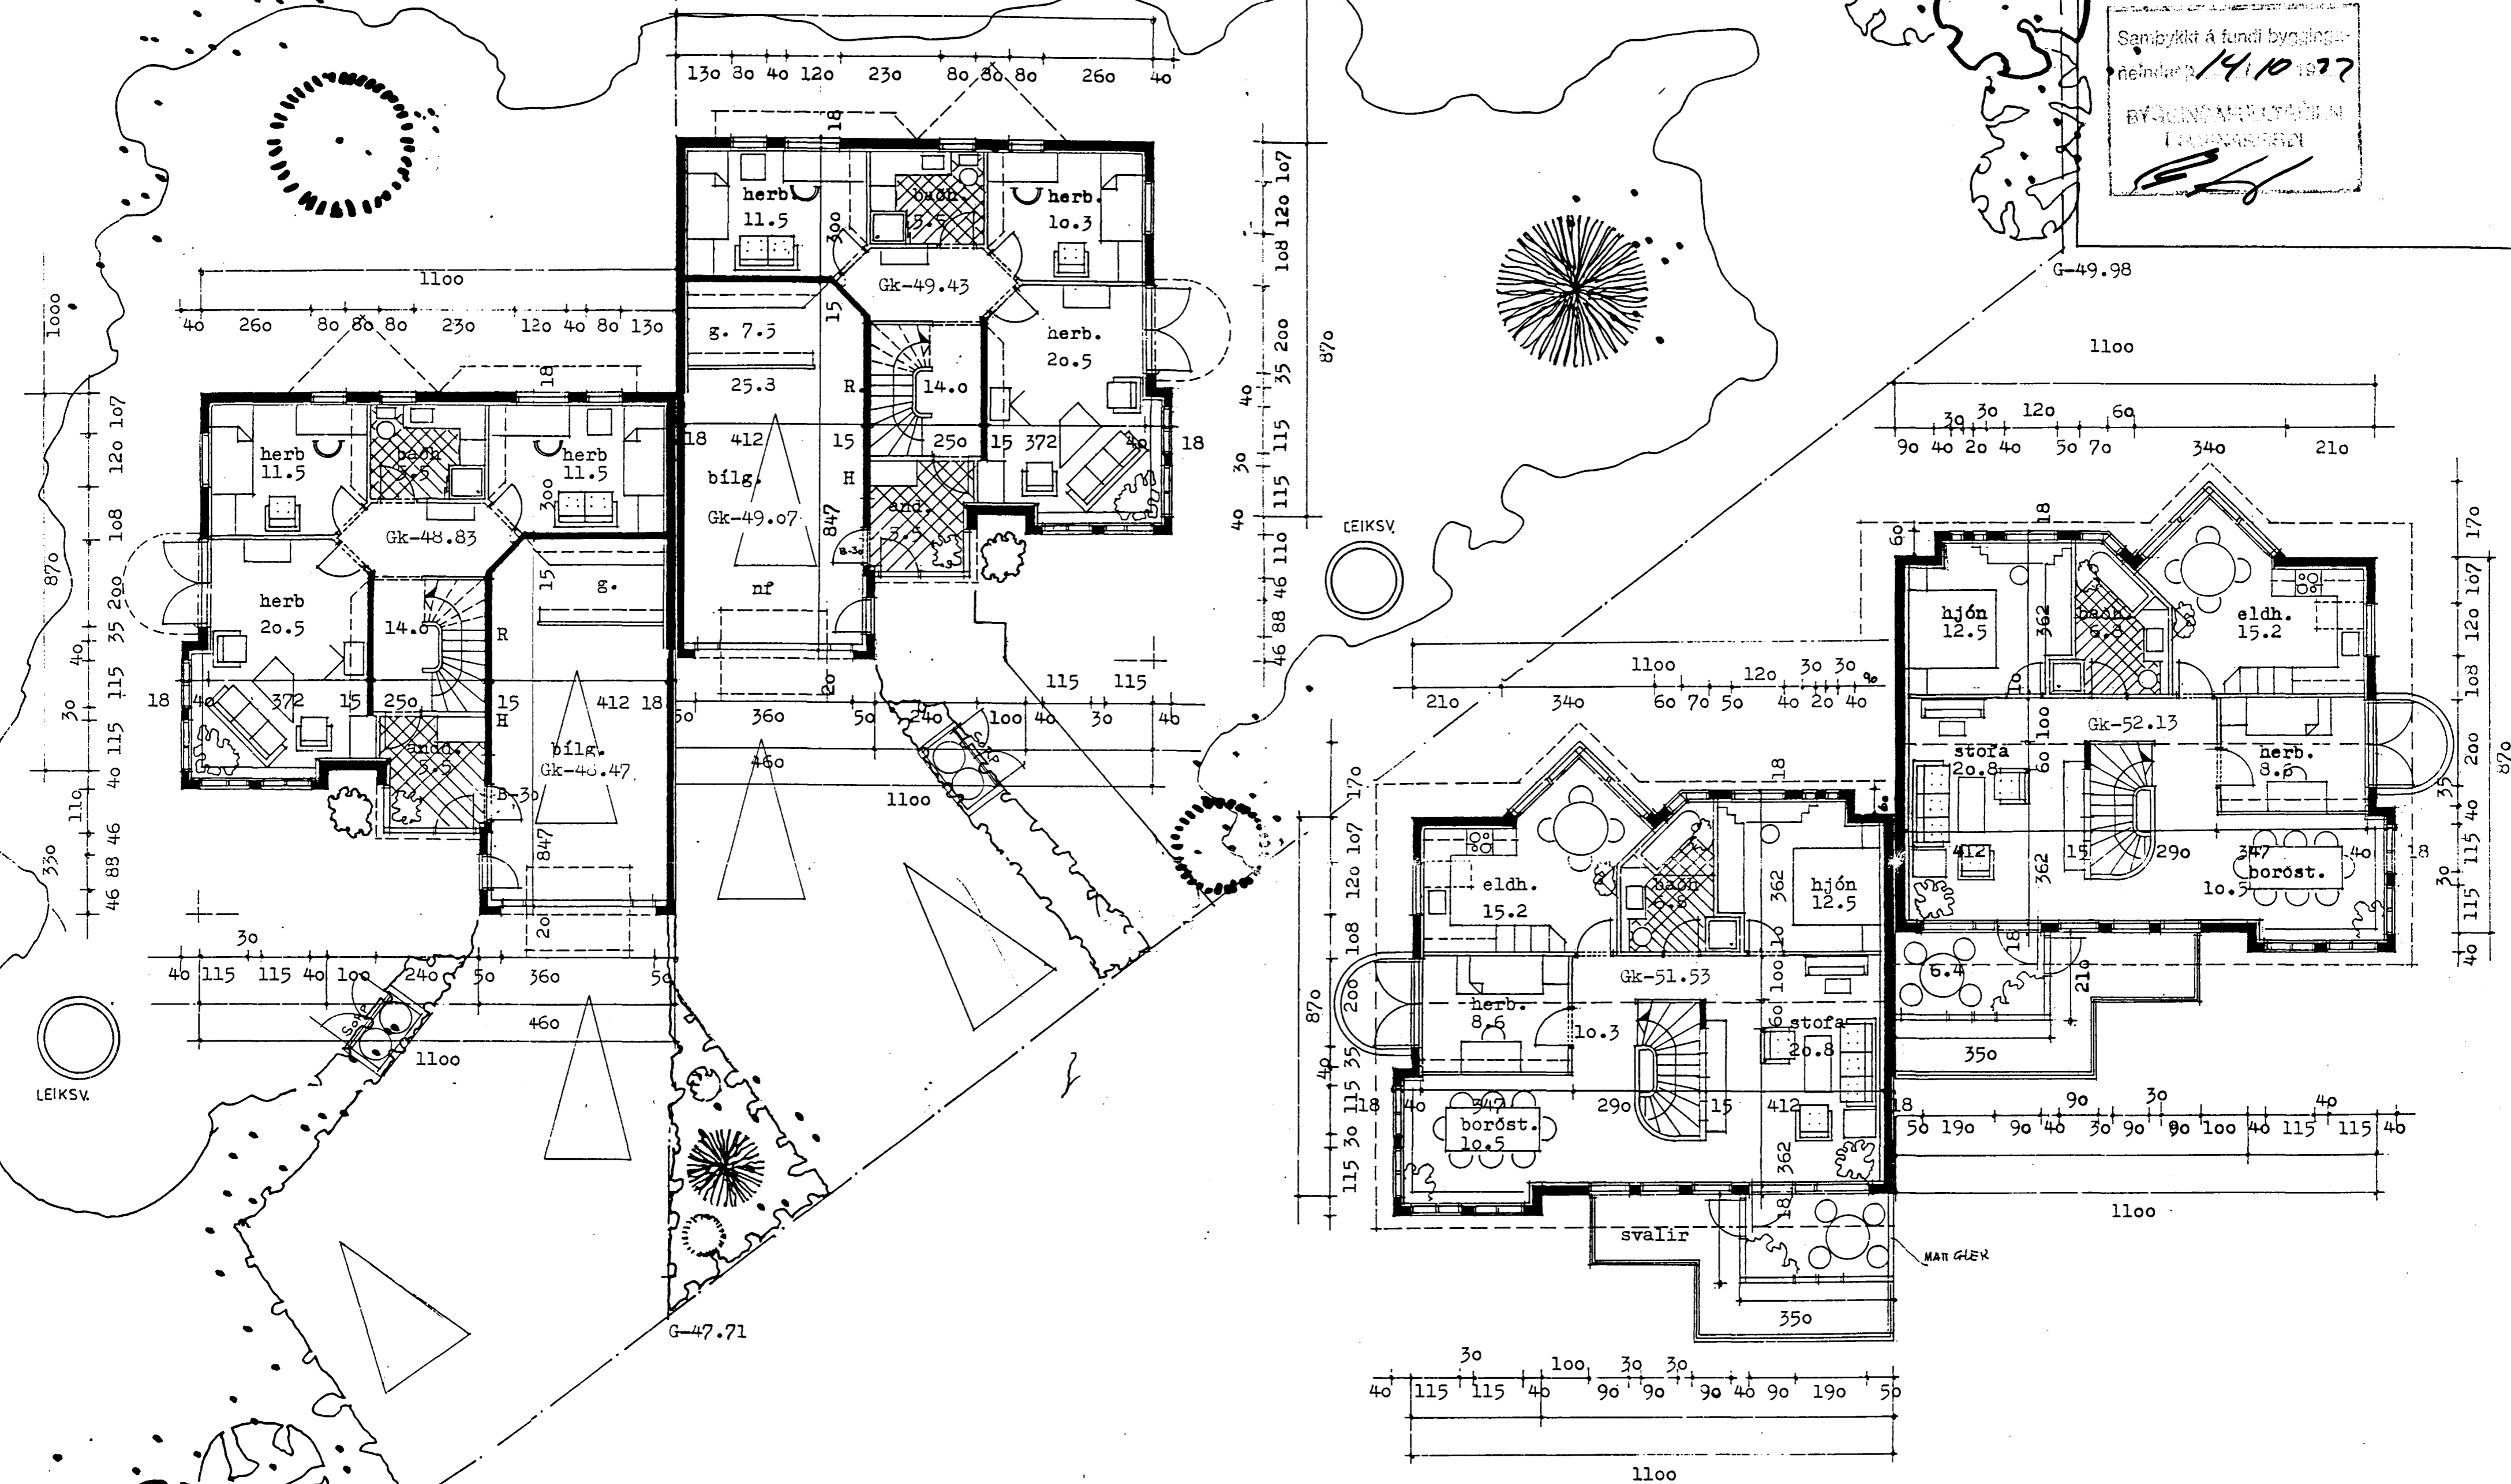

ATH breytt 12.09.92

- Flötuhæð húss nr.68 er gk-49.43
- Bílgeymsla er gk-49.07
- Flötuhæð húss nr.70 er gk-48.83
- Bílgeymsla er gk-48.47

46.29

Eyjólfur Bragason