„mþykki á fundi byggingarnefnar þ. 29/1 1992
BYGGINGAFULLTRÚINN Í HAFNARFIRÐI

GRUNNMYND I.HÆÐAR M 1:100

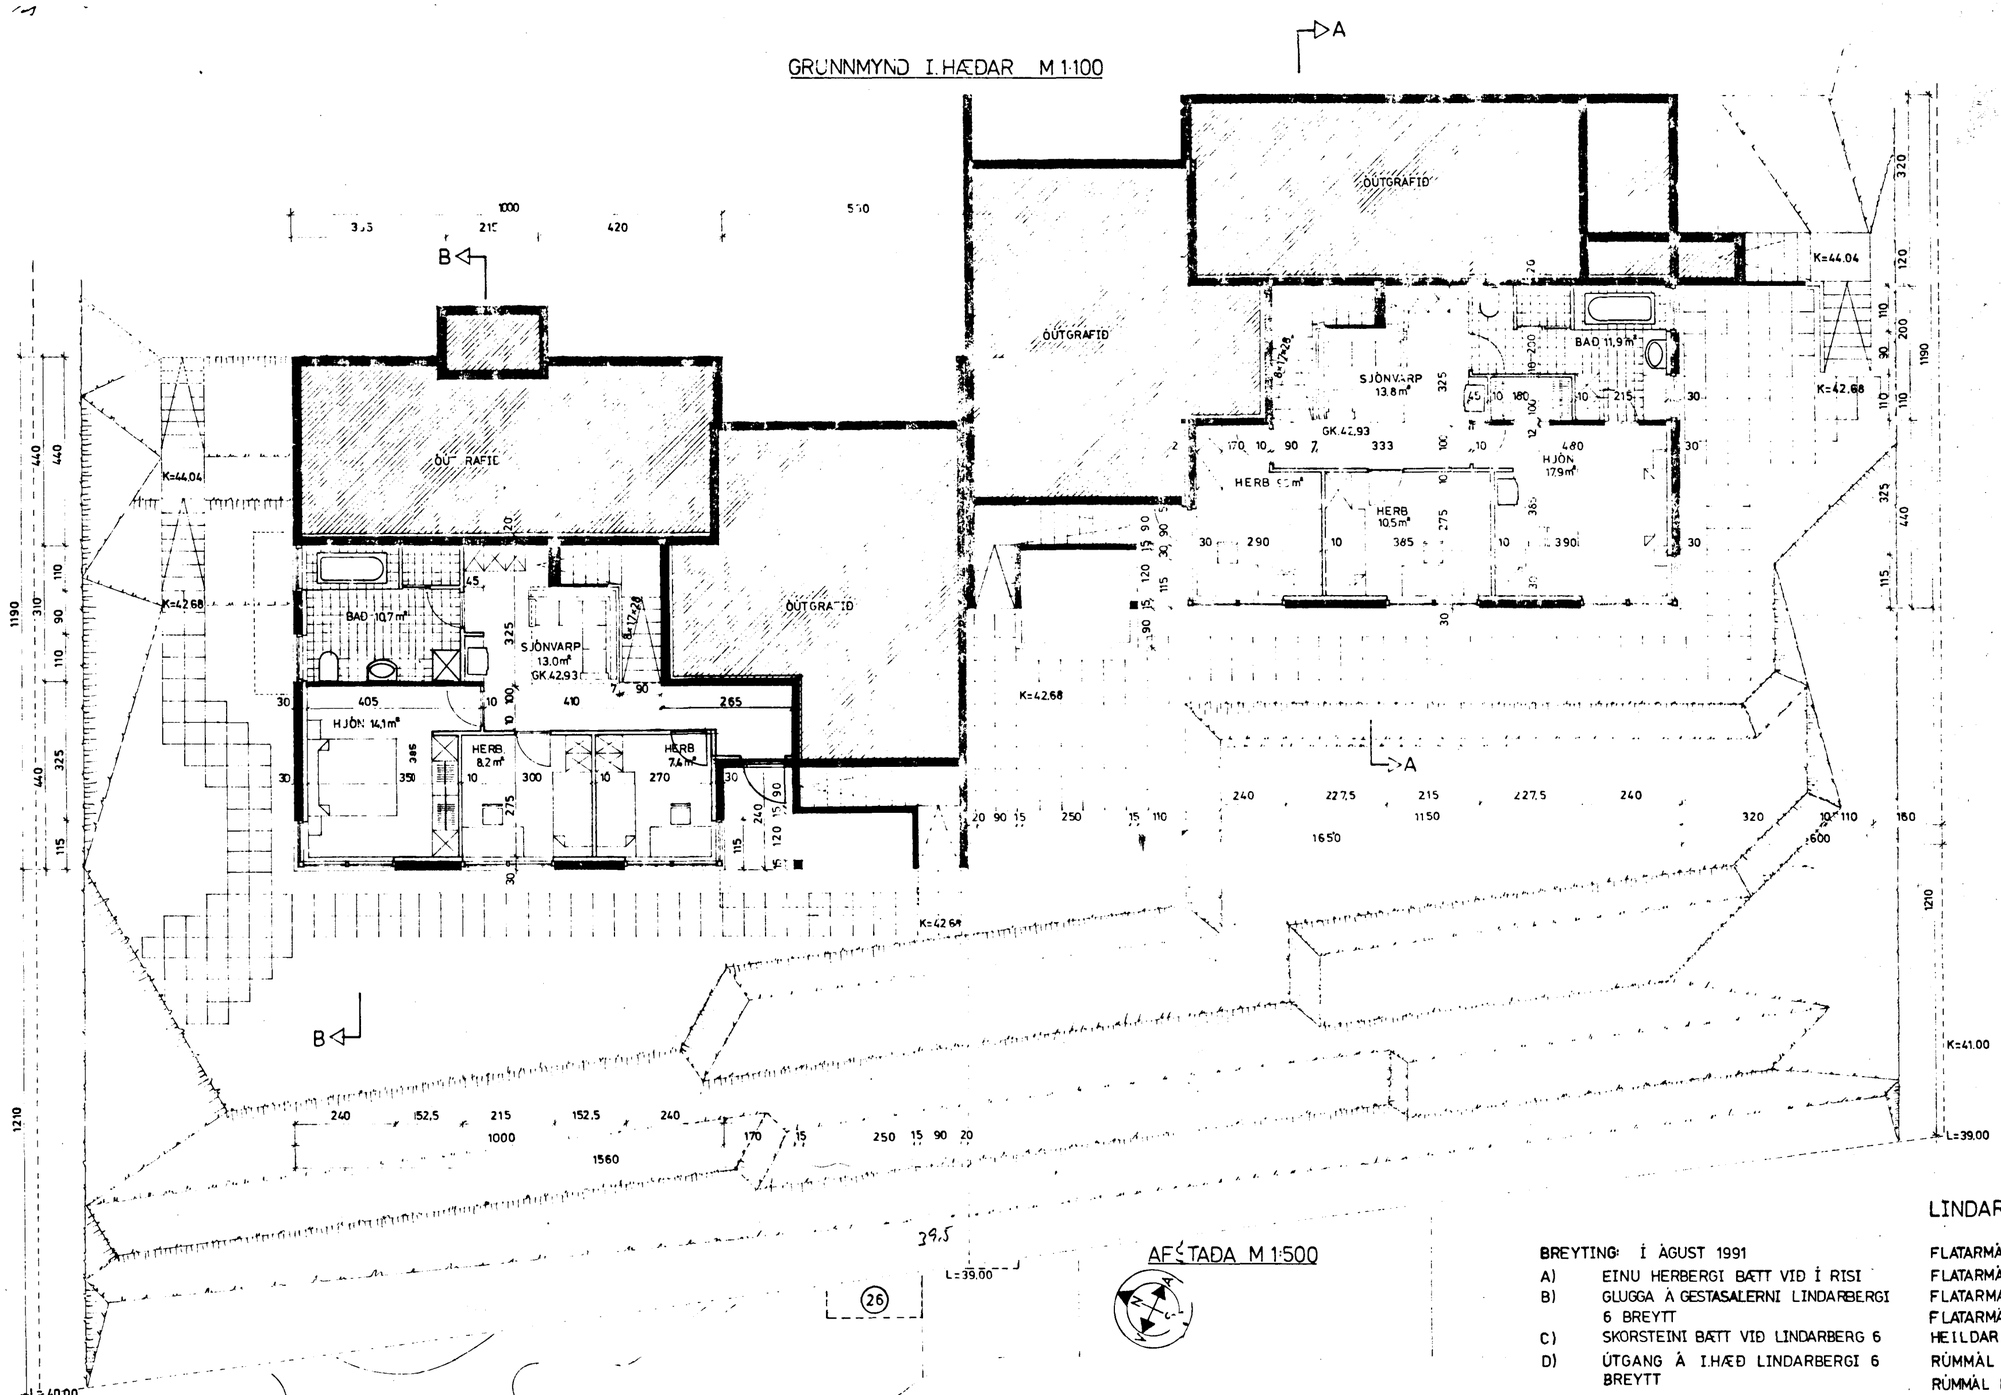

AFSTAÐA M 1:500

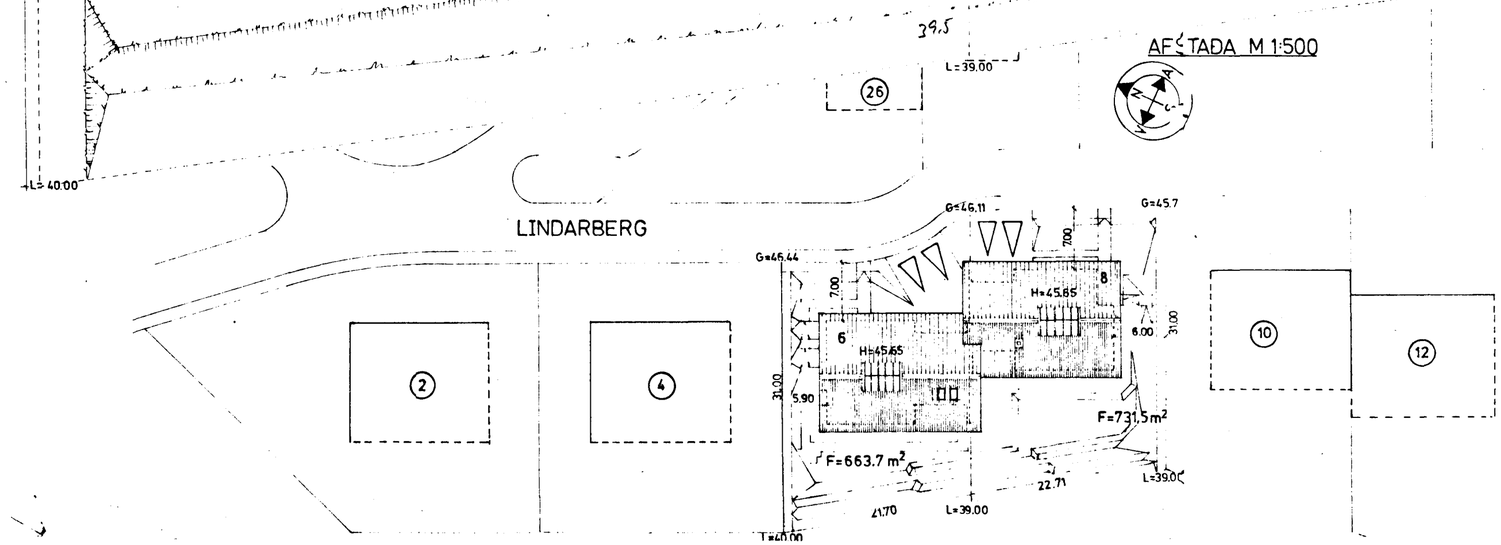

BREYTING: Í ÁGUST 1991

A) EINU HERBERGI BÆTT VIÐ Í RISI
B) GLUGGA Á GESTASALERNI LINDARBERGI 6 BREYTT
C) SKORSTEINI BÆTT VIÐ LINDARBERG 6
D) ÚTGANG Á I.HÆÐ LINDARBERGI 6 BREYTT

BREYTING Í APRÍL 1992:

~~HAKGLUGGUM BÆTT VIÐ LINDARBERG 6~~

LINDARBERG NR.	6	8
FLATARMÁL BILGEYMSLA	50,4m² ×	47,5m²
FLATARMÁL I.HÆÐAR	75,7m²	85,2m²
FLATARMÁL II.HÆÐAR	112,0m² ×	116,7m²
FLATARMÁL RISHÆÐAR	44,5m²	23,3m²
HEILDAR FLATARMÁL HÚSS	232,2m²	225,2m²
RÚMMÁL BILGEYMSLU	244,1m³	228,9m³
RÚMMÁL HÚSS	695,6m³	755,5m³

LINDARBERG 6 OG 8, HAFNARFIRÐI.
GRUNNMYND I.HÆÐAR
AFSTAÐA, HELSTU FLATAR OG RÚMMÁLSSTÆRÐIR

DAGS: MARS 1990 MK: 1:100 BLAÐ 1 AF 5

Kristinn Baldursson Ástúni 12. KÓP F.T.FÍ. KNT. 100454-4599