



Samþykkt á fundi bygginga-
nefndar þ. 20. 3. 1991

BYGGINGAFULLTRÚINN
Í HAFNARFIRÐI


NR 8

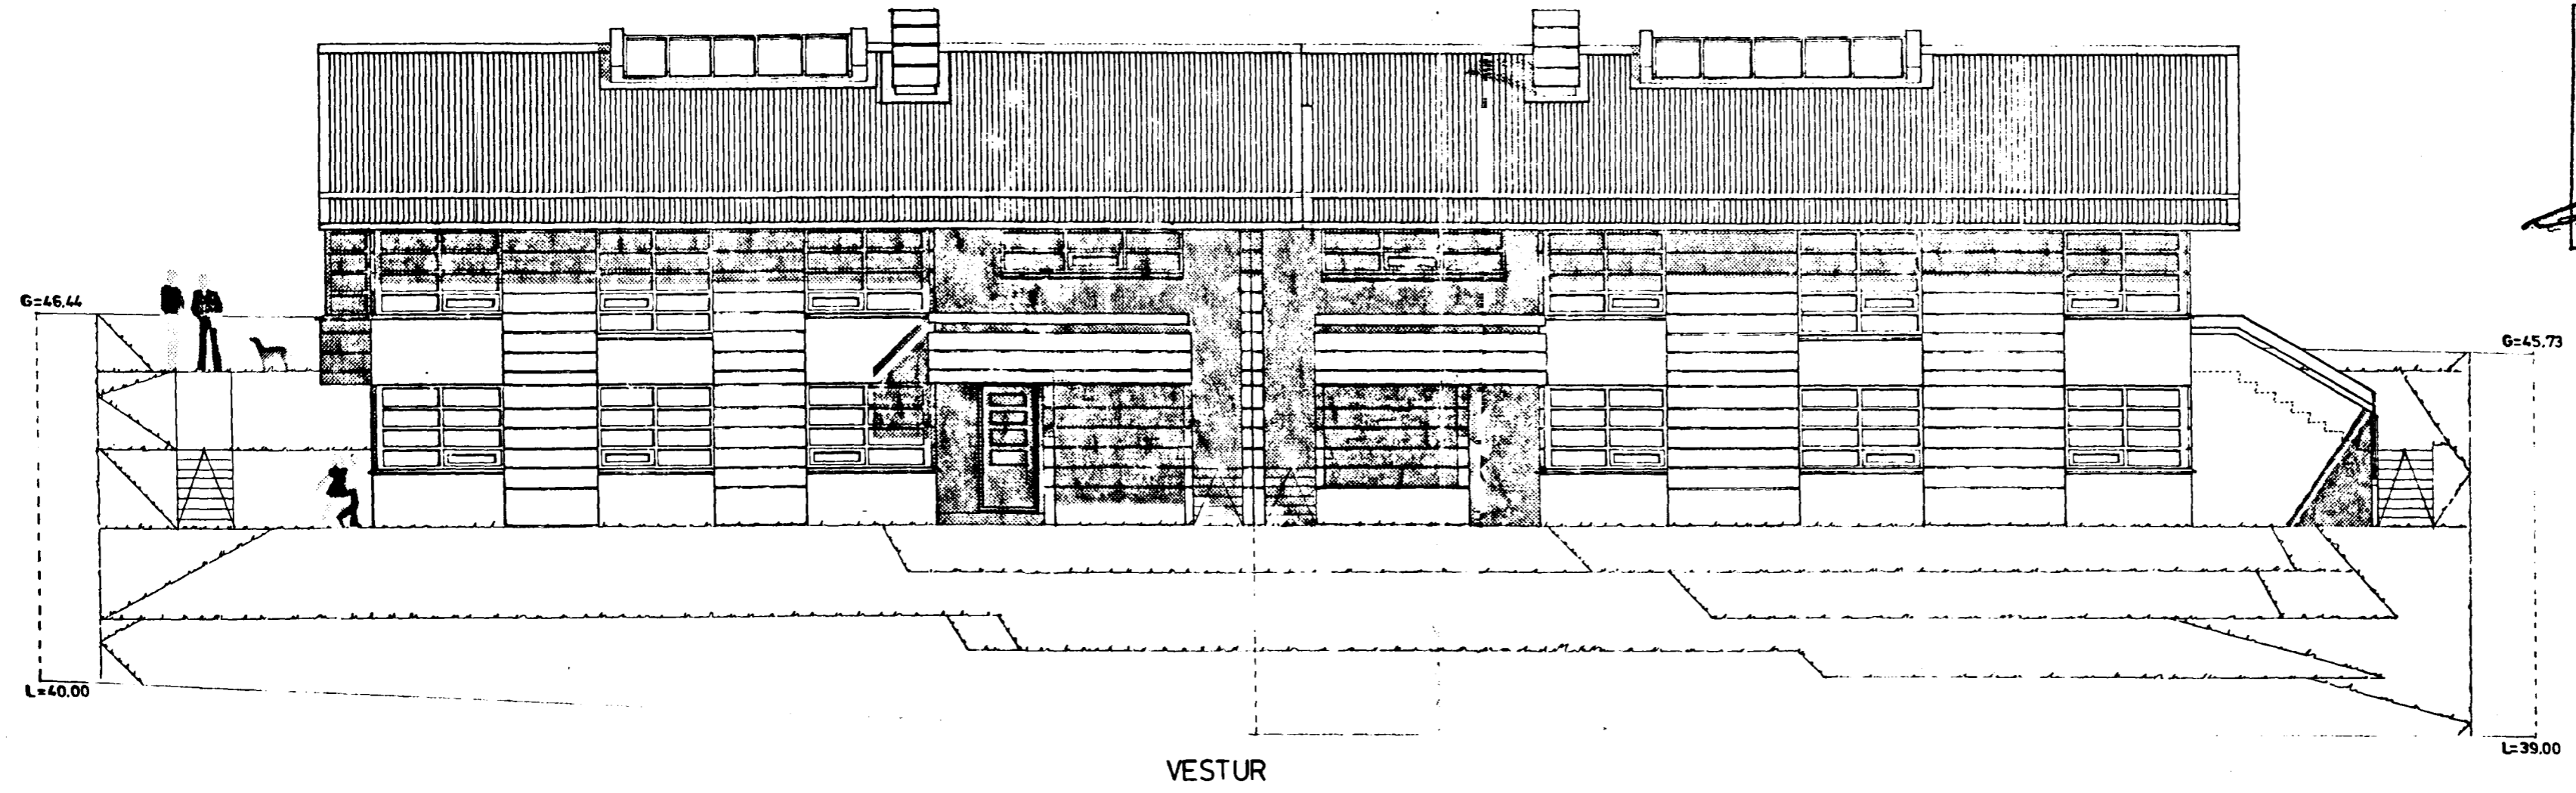

VESTUR

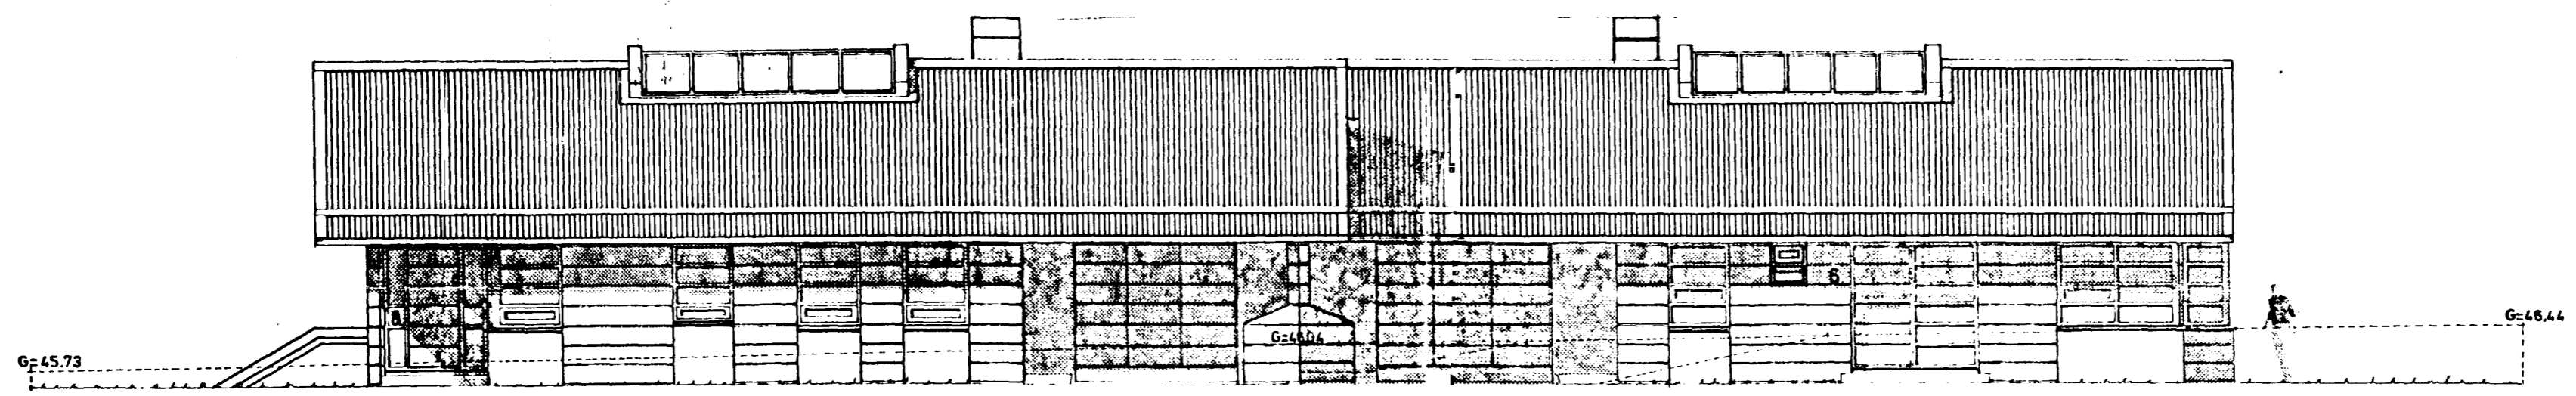

AUSTUR

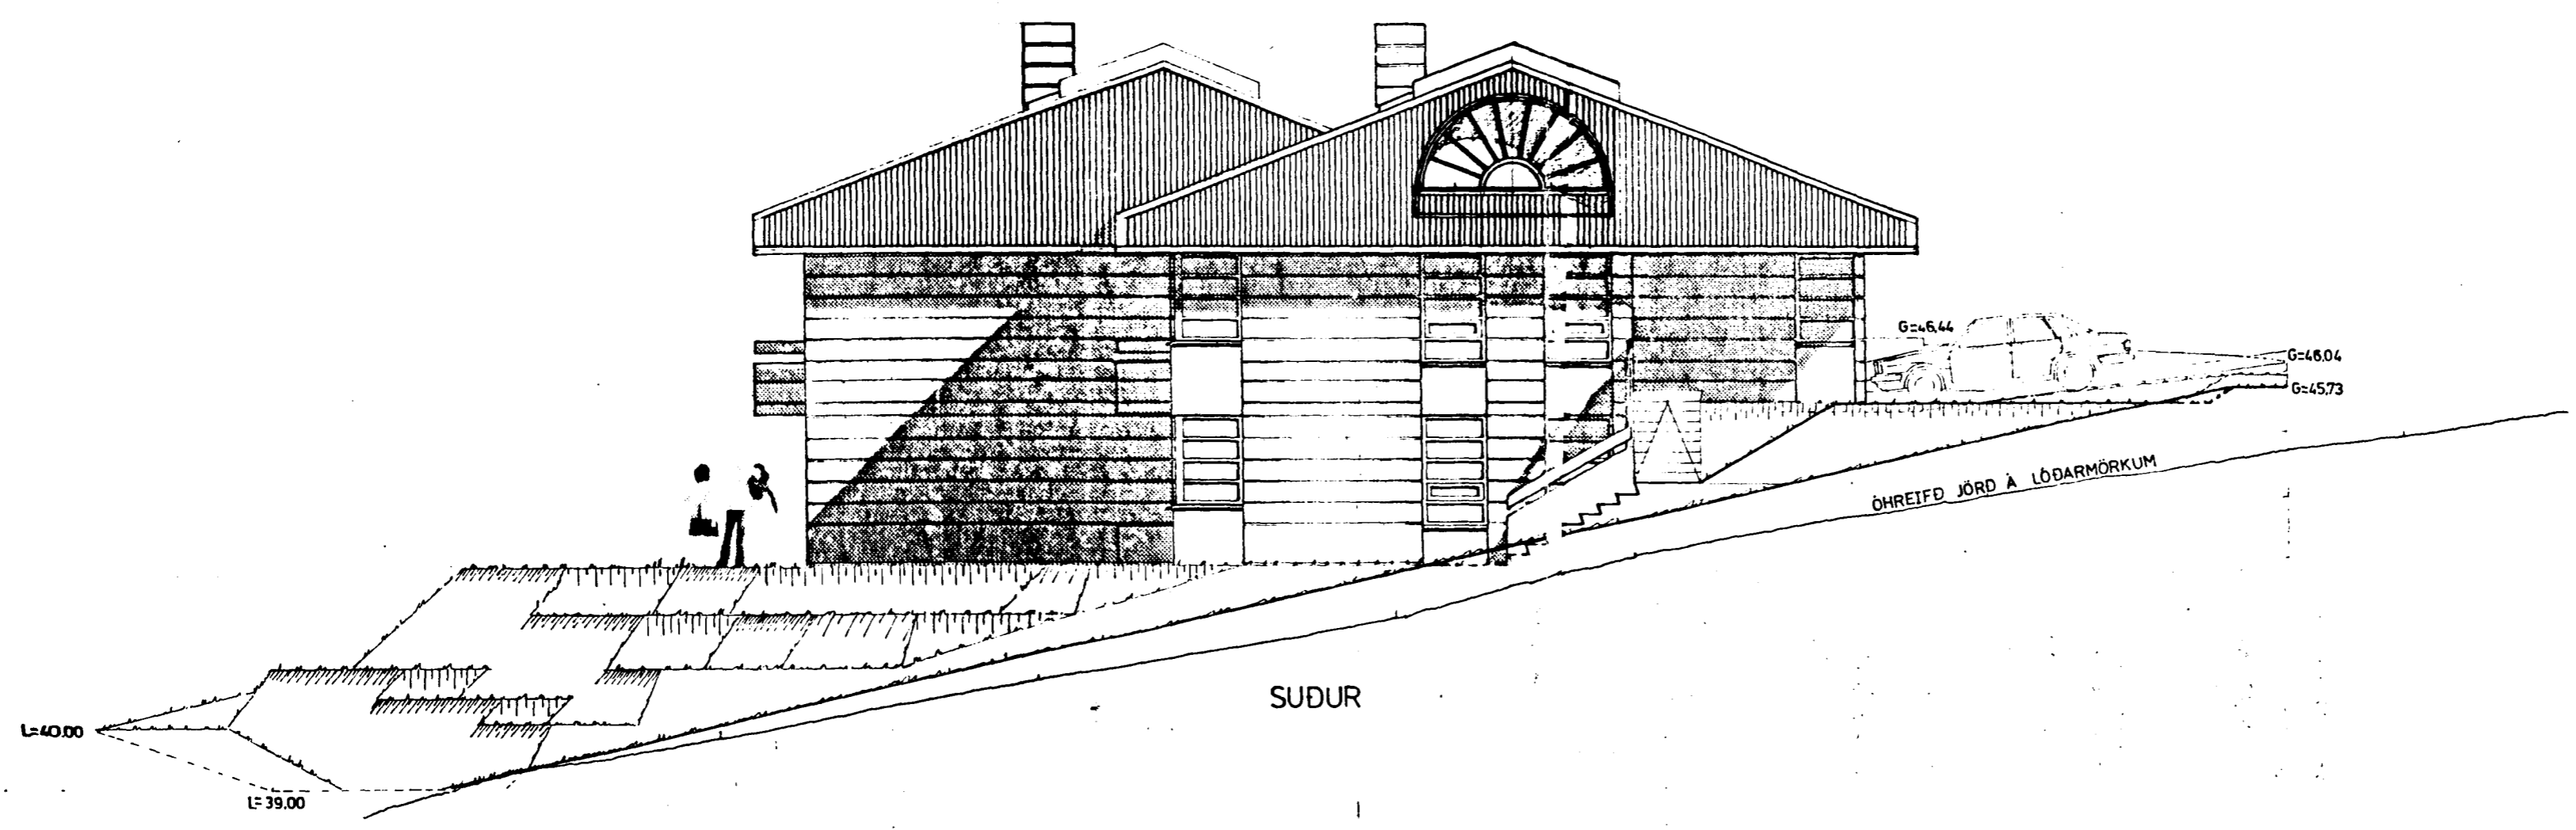

SUDUR

- BREYTING: Í AGÚST 1990
- A) EINU HERBERGI BÆTT VIÐ Í RISI
 - B) GLUGGA Á GESTASALERNI, LINDARBERGI 6 BREYTT
 - C) SKORSTEINI BÆTT VIÐ LINDARBERG 6
 - D) ÚTGANG Á I.HÆÐ LINDARBERGI 6 BREYTT

LINDARBERG 6 OG 8 HAFNARFIRÐI
ÚTLIT, VESTUR, SUDUR OG AUSTUR

DAGS: MARS 1990 MK: 1:100 BLAD 3 AF 4
Kristinn Baldursson Astani 12. KÖP ETEL KNT. 100454-4599