



Samþykkt á fundi bygginga-
nefndar þ. 20. 3. 1991
BYGGINGAFULLTRÚINN
Í HAFNARFIRÐI

NRB

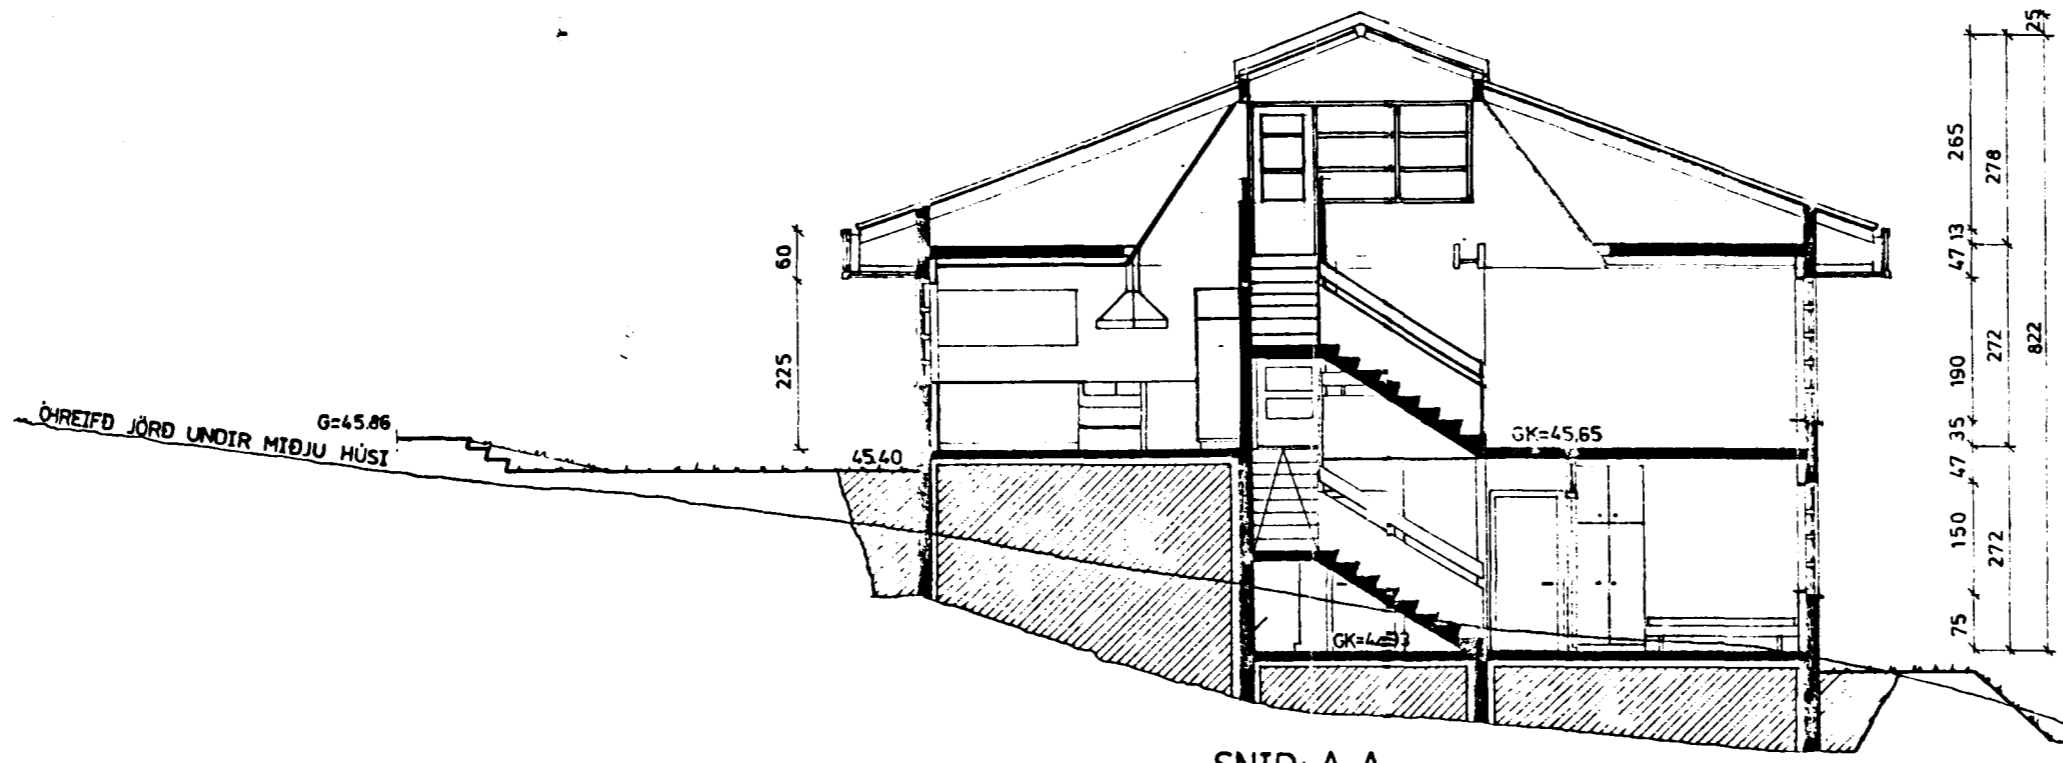


SNID A-A

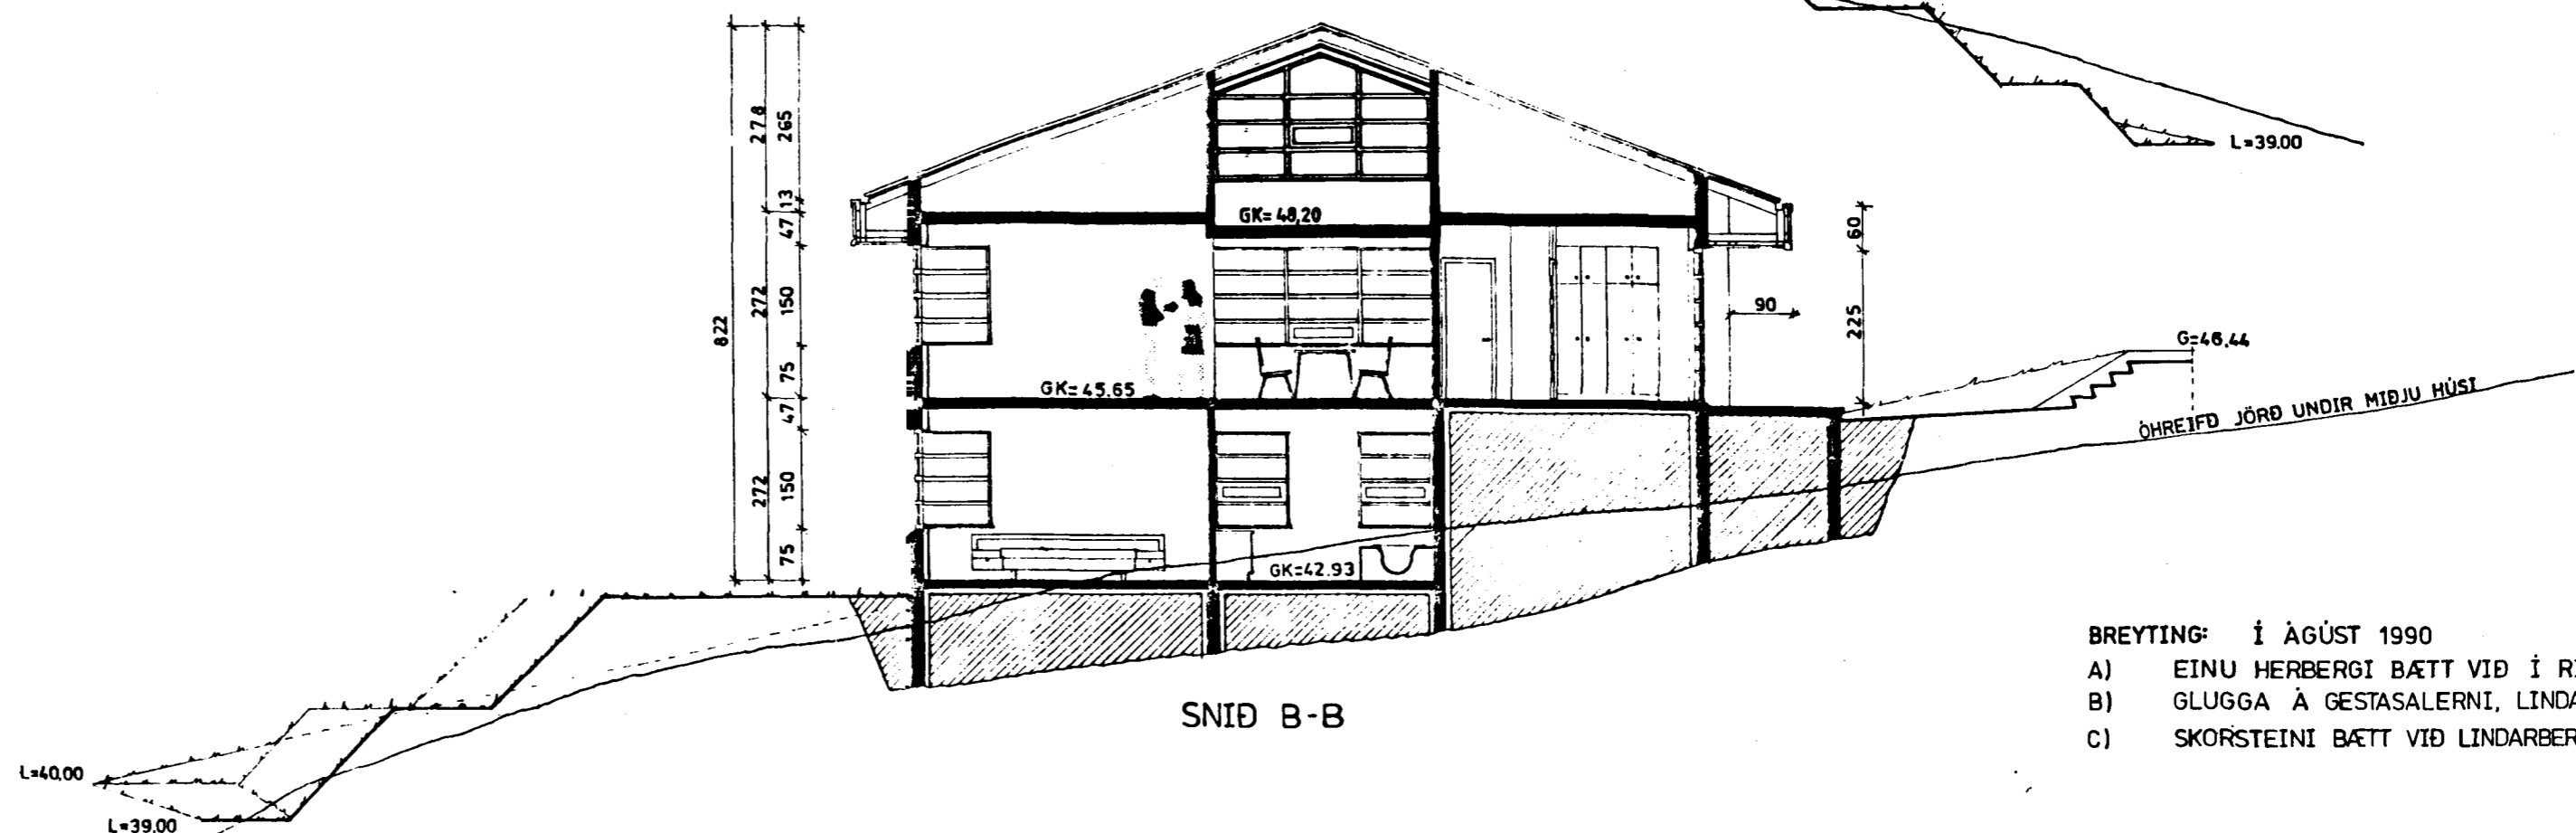

SNID B-B

BREYTING: í AGÚST 1990
A) EINU HERBERGI BÆTT VIÐ Í RISI
B) GLUGGA Á GESTASALERNI, LINDARBERGI 6, BREYTT
C) SKORSTEINI BÆTT VIÐ LINDARBERG 6

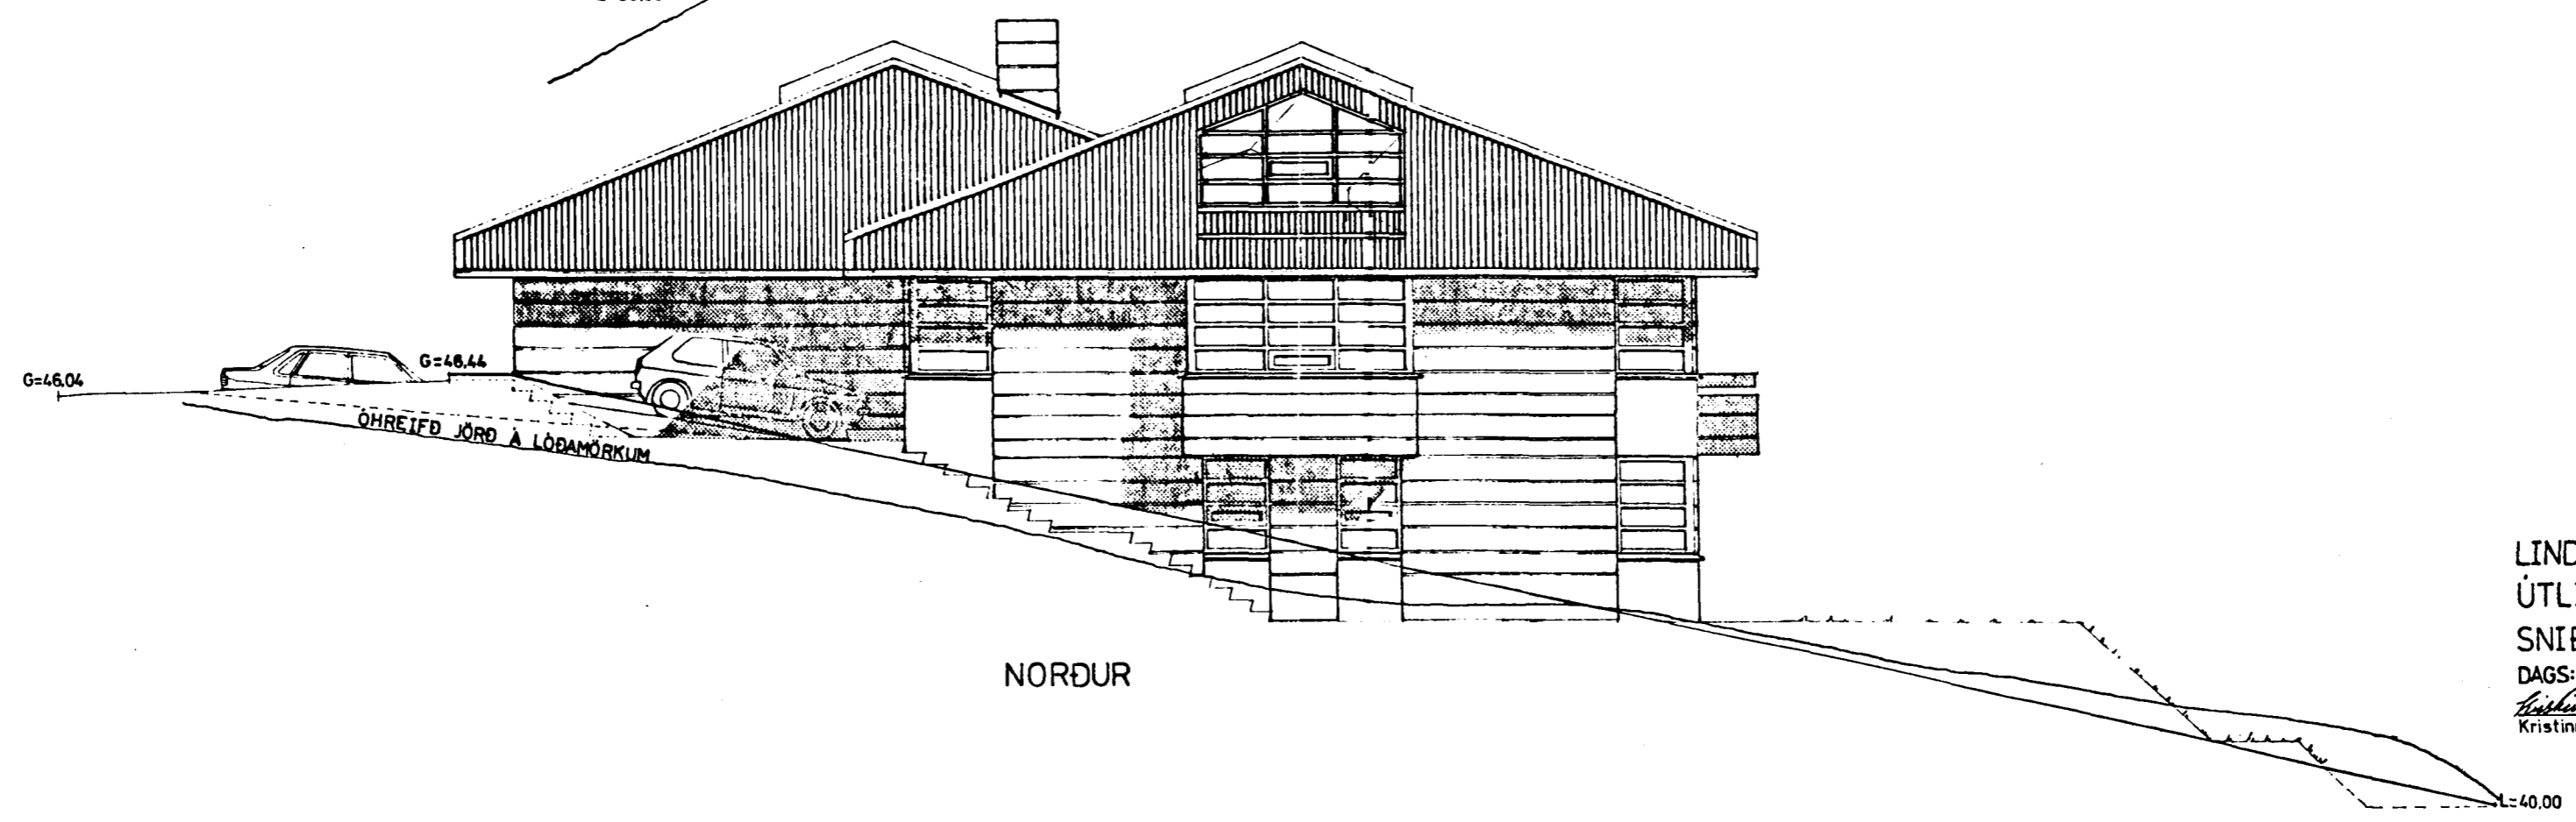

NORÐUR

LINDARBERG 6 OG 8, HAFNARFIRÐI
ÚTLIT, NORÐUR
SNID A-A OG B-B
DAGS: MARS 1990 MK: 1:100 BLAD 4 AF 5
Kristinn Baldursson Ástúni 12. KÖP FT.EI. KNT. 100454-4599