



Samþykkt á fundi bygginga-  
nefndar þ. 20/3 1991

BYGGINGAFULLTRÚINN  
| HAFNARFIRÐI

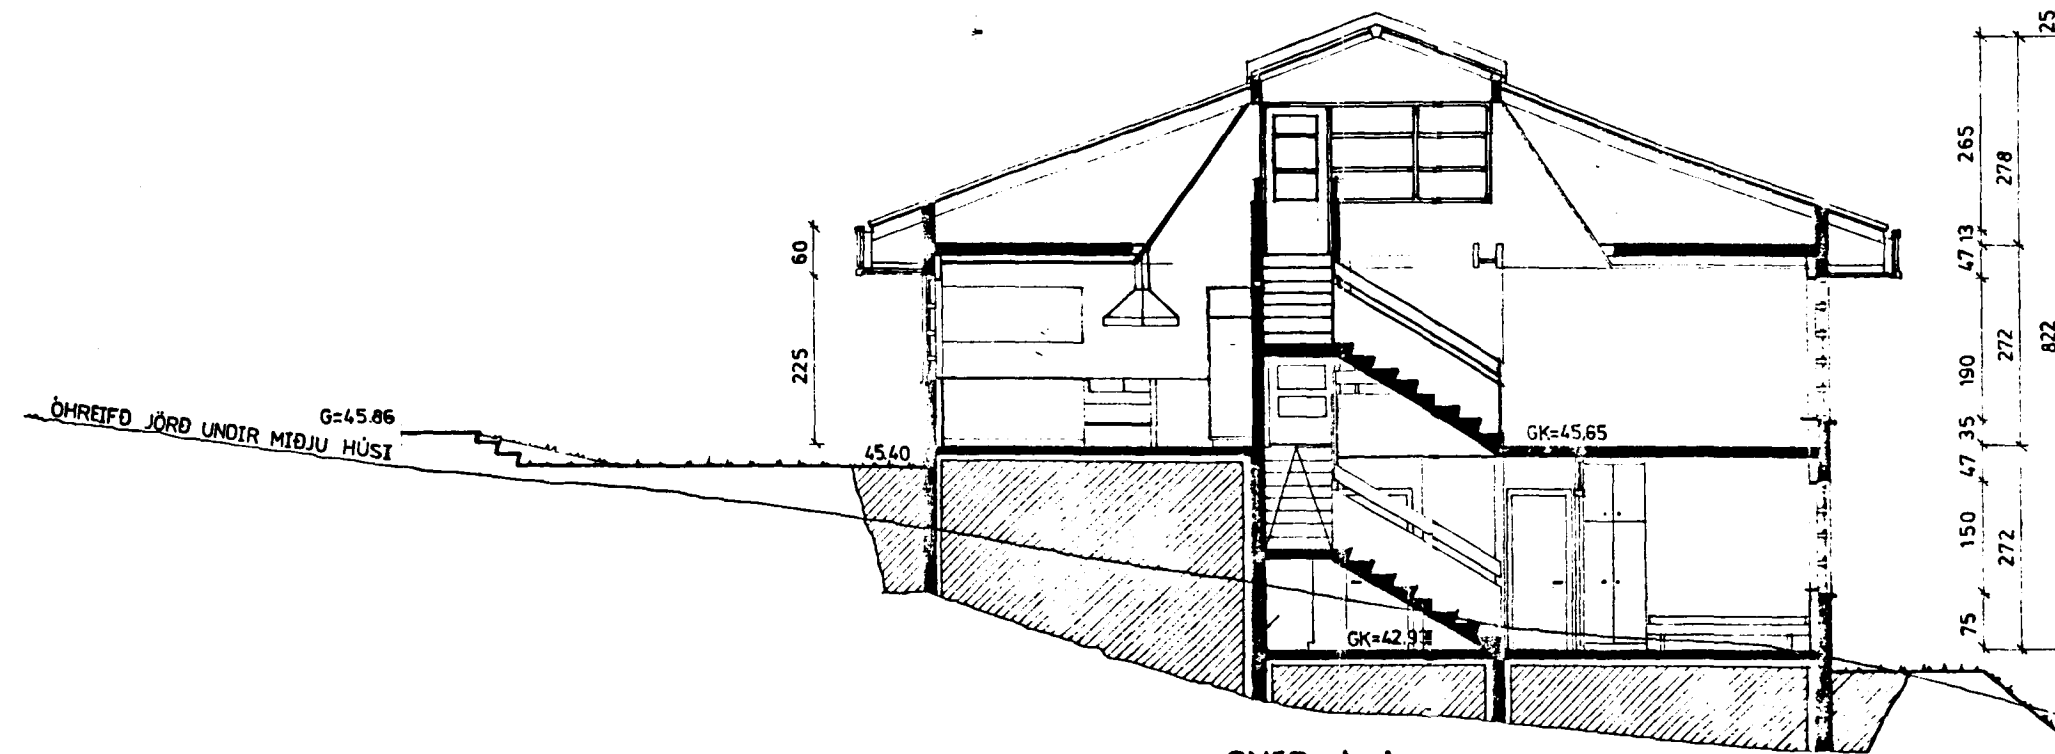


SNID A-A

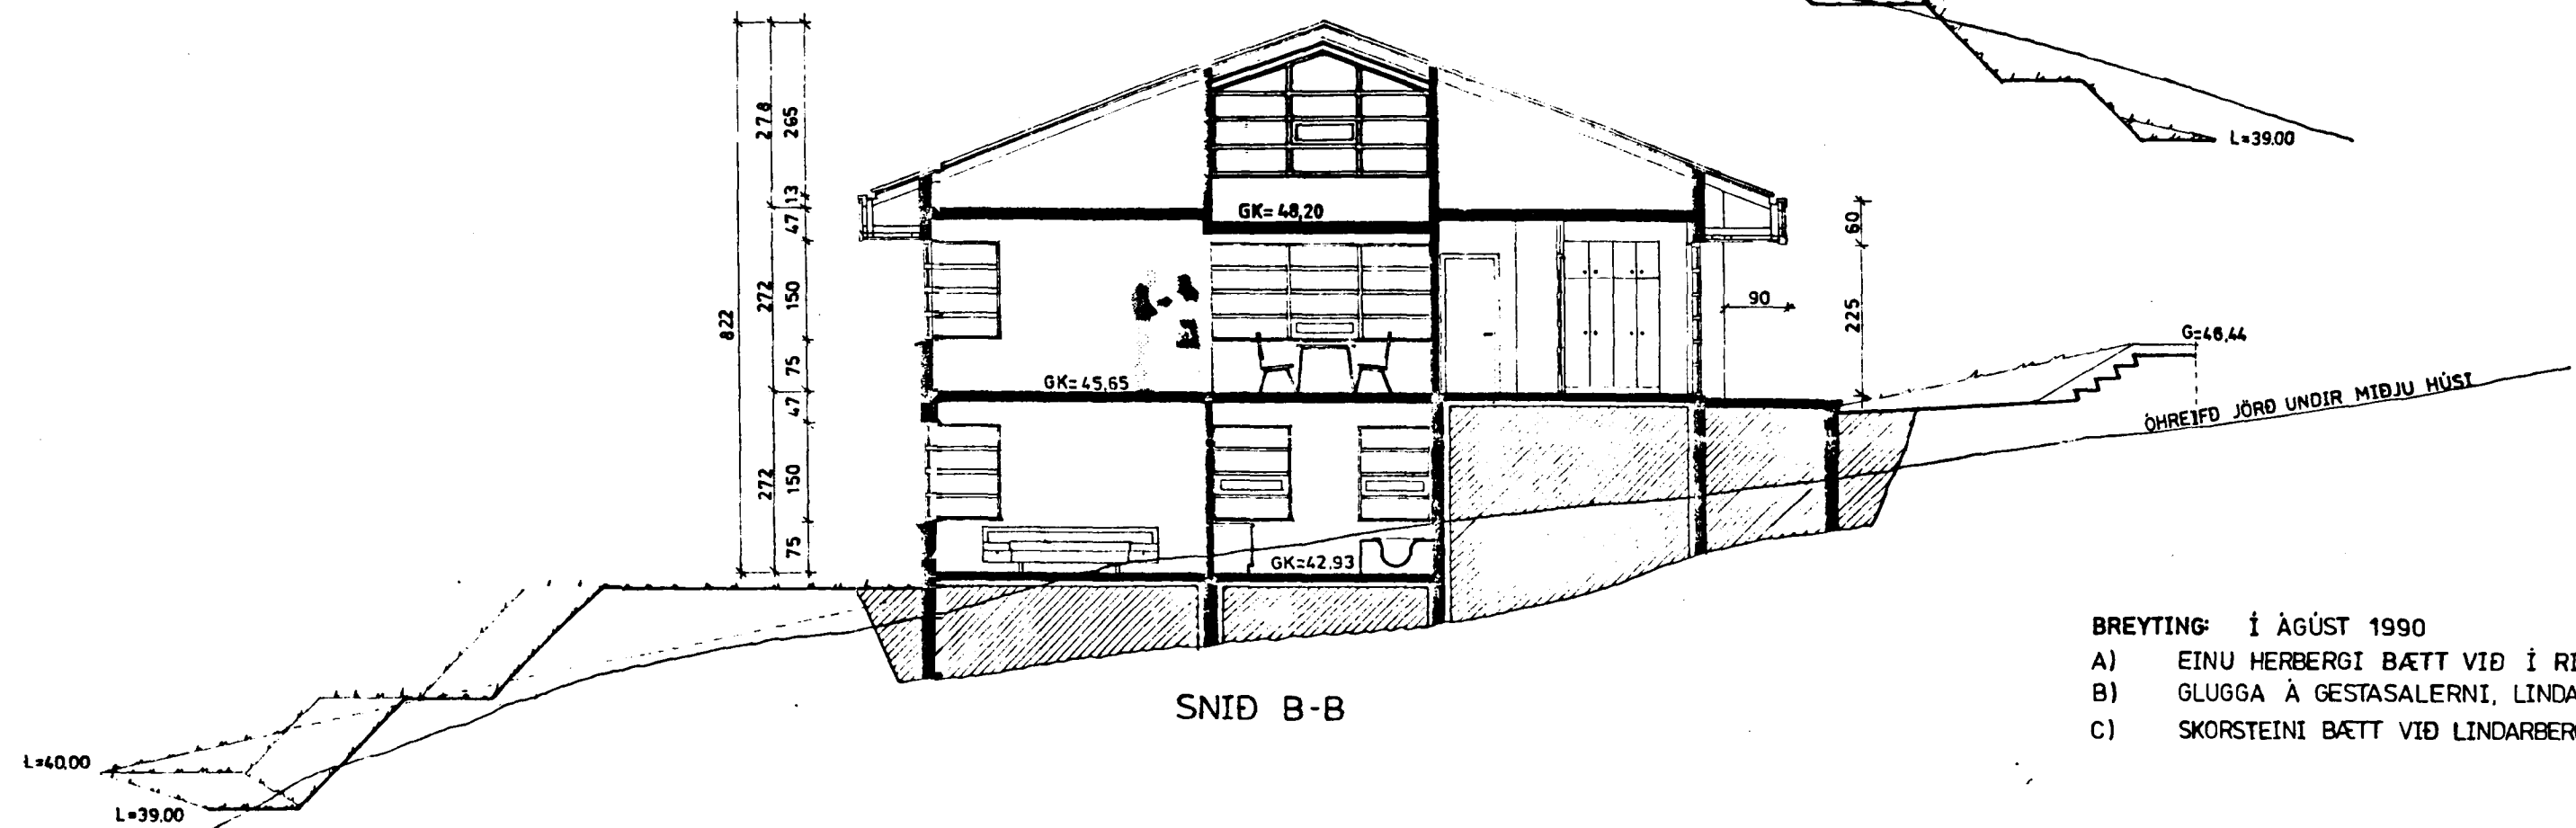

SNID B-B

- BREYTING: Í ÁGÚST 1990  
A) EINU HERBERGI BÆTT VIÐ Í RISI  
B) GLUGGA Á GESTASALERNI, LINDARBERGI 6, BREYTT  
C) SKORSTEINI BÆTT VIÐ LINDARBERG 6

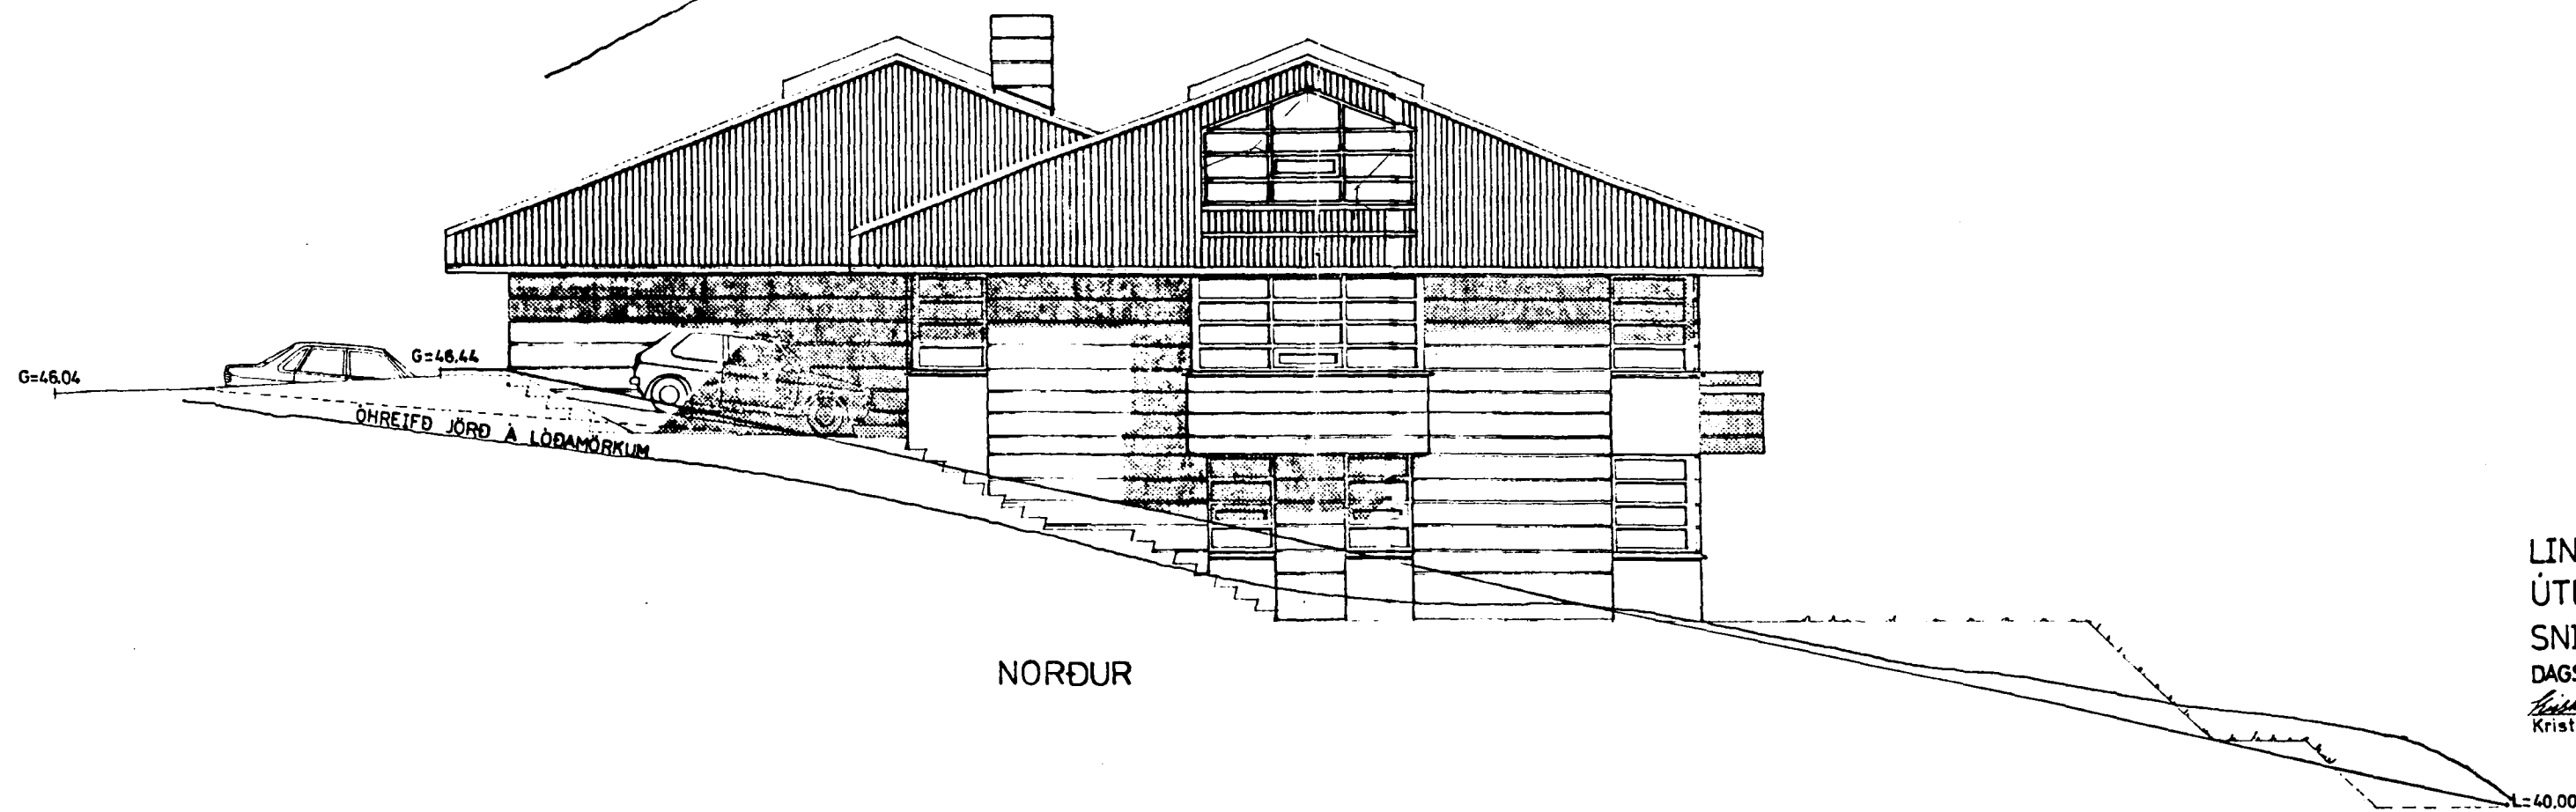

NORÐUR

LINDARBERG 6 OG 8 HAFNARFIRÐI  
ÚTLIT, NORÐUR

SNID A-A OG B-B

DAGS: MARS 1990 MK: 1:100 BLAÐ 4 AF 5

Kristinn Baldursson Ástúni 12. KÖP FT.FI. KNT. 100454-4599