


GRUNNMYND RISHÆÐAR .M 1:100

→ A

← B

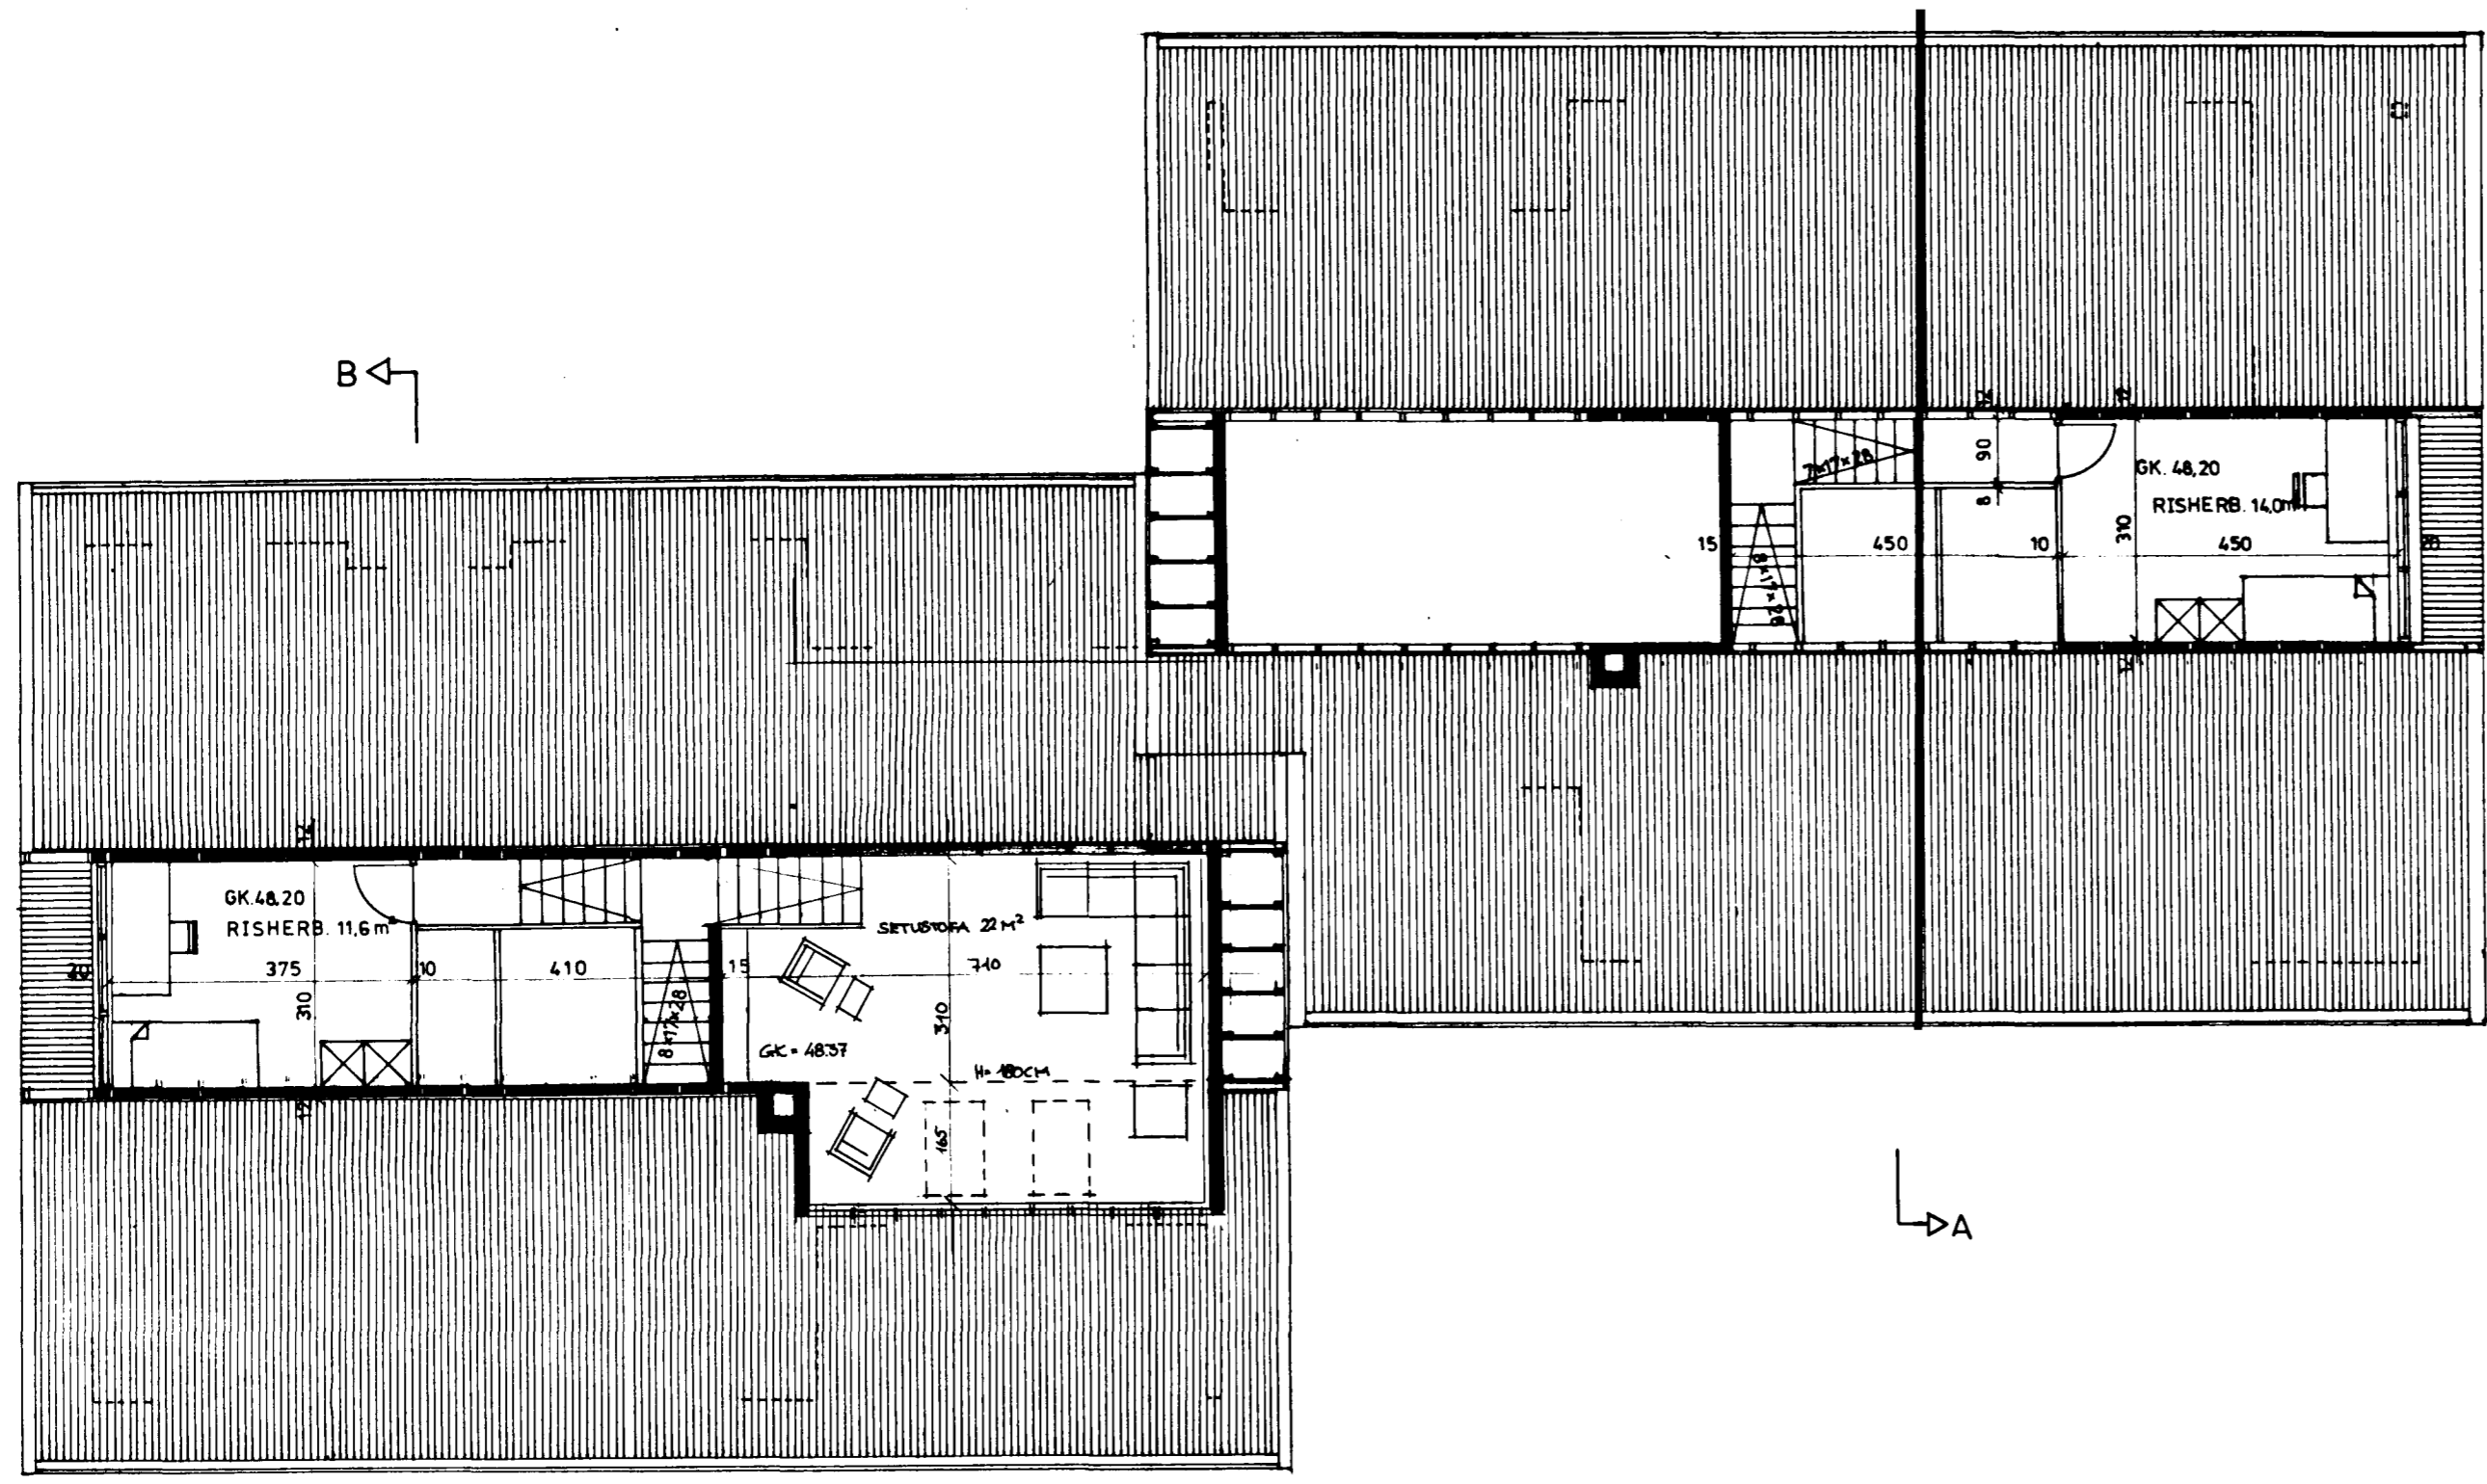

→ A

← B

Samþykkt á fundi bygginga-  
nefndar p. 29. 4 1992

BYGGINGAFULLTRÚINN  
Í HAFNARFIRÐI

*S. Baldursson*

BREYTING: I AGÚST 1990  
 A) EINU HERBERGI BÆTT VIÐ Í RISI  
 B) GLUGGA Á GESTASALERNI LINDARBERGI 6 BRETT  
 C) SKORSTEINI BÆTT VIÐ LINDARBERG 6

BREYTING Í APRÍL 1992:  
 HERBERGI BÆTT VIÐ Í RISI NR 6. +GLUGGAR

LINDARBERG 6 OG 8, HAFNARFIRÐI  
 GRUNNMYND RISHÆÐAR

DAGS FEB. 1991 MK: 1:100 BLAD 5 AF 5  
*Kristinn Baldursson*  
 Kristinn Baldursson Ástúni 12. Kóp. E.T.F.I. KNT.100454-4599