




Samþykkt á fundi bygginga-  
nefndar þ. 29. 4. 1992  
BYGGINGAFULLTRÚINN  
Í HAFNARFIRÐI  
*S. Halldor*

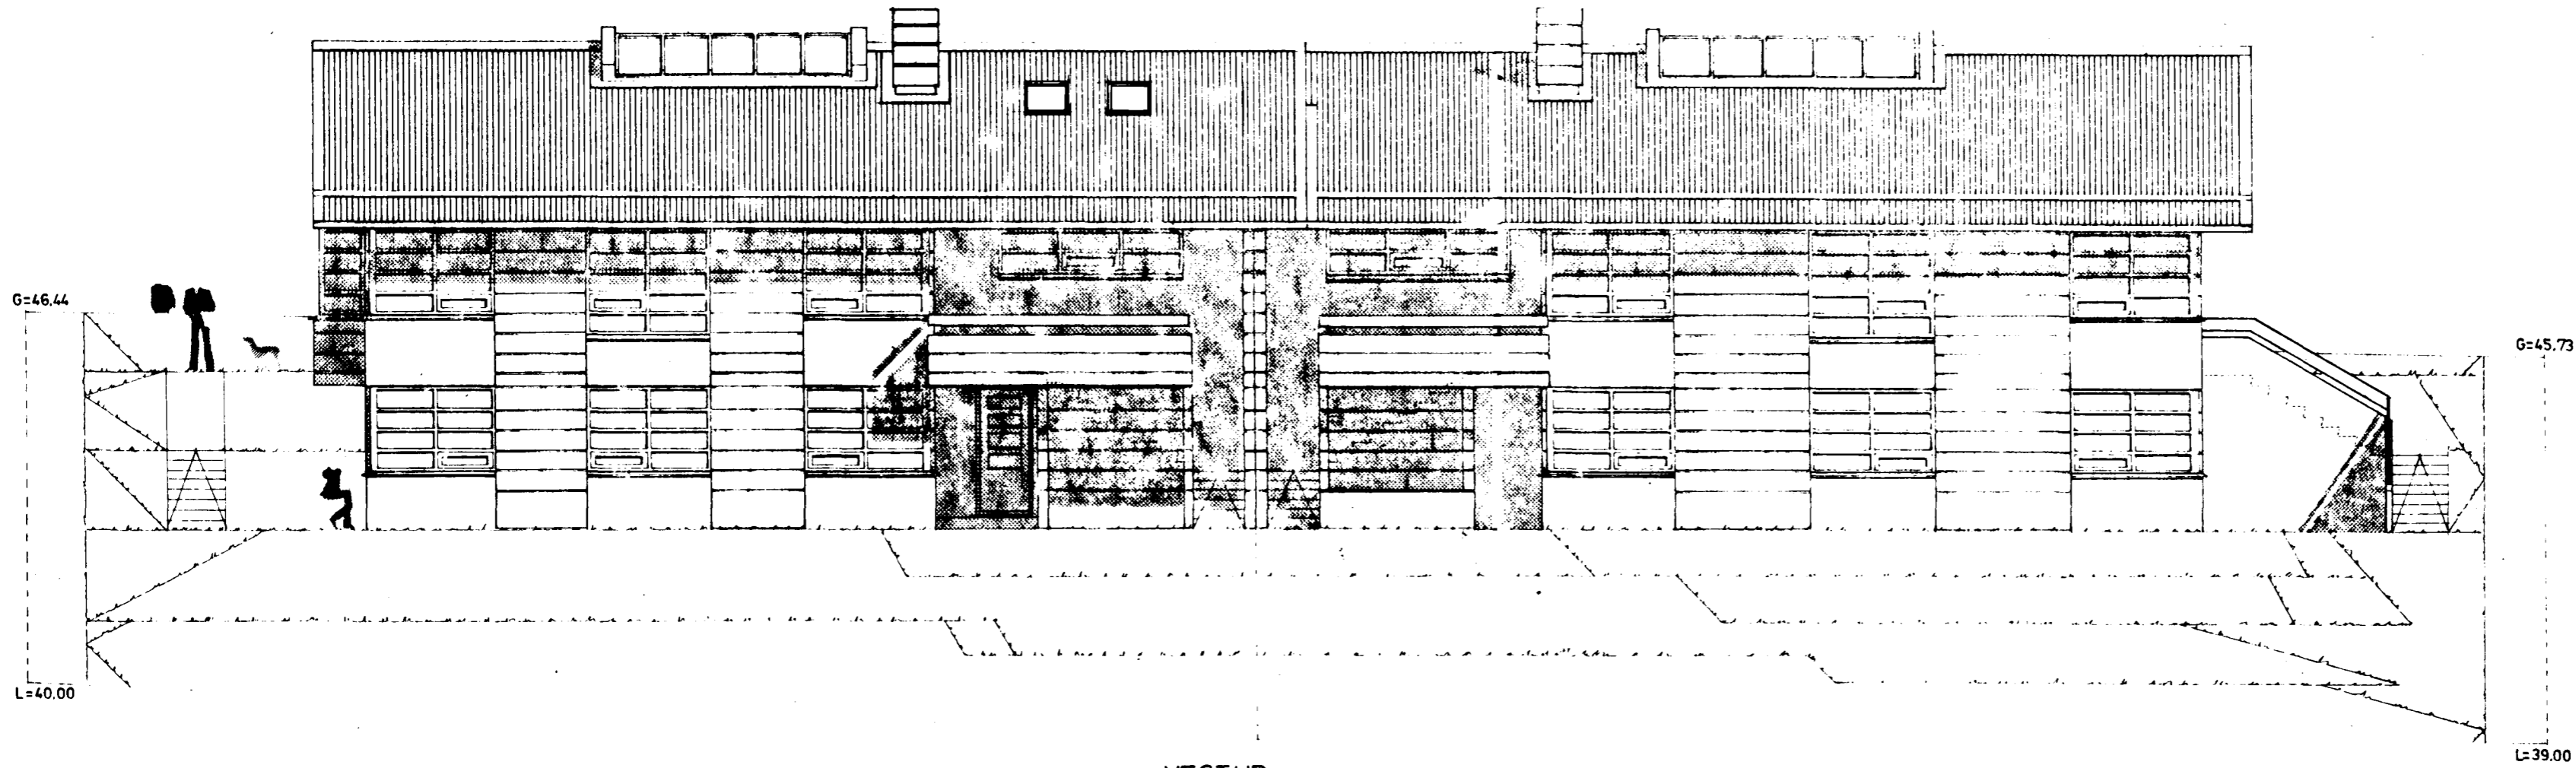

VESTUR

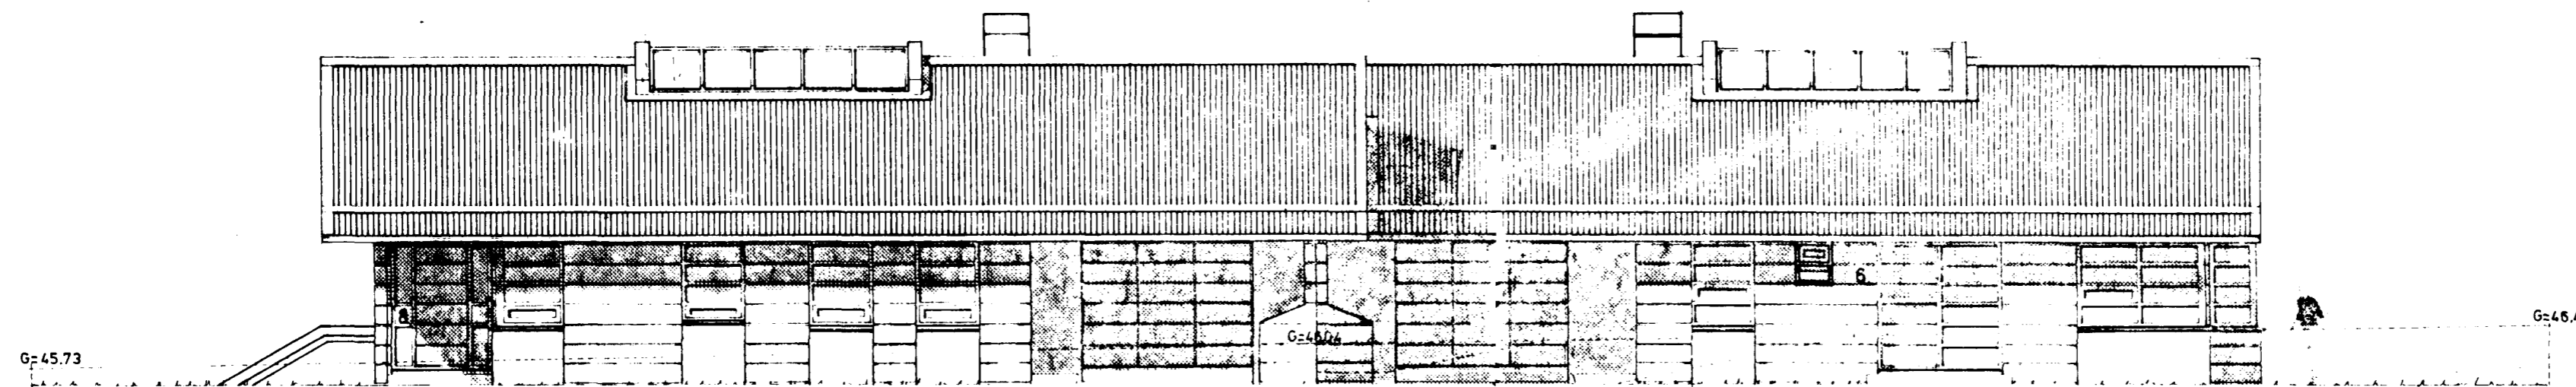

AUSTUR

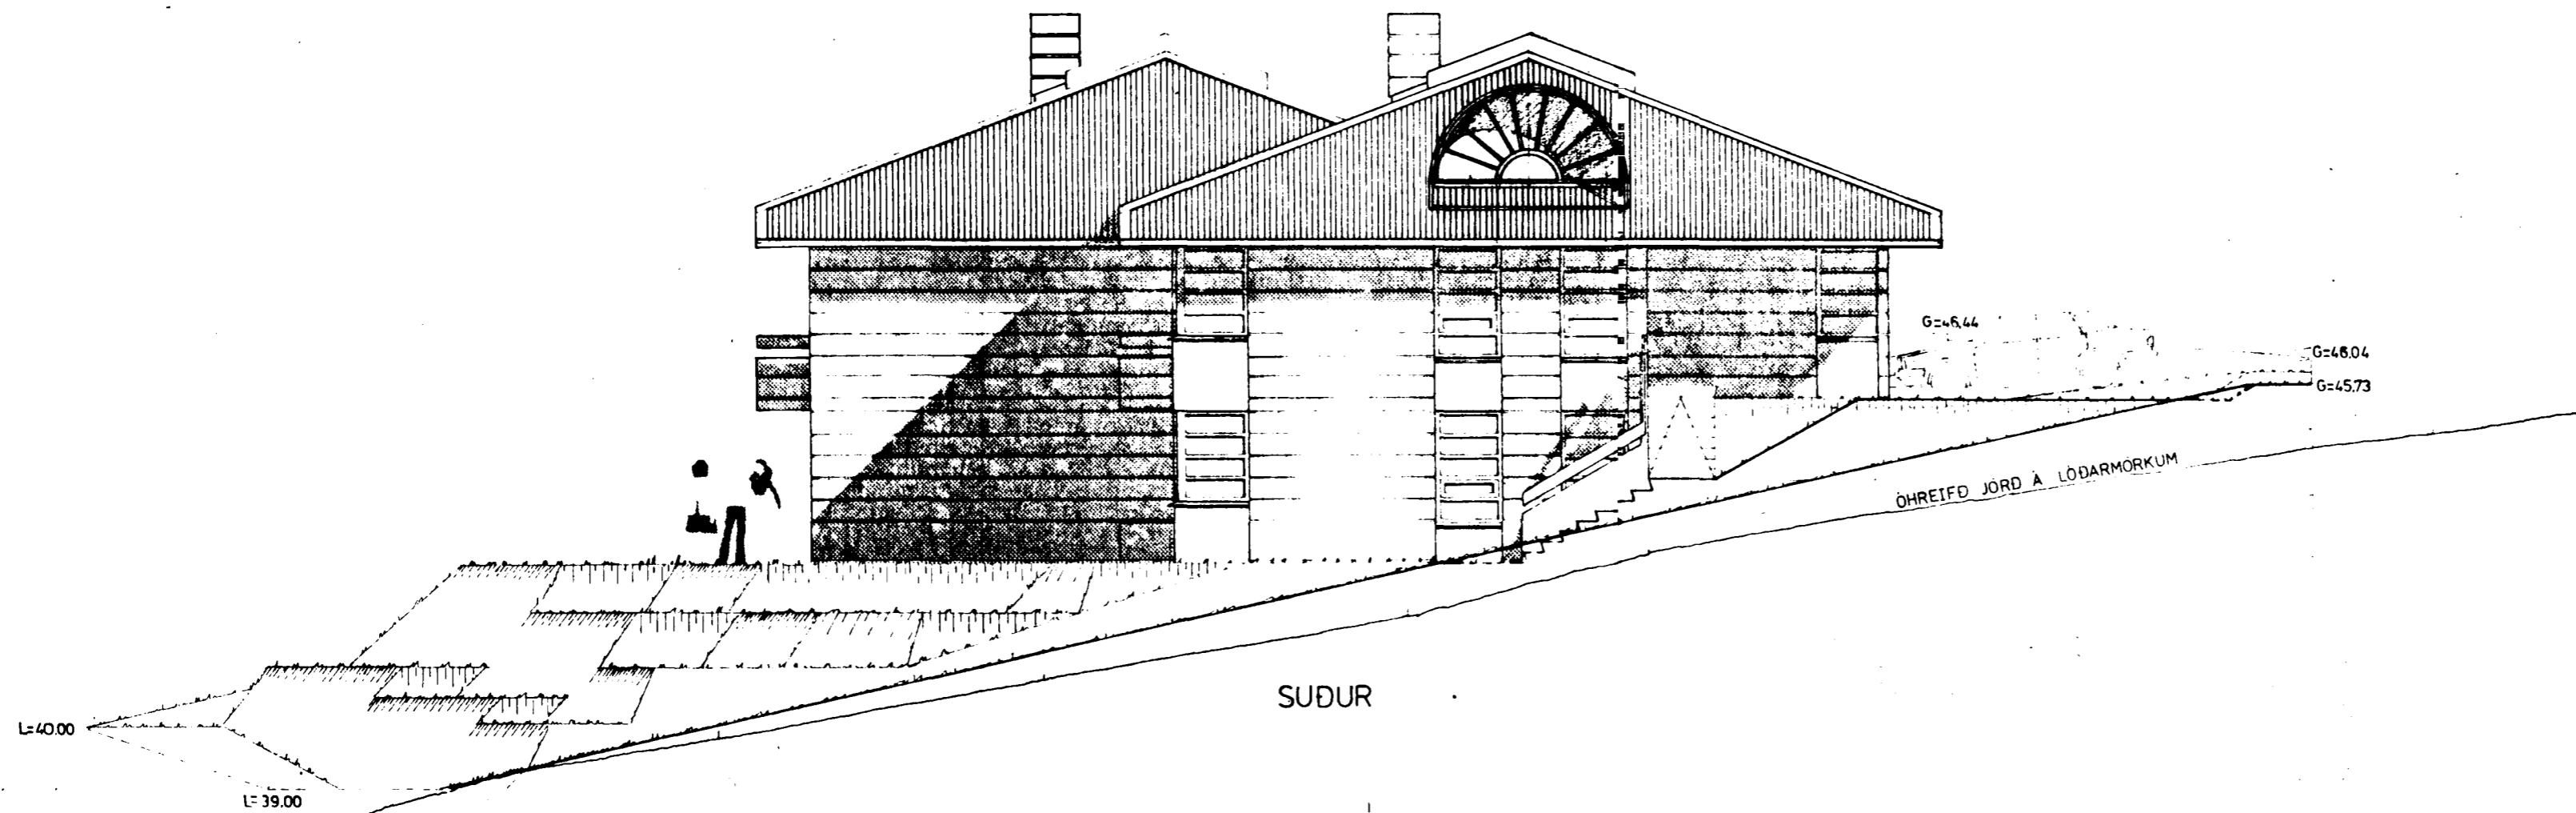

SUDUR

BREYTING: Í AGÚST 1990  
A) EINU HERBERGI BÆTT VIÐ Í RISI  
B) GLUGGA A GESTASALERNI, LINDARBERGI 6, BREYTT  
C) SKORSTEINI BÆTT VIÐ LINDARBERGI 6  
D) ÚTGANG Á I.HÆÐ LINDARBERGI 6 BREYTT  
BREYTTIN Í APRÍL 1992:  
HÆKGLUGGUM BÆTT VIÐ NR. 6 78x140 CM

LINDARBERG 6 OG 8, HAFNARFIRÐI  
ÚTLIT, VESTUR, SUDUR OG AUSTUR

DAGS: MARS 1990 MK: 1:100 BLAD 3 AF 4  
*Kristinn Baldursson*  
Kristinn Baldursson Astani 12, KÖP F.T.E.I. KNT. 100454-4599