


GRUNNMÝND 1. HÆÐ 1:50

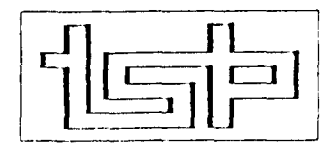


TÆKNIPJ. SIGURÐUR ÞORLEIFSSONAR
STRANDGÖTU 11
220 HAFNARFIRÐI
SÍMI 91-54255 FAX 91-652975

OFNATAFLA
LINDARBERGI 70 HAFNARFIRÐI

ofn nr.	Staðsetn.	Hitaþörf WÖTT	m. lengd MM	m. hæð MM	tenging	VALDIR OFNAR	OFNAR	BARLO
						WÖTT	LENGD	HÆÐ
101	BÍLG	2960	4000	900	BC	2.554	1700	720
102	HERB	1780	2200	900	BC	1.799	110	520
103	BAD	1000	800	600	CD	1.012	750	620
104	HERB	1800	600	800	CD			
105	HERB	1000	1000	800	CD	1.799	1100	520
106	HERB	2700	2400	200	BC	1.344	2450	220
107	HERB		2400	200	AD	1.344	2450	220
108	ANDD	1000	700	600	AB	1.012	750	650
101 A	MOTTUR/GEYMSLA					270	650	320
101 B	GEYMSLA					270	650	320
201	HJÓN	1630	2200	600	BC	1.450	1850	320
202	BAD	1500	800	700	AB	1.012	750	620
203	ELDH	2200	1700	600	AD	1.062	1450	620
204	ELDH	1700	1700	600	AD	1.062	1450	620
205	HERB	1300	1500	600	AD	1.293	1100	510
206	BORDST	2900	2400	400	BC	1.113	2500	140
207	BORDST	2400	2400	400	AD	1.113	2500	140
208	STOFA	2200	3100	400	AD	3.026	1850	520
209	SÖLSTOFA	2650	1800	400	AD	1.661	2150	210

SAMTALS 25.620 WÖTT 25.524 WÖTT

Áður en gengið er frá ofnþöntun skulu arkitekt og tæknifræðingur yfirfara ofnatilb. ofnatilboðið og athuga ofnastærðir og afkastagetu ofna.
Hæð ofna undir gluggum skal vera 20 cm minni en bilið frá gólfi og upp undir sólbekk.

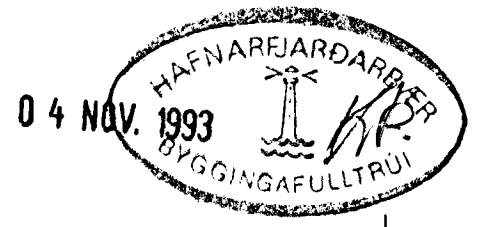

03.11.1993	LOFTUN UPP ÚR ÞAKI		
03.11.1993	OFNAR 101A, 101D, 104 SAMEINABUR 105, MOTTUR, SKOLVASKUR		
BR.NR.	DAGS	EDLI BREVTINGAR	SIGN.
	LINDARBERG 70 HAFNARFIRÐI		DAGS. MARS 92
	HITA- VATNS OG FRÆNNISLISLAGNIR.		HANNAÐ
	GRUNNMÝND 1. HÆÐ.		TEIKNAD
MELIKV. 1:50			VERK NR. 9117
SIGURÐUR ÞORLEIFSSON	TEKNIFRÆÐINGUR F.T.F.I.		BLAD NR. 2-03
STRANDGÖTU 11	HAFNARFIRÐI	SÍMI 54751/54255	