


RÚMMYND VATNSLAGNA 1:50

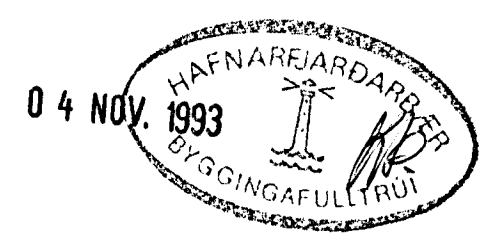

03.11.1993		SJA TEIKNINGAR 203 OG 204		<i>Sveinbjörn</i>	
DR.NR.	DAGS.	EÐLI BREVTINGAR		SIGN.	
LINDARBERG 70 HAFNARFIREDI				DAGS. MARS'92	
RÚMMYND VATNSLAGNA.				HANNAÐ	
MELIKV. 1:50				TEIKNAD.	
SIGURÐUR ÞORLEIFSSON TEKNIFRÆÐINGUR F.T.F.I.				VERK NR. 9117	
STRANDGÖTU 11 HAFNARFIREDI SÍMI 54751/54255				BLAD NR. 2-06	