


GRUNNMYND I. HÆÐAR
HITA OG NEYSLUVATNSLAGNIR

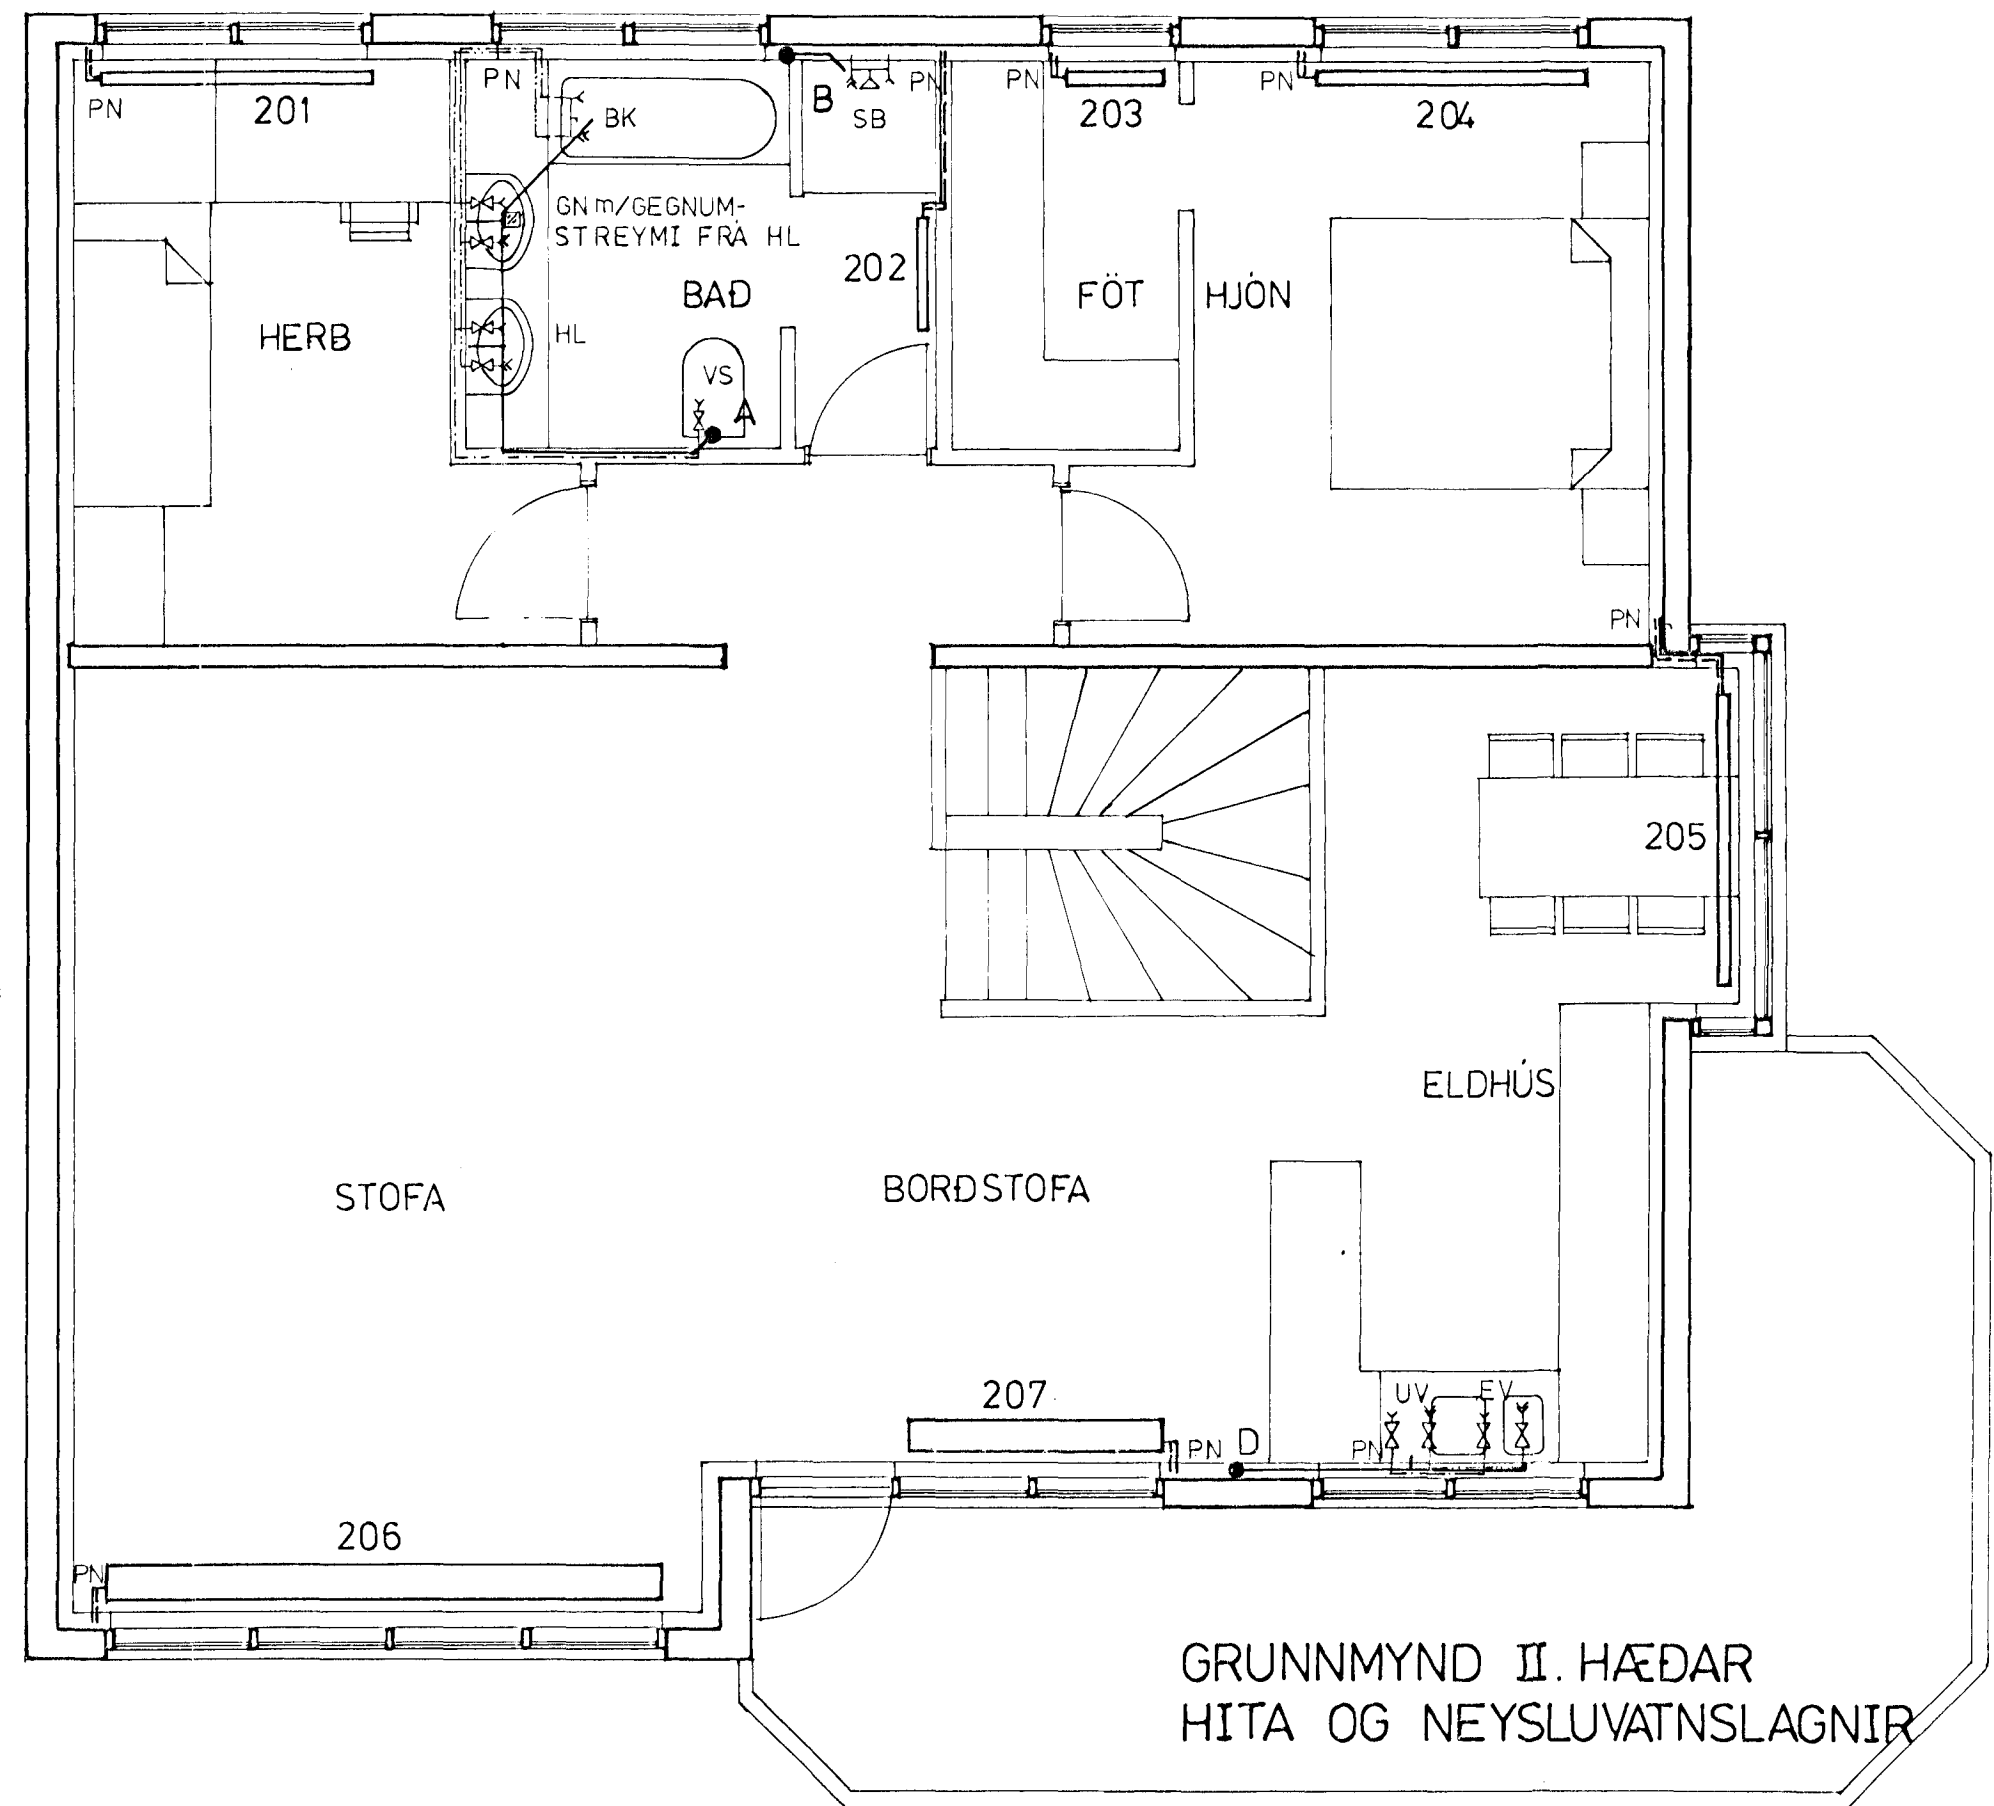

GRUNNMYND II. HÆÐAR
HITA OG NEYSLUVATNSLAGNIR

SKÝRINGAR VÍÐ
HITA- OG NEYSLUVATNSLAGNIR

Ofnar skulu vera í samræmi við ákvæði IST 69. Á alla ofna komi, auk ofnoka, stillihné (tö) þeim megin sem ofnoki er ekki, og loftskrüfa.

Öll ofntengi séu 10 mm nema annað sé tekið fram. Pipur séu heildregnar, svartar stálpipur skv. DS 540 og tengistykki að samsvarandi gerð.

Allar lagnir skal einangra með glerullarhólkum, þykkt einangrunar sé 15 mm. Liggi lögn í einangrun steyptra útveggja, skal vera minnst 10 mm einangrun utan við röraeinangrun.


Allt efni og vinna skal vera í samræmi við ákvæði IST 67.

Kaldavatnspipur innanhúss skal einangra með 20 mm plasthólkum og vefja með sisalpappa.

Allt efni í neysluvatnslagnir skal vera heit-sinkhúðuð rör. Kerfið skal prófa með 6 kg/cm² þrýsting. Þrýstingnum skal haldið í minnst einn sólarhring. Þvottavélur skal tengja með einstreymislokum. Efst á öllum stofnum skal vera 300 mm langur loftpúði með þvermál jafnt og sverasti hluti stofnsins frá greiningu að aðalaðferðsluæð. Einnig skal vera samskonar loftpúði á hliðargreinum sem eru lengri en 4 m.

STAMMA BREYTT Í JÚNÍ 1991

10 JUL 1991

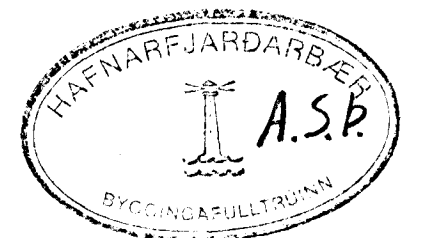

LINDARBERG 72. HAFNARFIRÐI

HITA OG NEYSLUVATNSLAGNIR
GRUNNMYNDIR I OG II HÆÐAR
SKÝRINGAR

DAGS. DES 1990 MK. 1-50 BLAÐ 2.2

Kristinn Baldursson Ástúni 12 Kóp. FTF1 KNT 100454-4599