


GRUNNMÝND 1. HÆÐ

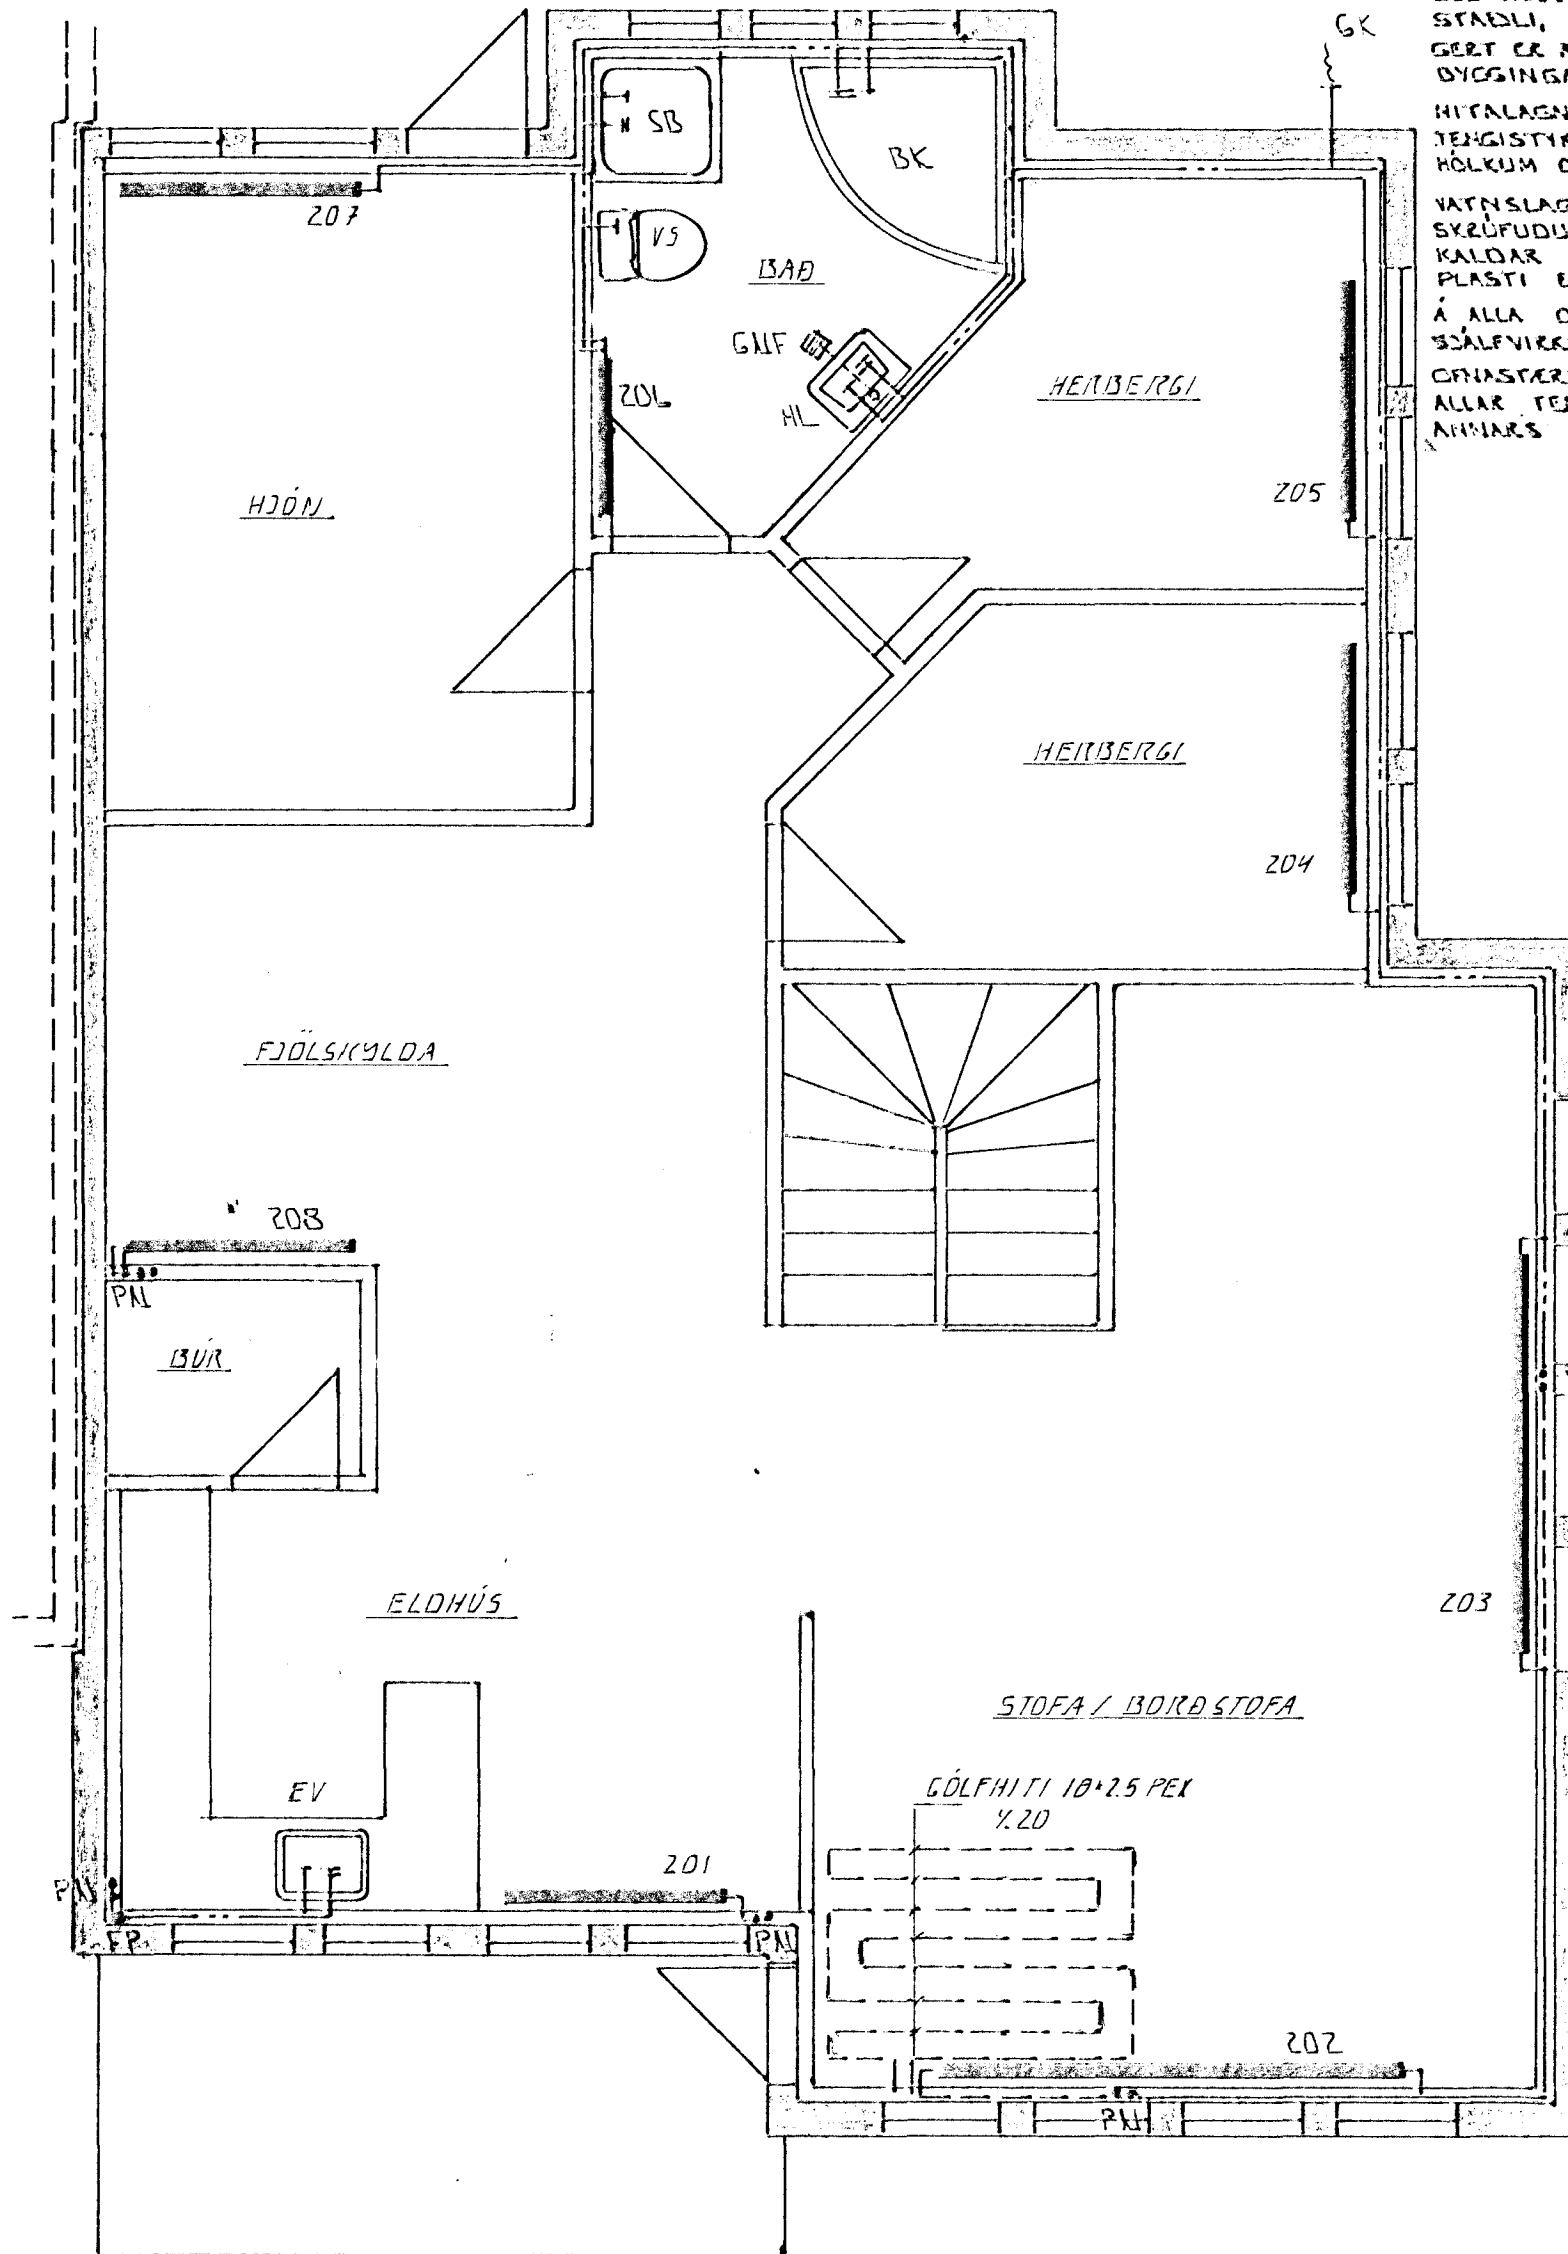

GRUNNMÝND 2. HÆÐ

**SKÝRINGAR:**  
 ÖLL TÆNI OG SKÝRINGAR ERU SKV. ÍELENKUM  
 STAÐLI, 1ST. 4M.  
 GERT ER AÐ FYRER AD EINANGELN MÓÐ SÉ SKV.  
 BYGGINGARSMYKKT. EINHANGKUNNAFÞIKKT VEGGA, 10SM OG PAKS 20 SM.  
 HITALAGNIK SKULU VERA SVAKTAR JÄRNPIPIK MEÐ SERUFUDUM  
 TENGISTYKKUM OG EINANGRAST MEÐ AKK 20 MM GLEKULLAR-  
 HÖLUM OG VEJAST MEÐ PLASTI EÐA SISALPAPPA.  
 VATNSLAGNIK SKULU VERA GALJANHÖÐADAR JÄRNPIPIK MEÐ  
 SERUFUDUM, TENGISTYKKUM OG EINANGRAST SEM HITALAGNIK.  
 KALDAR PIPUR OG TENGISTYKKU VEJAST FÖRST MEÐ  
 PLASTI EÐA SISALPAPPA.  
 Á ALLA ÖFNA KÖMI LOFTSKRÖFUR STILLITÉ OG  
 SKALFVIRKIR ÖFNDKAK.  
 ÖRNASTERDIR SKULU MIDAST VID HITAVEITU ÁE 140°C.  
 ALLAR TENGISAR AD OG FRÁ ÖFNUM ERU 10MM. NEMA  
 ANNAARS SÉ GETID.

Byggingafultrúð Hafnarfjarðar  
 Afgreitt þann  
 23 JULI 1996  
 Sigurbjartur Halldórsson

ÁSKILIÐ, ELÐRI  
 TEIKNING ÓGILD

01	JULI 96	BADI BR.	VS ISURT.	GH
BR.	DAGS.	EDLI BR.	SEIN	

LINDARBERG 76  
 HAFNARFIRÐI  
 HITÁ- OG VATNSLAGNIR

DAGS.	FEB. 96
VERK NR.	9555
TEIKN NR.	2-03
HANNAD	PH
TEIKNAD	PH
YFIRFARIÐ	

TEKNIÞJÓNUSTA  
 SIGURDAR ÞORLEIFSSONAR HF  
 STRANDGÖTU 11 - 220 HAFNARFJÖRDUR - Sími 555 4255 - FAX 565 2875