


OFNATAFLA LINDARBERG 78

OFN NR	STAÐS	HITAT Kkal	LENGD MM	HÆÐ MM	TENGI
101	BÍLG	1.550	2000	600	
102	ANDD	550	500	700	
103	"	400	600	600	
104	GEYMSLA	720	1600	600	
105	ÞVUTTUR	400	600	600	
201	ELDHÚS	1.740	1600	600	
202	STOFABORÐST	2.190	3000	400	
203	STOFABORÐST	1.890	2600	400	
204	HERB	680	1400	600	
205	HERB	790	1400	600	
206	BAD	680	1000	600	
207	HJÓN	1.200	1600	600	
208	FJÓLSK.		1500	300	
SAMTALS		12.990			

ÁÐUR EN GENGID ER FRÁ OFNAPÖNTUN SKULU BYGGINGAFRÆÐINGUR OG TÆKNIFAÆÐINGUR SANNREYNA STÆRÐIR OG AFKÖST OFNA

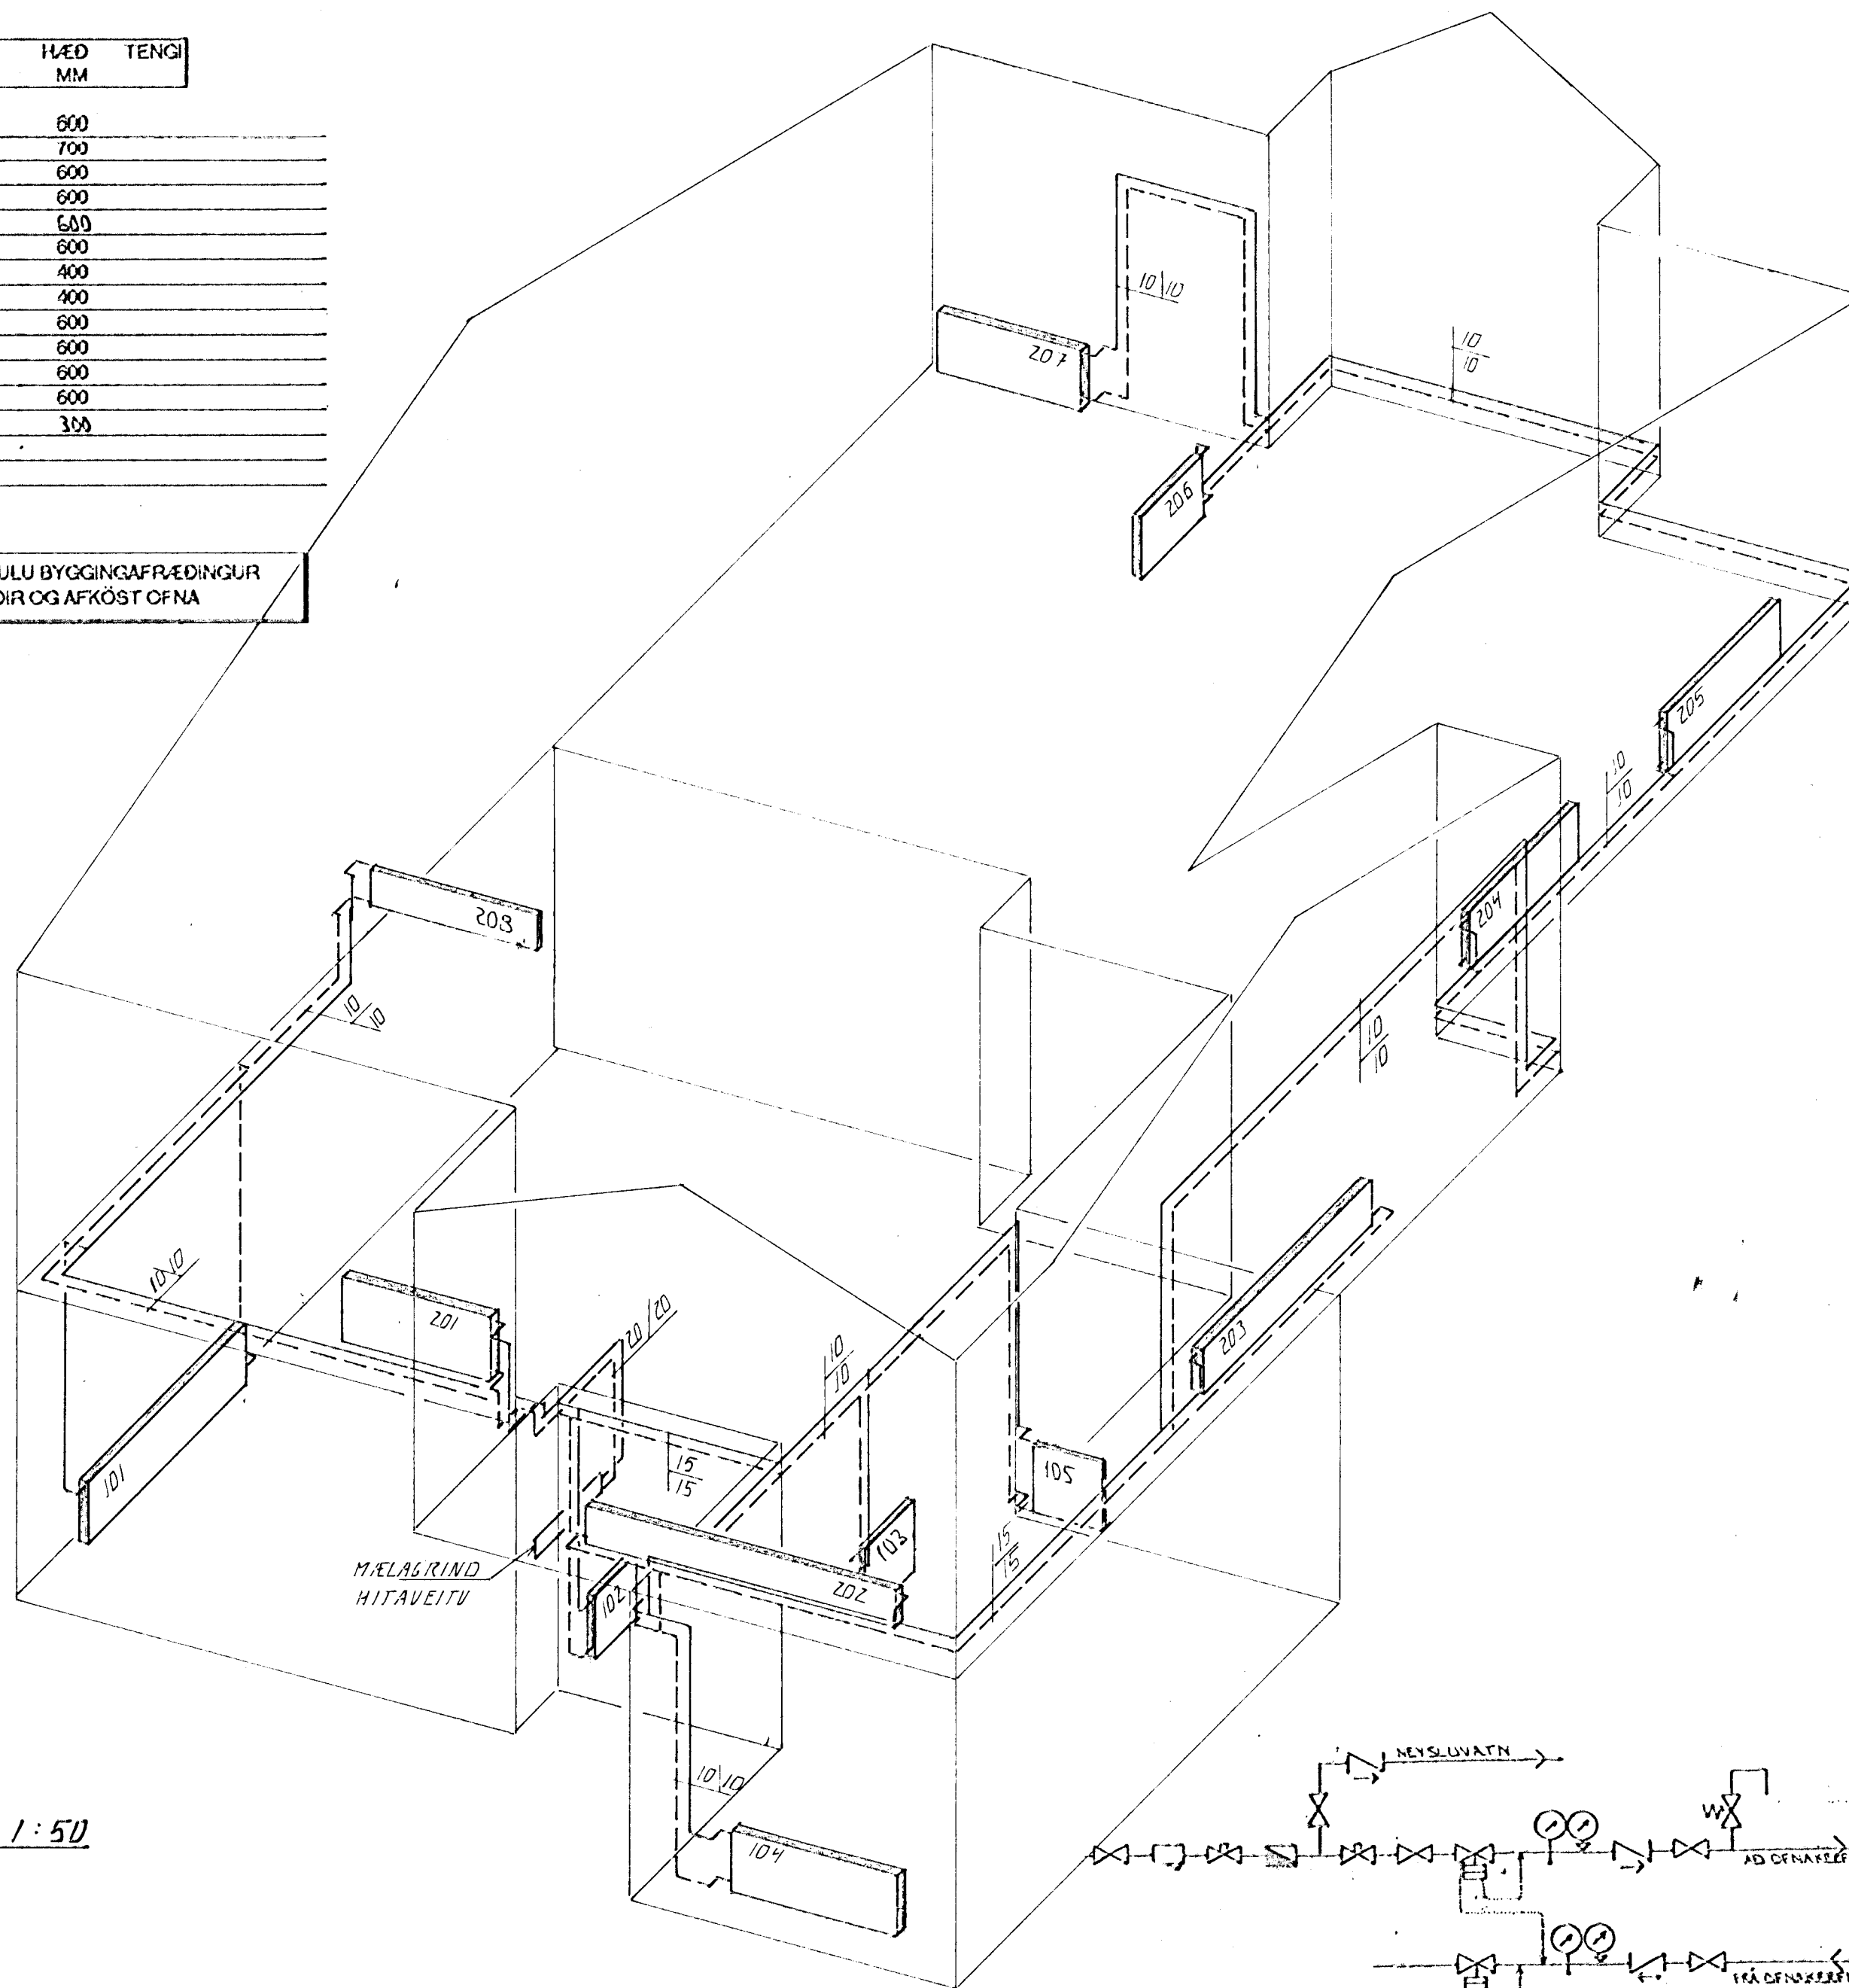

HITALAGNIR RÚMMYND. 1:50

TENGIMYND MÆLAGR. HITAVEITU

Byggingafulltrúi Hafnarfjarðar
Afgreitt þann
23 JULÍ 1996
Sigurbjartur Háldórsson

ÁSKILIÐ, ELDRI
TEIKNING ÓGILD

01 23 JULÍ '96 OFNUM NR 103.208.96 GK
BR. DAGS. EÐLI BR. SIGN.

LINDARBERG 78
HAFNARFIRÐI

HITALAGNIR. RÚMMYND

DAGS. FEB. 96
VERK NR. 4555
TEIKN NR. 2-04
HANNAD 1/2
TEIKNAD 4/2
YFIRFARIÐ

TEKNIÞJÓNUSTA
SIGURDAR ÞORLEIFSSONAR HF