



GRUNNMÝND 1. HÆÐ

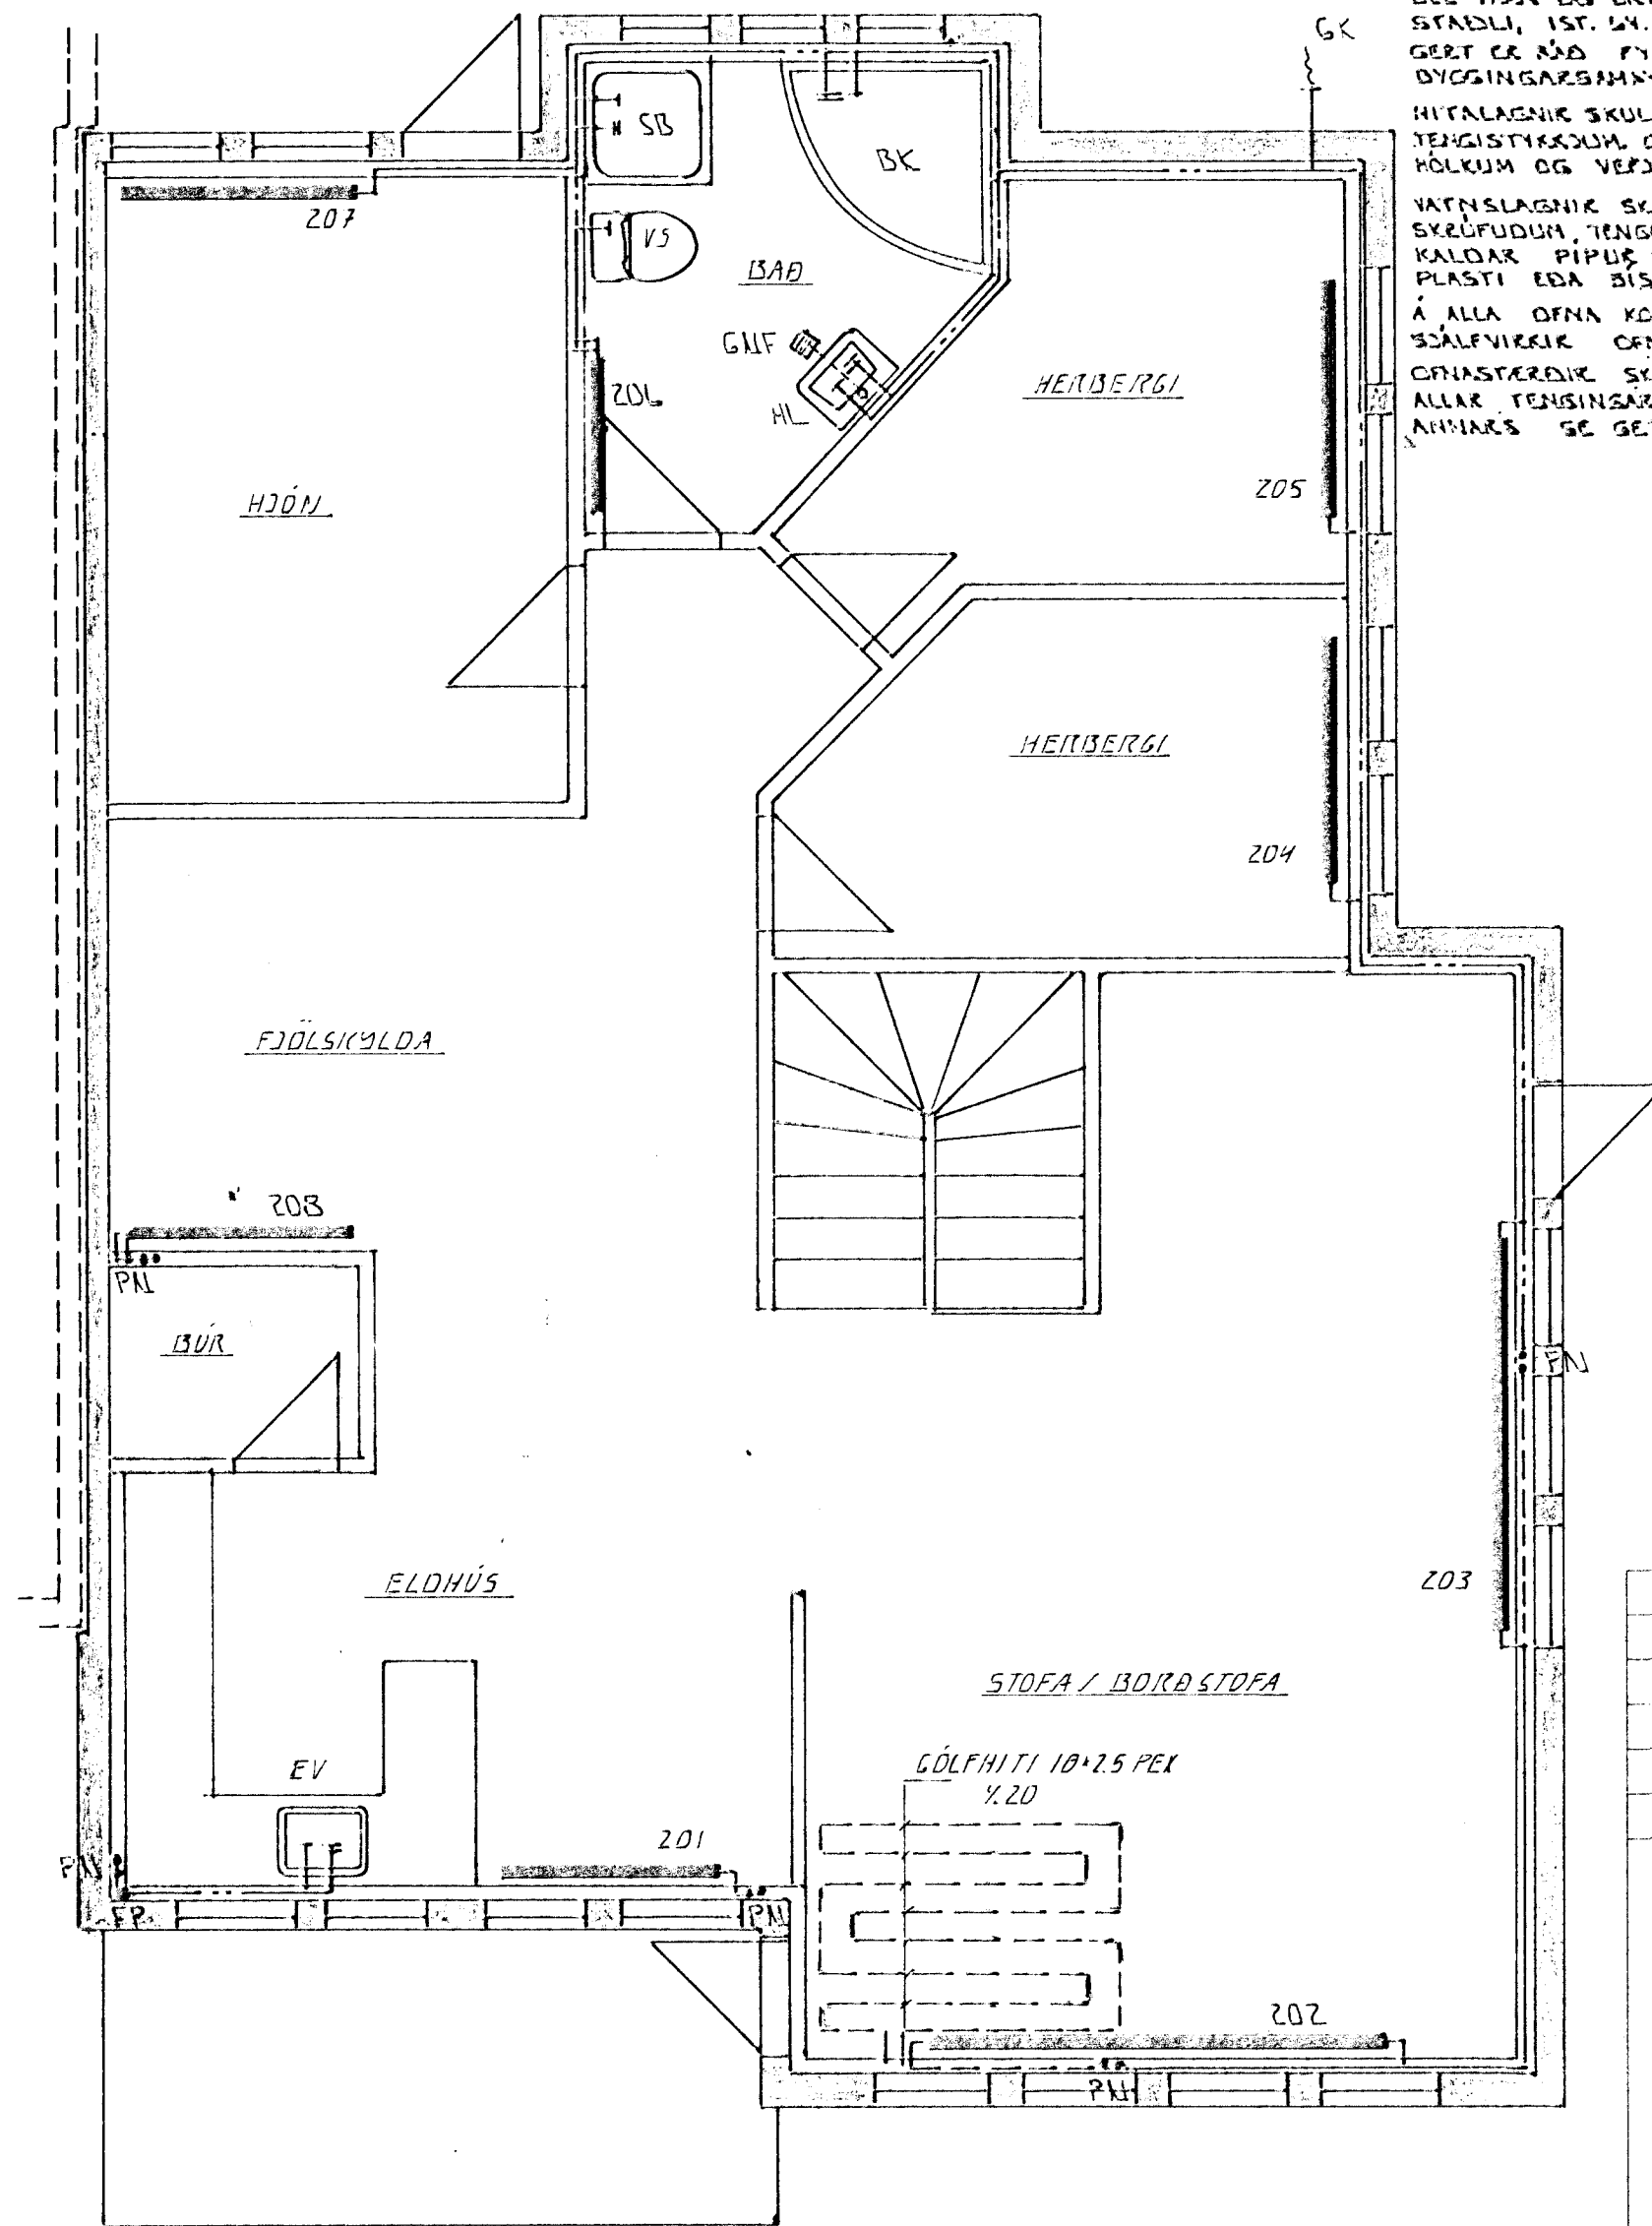

GRUNNMÝND 2. HÆÐ

**SKÝRINGAR:**

ÖLL TÆNI OG EYRINGAR ERU SKV. ÍSLENSKUM STADLI, ÍST. 54.  
 GERT ER MÍÐ PÝR AD EINANGUN MÍS SE SKV. BYGGINGARSAHNYKKT. EYRINGARSAHNYKKT VEGGJA 10SM OG PAKS 20 SM.  
 HITALAGNIR SKULU VERA SVARTAR JÄRNPIPUR MEÐ SERUFUDUM TENGISTYKKUM OG EINANGAST MEÐ AHK 20 MM GLEULLAR-HÖLKUM OG VEÐJAST MEÐ PLASTI EÐA SÍSALPAPPA.  
 VATNSLAGNIR SKULU VERA GALIANHÖÐADAR JÄRNPIPUR MEÐ SERUFUDUM, TENGISTYKKUM OG EINANGAST SEM HITALAGNIR. KALDAR PÍPUR OG TENGISTYKKI VEÐJAST FÖRST MEÐ PLASTI EÐA SÍSALPAPPA.  
 Á ALLA ÖFNA KOMI IDFTSKRÖFUR STILLITÉ OG SÖLFVIRKUR ÖFNIDRÖG.  
 ÖRNASTÖRÐIR SKULU MÍÐAST VÍÐ HITAVEITU ÁE 40°C. ALLAR TENSINSAR AD OG FRÁ ÖFNUM ERU 10MM. NEMA ANNAKS SE GETIO.

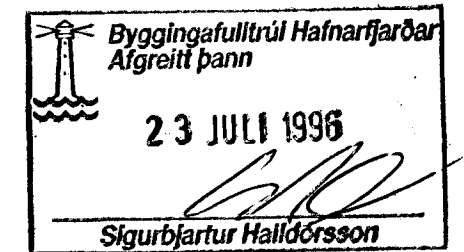

**ÁSKILIÐ, ELDRI TEIKNING ÓGILD**

01	JULI 96	BADI ISK.	VS BURK.	GH
BR.	DAGS.	EDLI BR.	SIGN	

LINDARBERG 76  
HAFNARFIRÐI

HITA- OG VATNSLAGNIR

DAGS.	FEB. 96
VERK NR.	9555
TEIKN NR.	2-03
HANNAÐ	JK
TEIKNAD	JK
YFIRFARIÐ	



STRANDGÖTU 11 - 220 HAFNARFJÖRÐUR - Sími 565 4255 - FAX 565 2875