
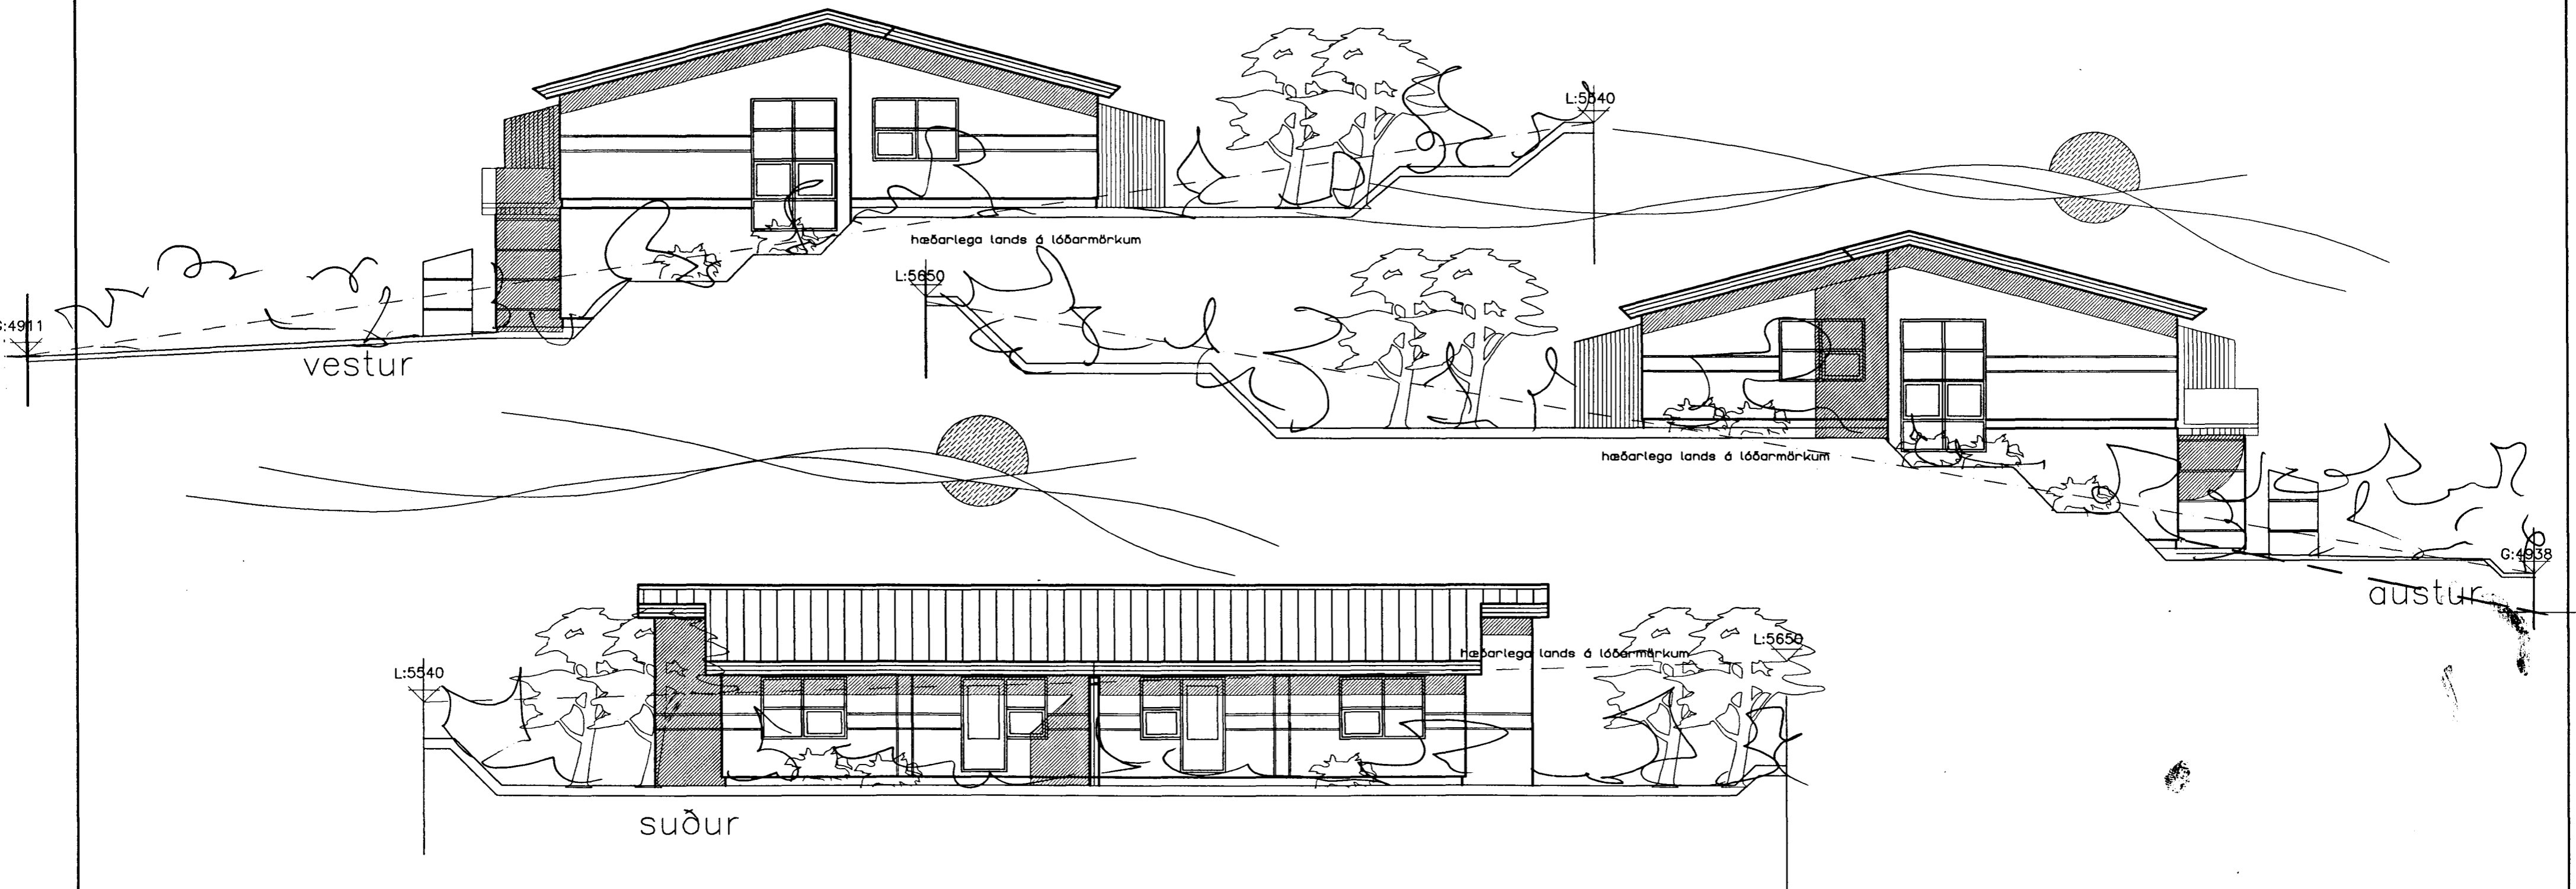


Samþykkt á fundi
bygginganefndar þann

12 AUG. 1996

Byggingafulltrúinn í Hafnarfirði
Erlendur Hjálmarsson

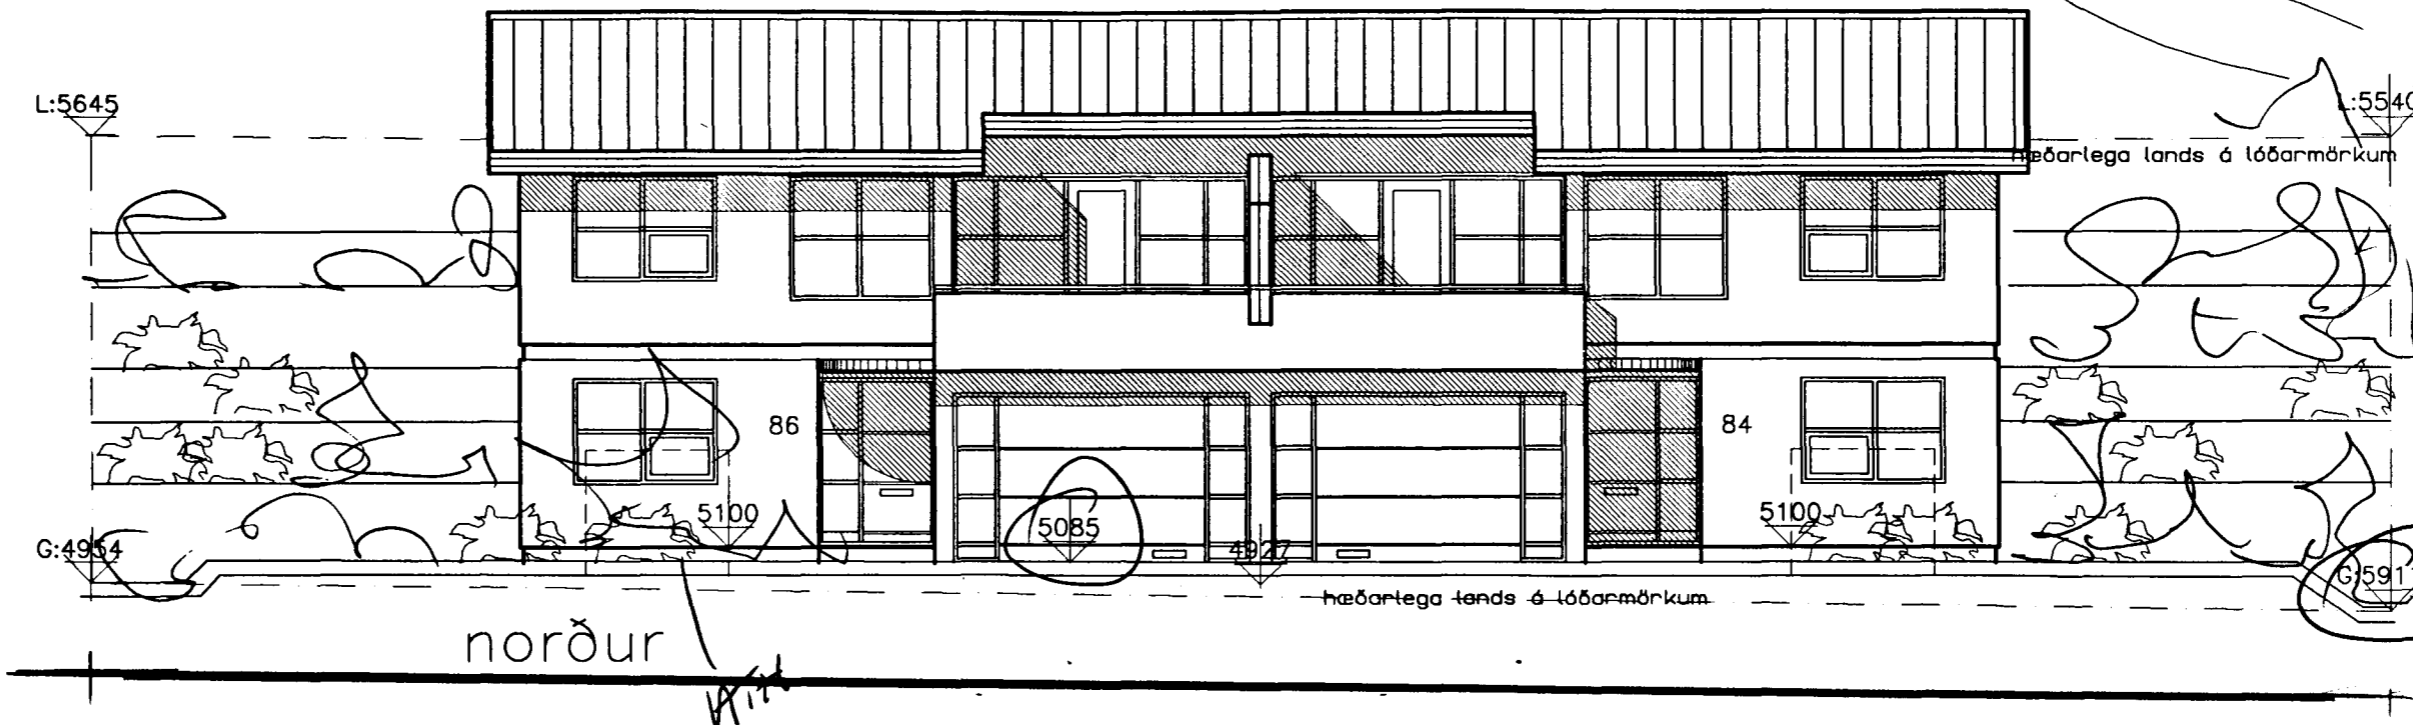

Teiknistofa Leifs Stefanssonar

Nýbýlavegi 6, 3.hæð
200 Kópavogi

Sími 564-4600
fax 564-4600

Leifur Stefánsson b.f.l. kt.026458-4619

HANNAÐ LS
TEIKN LS
YFIRF.
SAMP.
DAGS. JULI1996
VERUR.
TEIKN. NR.

Lindarbergi 84-86, Hafnarfirði

Aðaluppdröttir
Útlitsmyndir í kvarða 1:100

NR.
A02

TEIKN.	BREYTT	YFIRF.	SAMP.		ÚTG.	DAGS.	