Samþykkt á fundi byggingarnefndar þann
12 AUG. 1996
Byggingafulltrúinn í Hafnarfirði
Erlendur Hjálmarsson

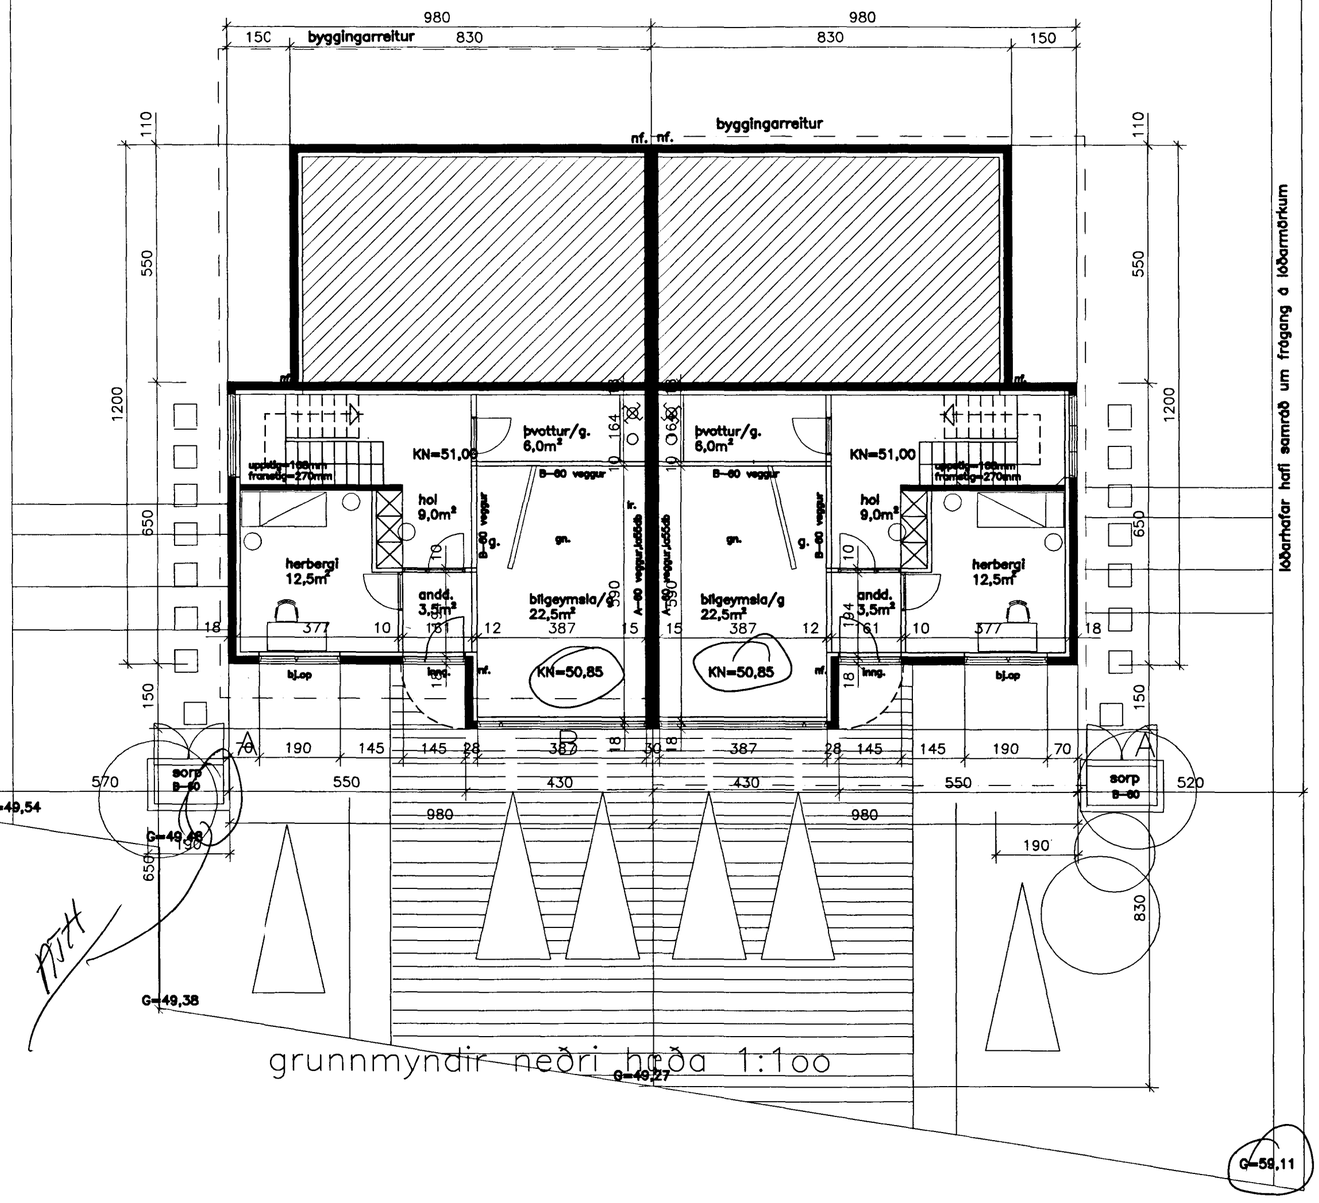

Lóðarhafar hafi samráð um frágang á lóðarmörkum

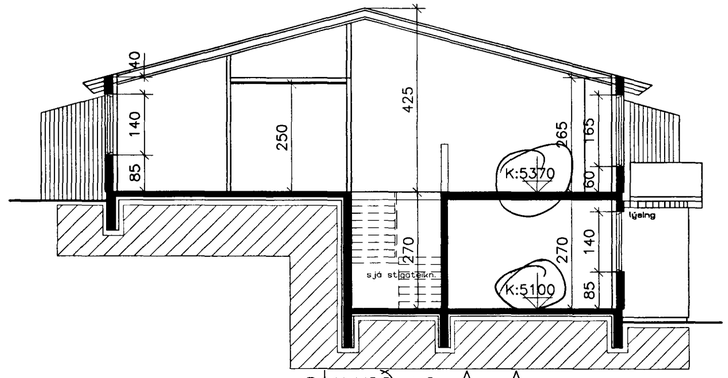

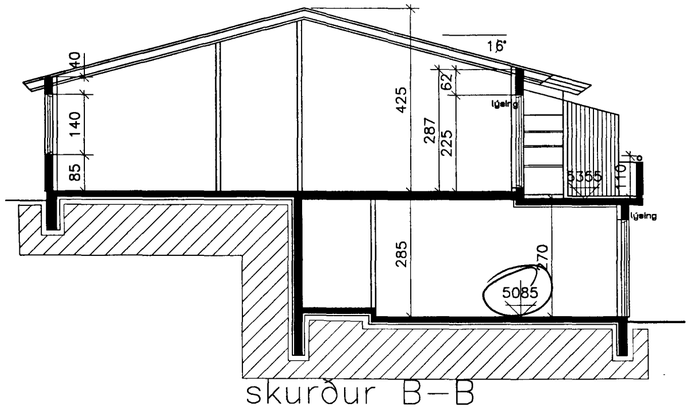

TEIKN.	BREYTT	YFIRF.	SAMÞ.		ÚTG.	DAGS.

Teiknistofa Leifs Stefanssonar

Nýbýlavegi 6, 3.hæð
200 Kópavogi

Sími 564-4600
fax 564-4600

Leifur Stefánsson b.f.l. kt.020458-4619

HANNAÐ	LS
TEIKN.	LS
YFIRF.	
SAMÞ.	
DAGS.	JÚLÍ 1996
VERKNR.	
TEIKN. NR.	

Lindarberg 84-86, Hafnarfirði

Aðaluppdrættir
Grunnmyndir neðri hæða

NR. A04