




Samþykkt þann

03 MAI 2000


Byggingafulltrúinn í Hafnarfirði
F.h. Kristján Þórarinnsson

KP

Blað nr. 1

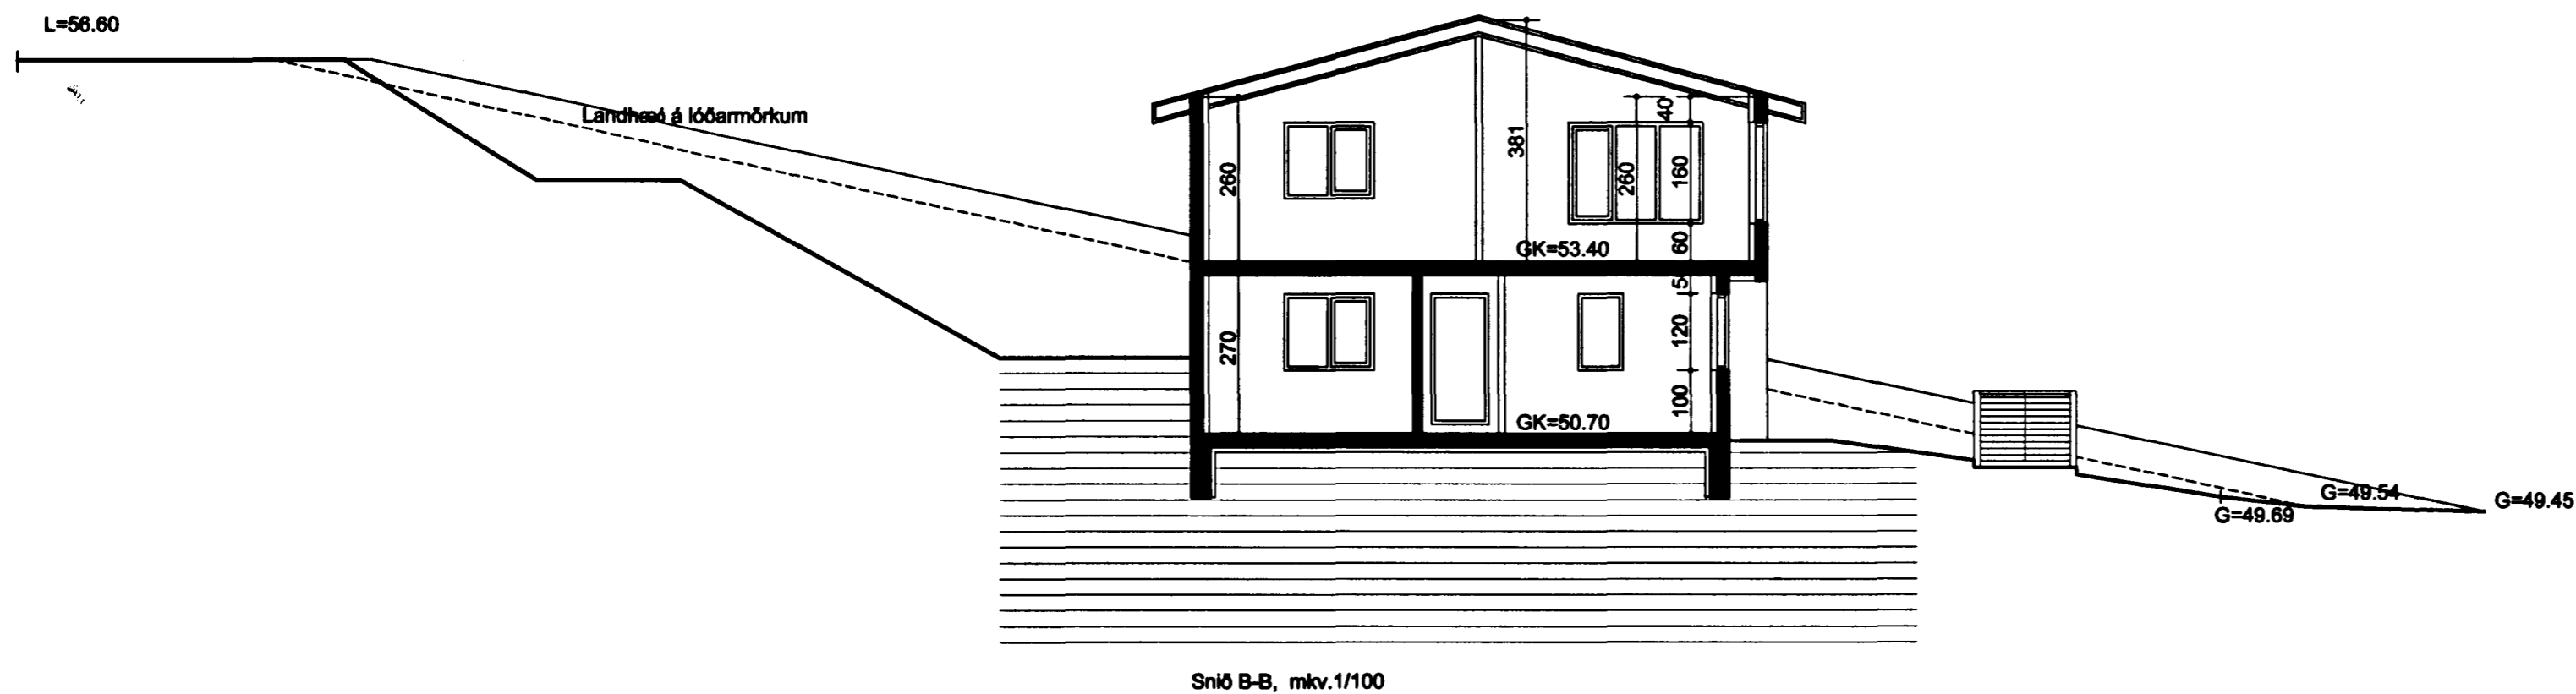

Sníð B-B, mkv.1/100

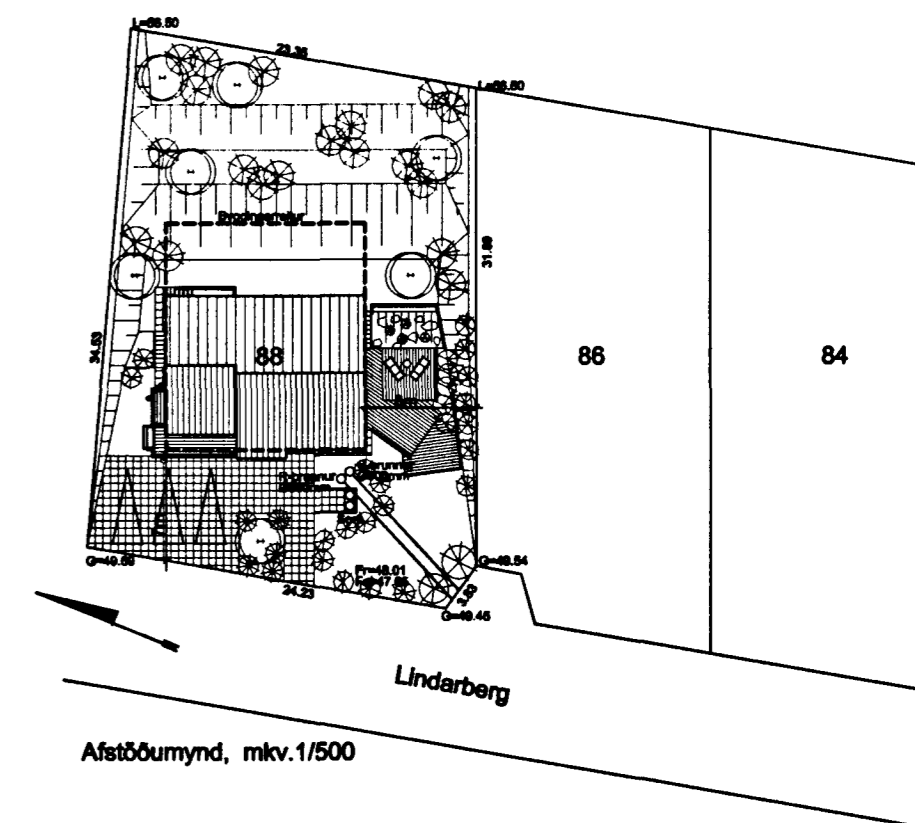

Afstöðumynd, mkv.1/500

Stærðir:

1.hæð


Flatarmál íbúðar	68,7 m ²
Flatarmál bílsk.	32,7 m ²
Flatarmál 1.hæðar	101,4 m ²
Rúmmál íbúðar	185,5 m ³
Rúmmál bílsk.	98,3 m ³
Rúmmál 1.hæðar	283,8 m ³

2.hæð

Flatarmál íbúðar	106,8 m ²
Rúmmál 2.hæðar	350,5 m ³
Flatarmál 1.og 2.hæðar	208,2 m ²
Rúmmál 1.og 2.hæðar	634,3 m ³

Byggingartýsing:

Húsið er byggt úr steinsteypu, þússað utan og málað í ljósum lit.
 Burðarvirki í þaki er úr timbr. Bárújárn er á þaki. Einangrun í þaki er 200mm steinull/glerull.
 Einangrun úrveggja er 100mm plast eða steinull.
 Einangrun niður með sökkjum og undir plötu er 75mm plast eða steinull.
 Veggir og loft í bílsk. eru REI60.
 Öll hurðargöt að innan minnst 88sm, aðalhurð 98sm.
 Fúaverja skal allt tréverk utanhúss með viðurkenndu efni.

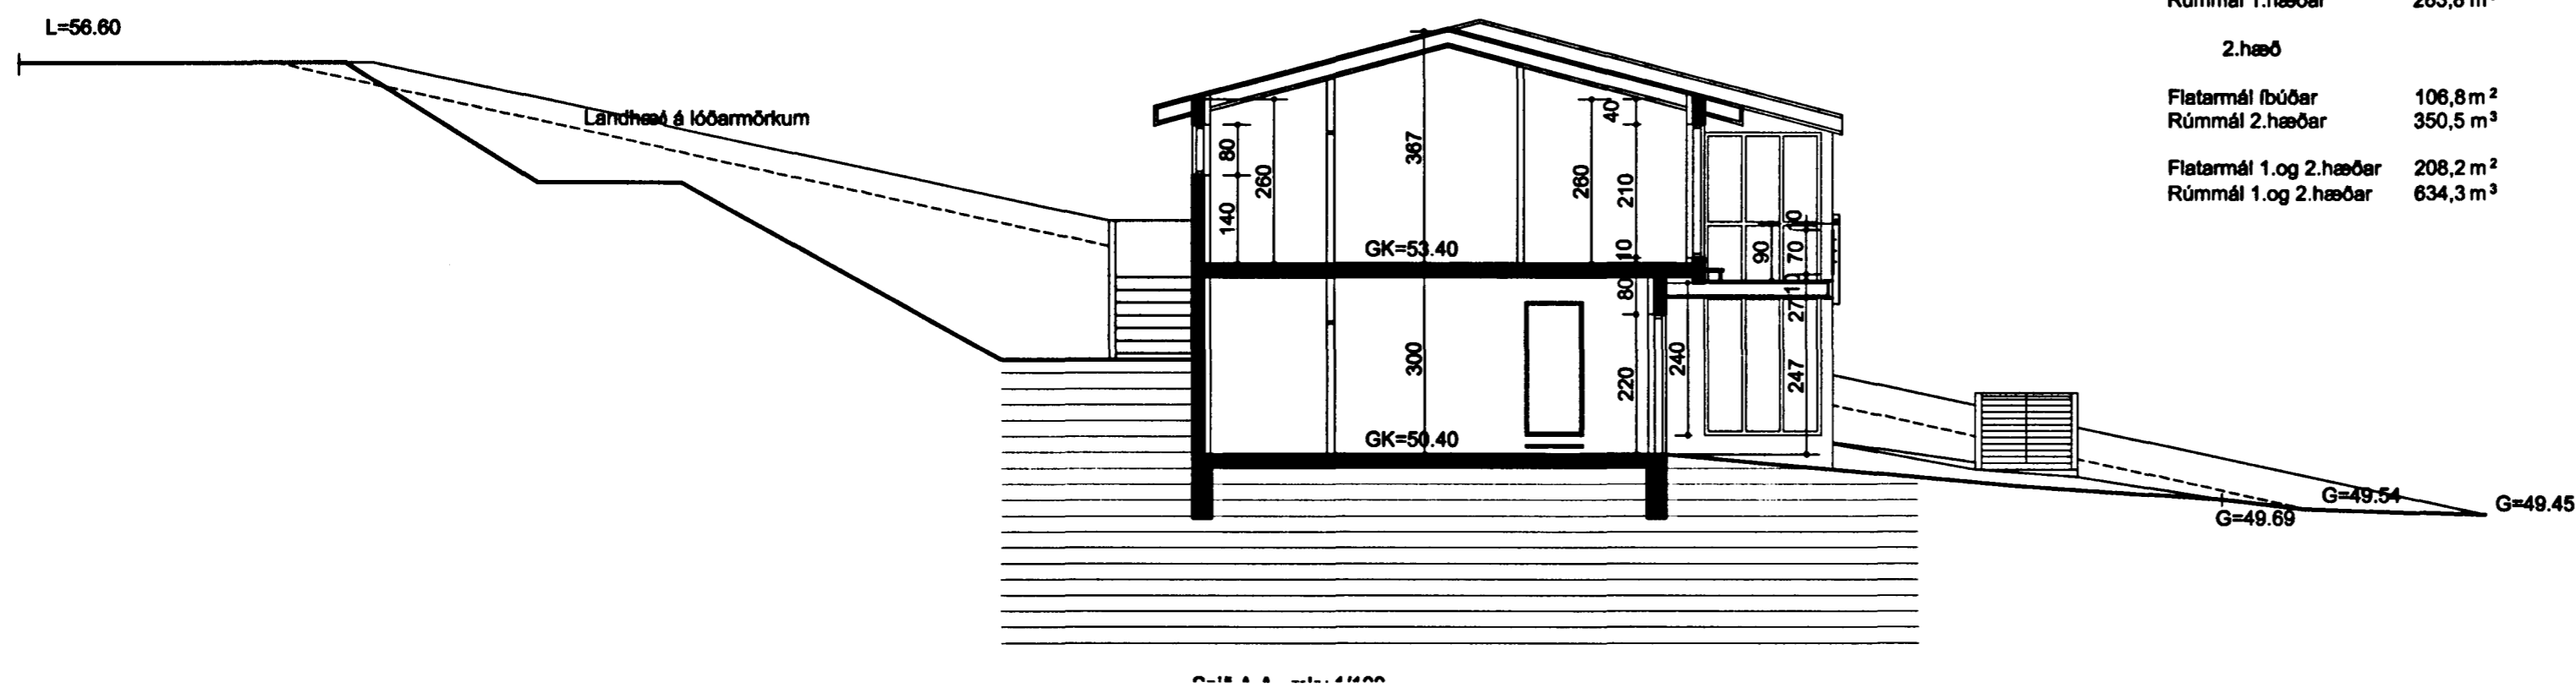

Sníð A-A, mkv.1/100

Lindarberg 88, Hafnarfirði

Breytt 25.4.2000 með leyfi höfundar (Sigurðer Kjartanssonar, kt.090246-2839)
 Upphafleg dags. maí 1996, breytt núv. 1996.
 Stálgrindarsvallir teiknaðar á húsið. Handrið úr gleri og stáli, svalagólf og loft úr timbr. Glugga (undir svölum) bætt við á bílskúr. Innangengt úr íbúð í bílskúr.

Sóley Jónsdóttir

SÓLEY JÓNSDÓTTIR ARKITEKT FAÍ

HAGASELI 21, 109 REYKJAVÍK
Sími 5878009, fax 5878812

KT: 061162-3809
netfang soleyj@mmedia.is