




Samþykkt þann

03 MAI 2000

Byggingafultrúinn í Hafnarfirði
F.h. Kristján Þórarinnsson

RP

Blað nr. 2

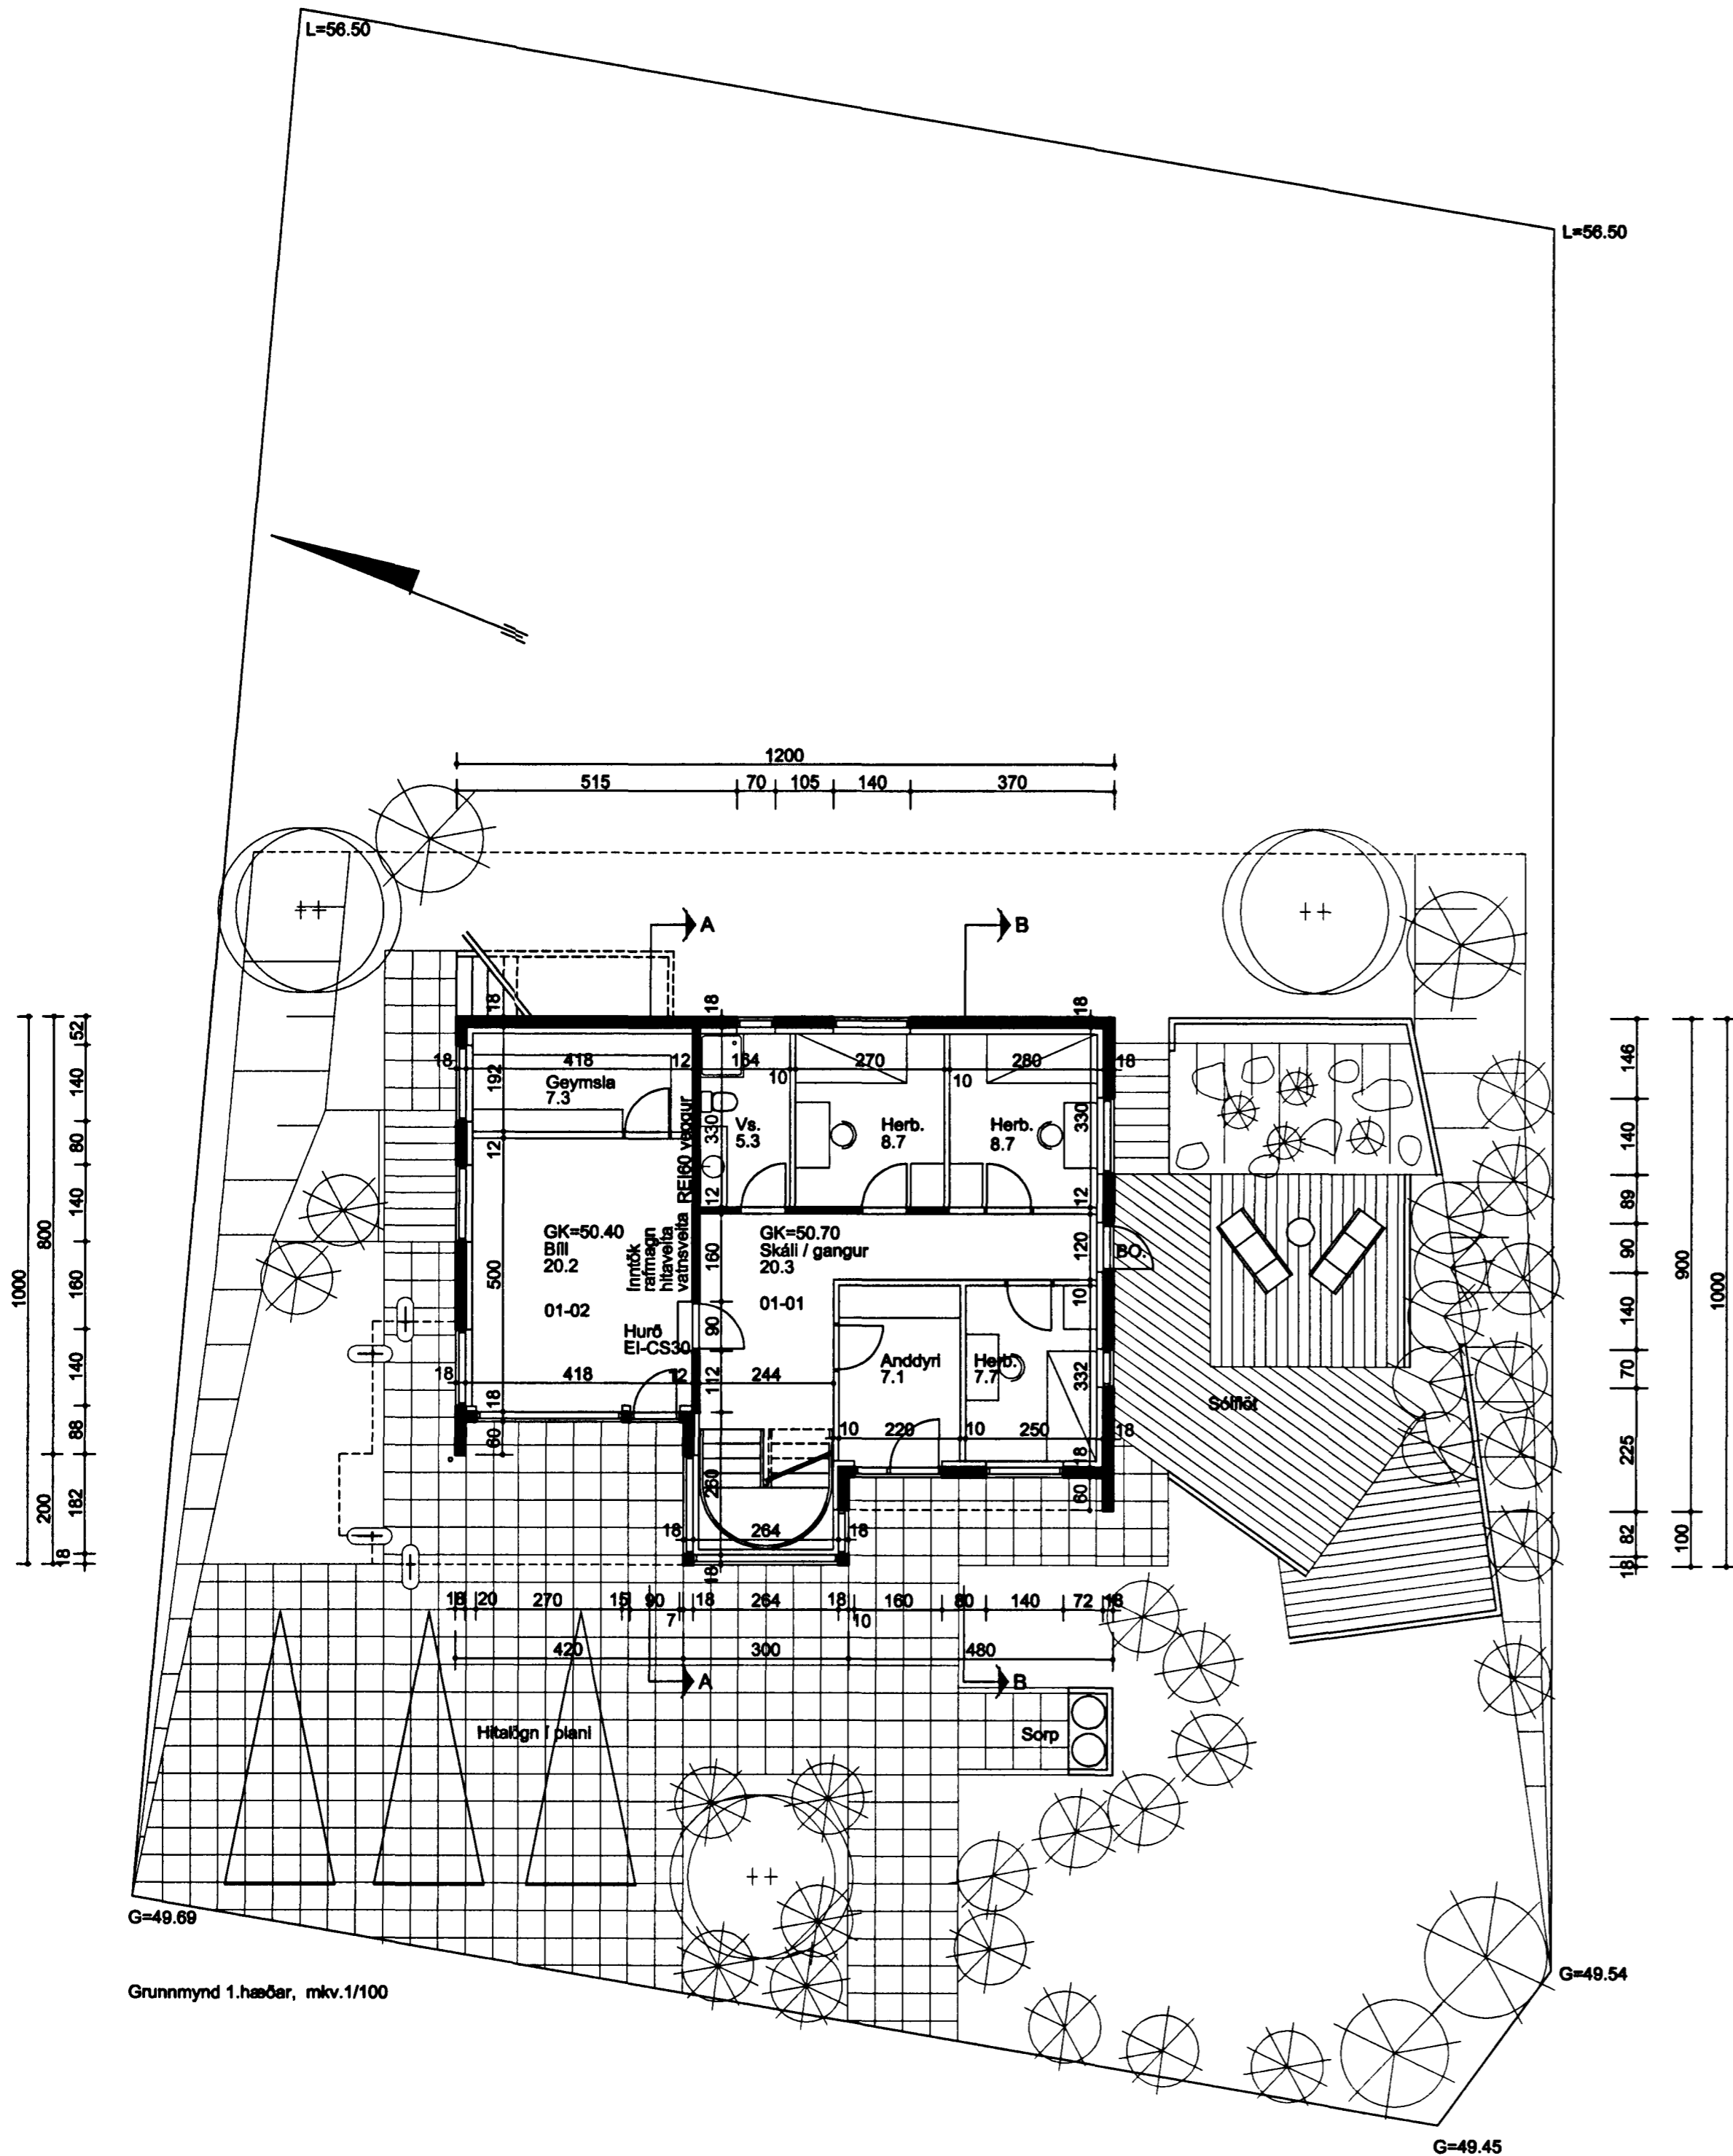

Lindarberg 88, Hafnarfirði

Breytt 25.4.2000 með leyfi höfundar (Sigurðar Kjartanssonar, kt.090246-2839)
Upphafleg dags. maí 1996, breytt nóv. 1996.
Stálgrindarsvalir teiknaðar á húsið. Handtö úr gleri og stáli, svalagólf og loft úr timbr. Glugga (undir svölum) bætt við á blískúr. Innangengt úr íbúð í blískúr.

Sóley Jónsdóttir

SÓLEY JÓNSDÓTTIR ARKITEKT FAÍ

HAGASELI 21, 109 REYKJAVÍK
Sími 5878009, fax 5678812

KT: 061162-3809
netfang soleyj@mmedia.is