



Samþykkt þann

03 MAI 2000


Byggingatulltrúinn í Hafnarfirði
F.h. Kristján Þórarinnsson

KJP


Blæð nr. 4



Suð - Vestur, mkv.1/100

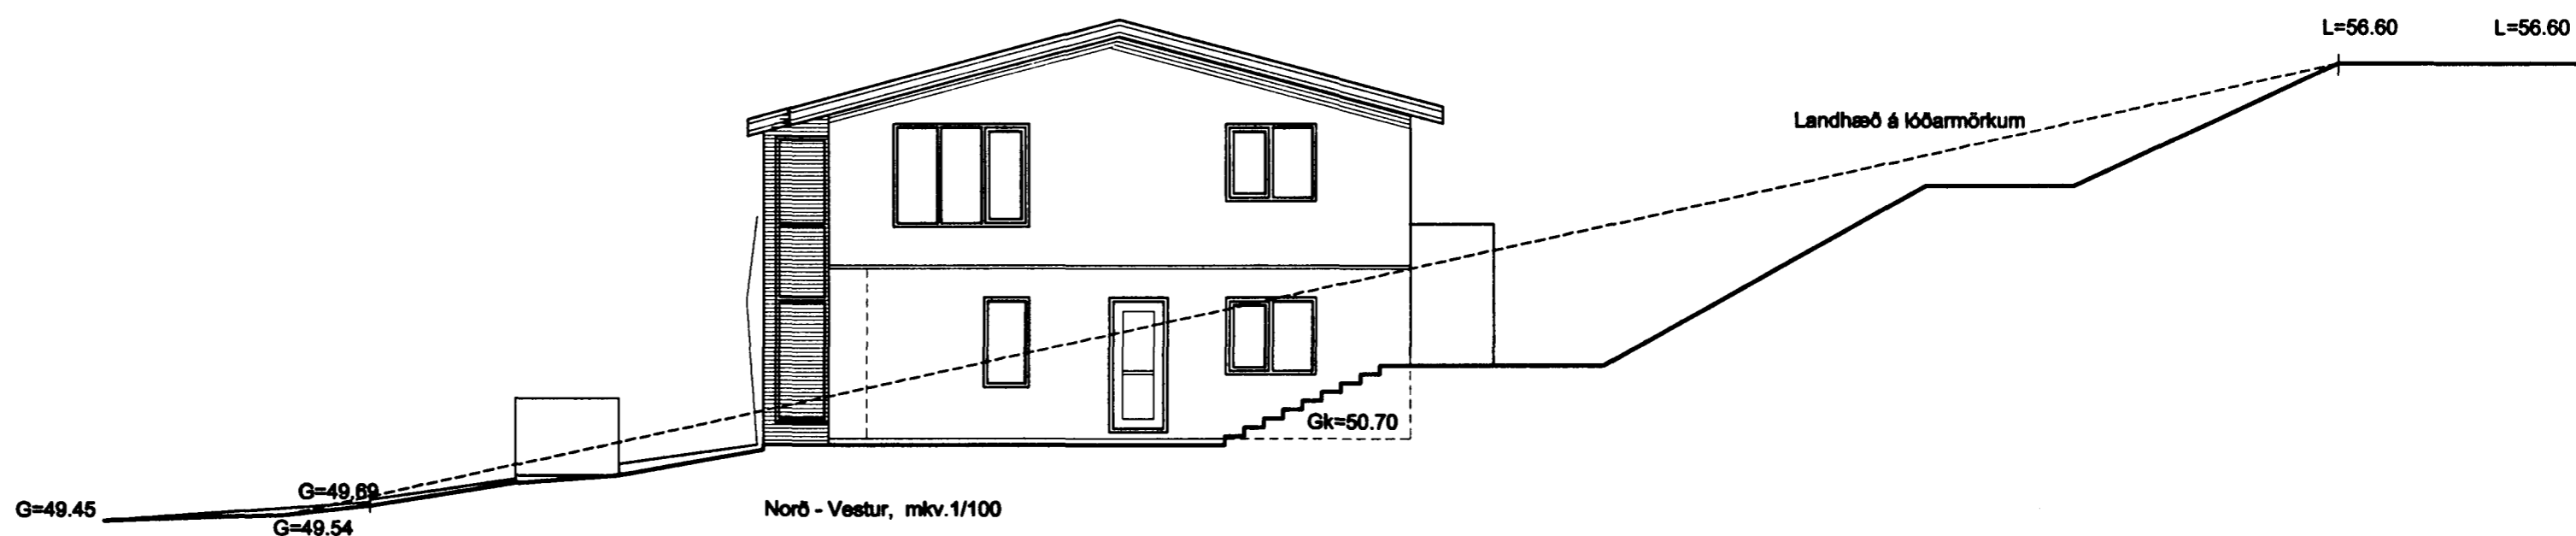

Norð - Vestur, mkv.1/100

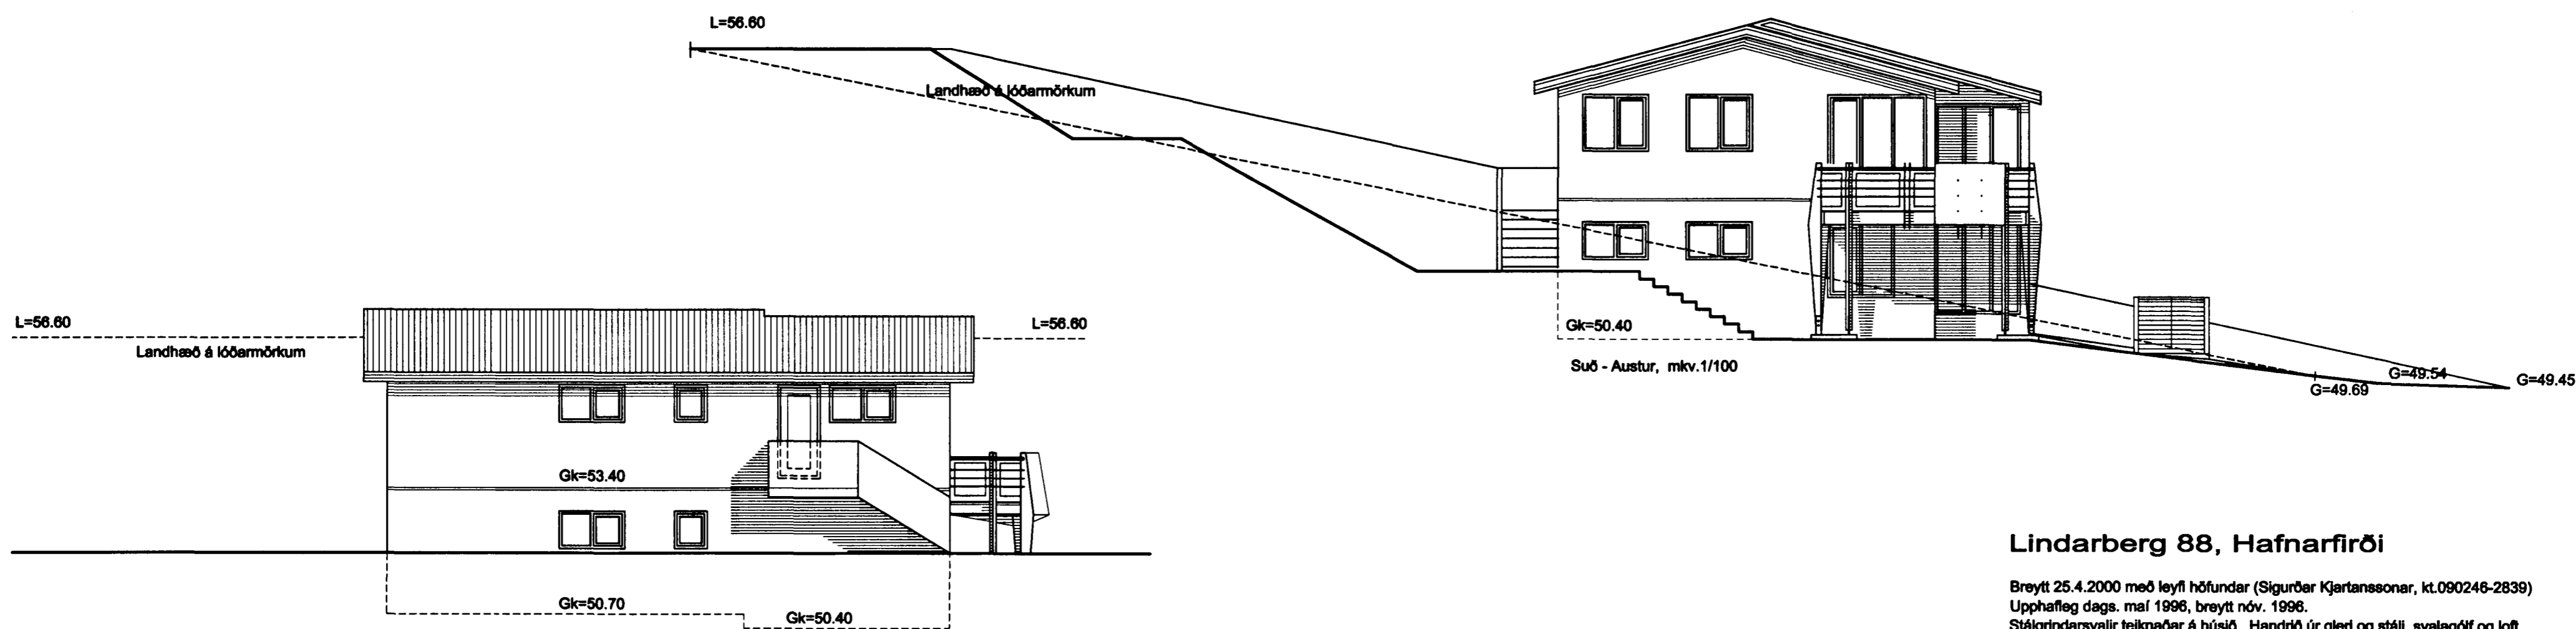

Norð - Austur, mkv.1/100

Lindarberg 88, Hafnarfirði

Breytt 25.4.2000 með leyfi höfundar (Sigurðar Kjartanssonar, kt.090246-2839)
Upphafleg dags. maí 1996, breytt nív. 1996.
Stálgrindarsvalir teiknaðar á húsið. Handrís úr gleri og stáli, svalagólf og loft úr timbr. Glugga (undir svölum) bætt við á bílskúr. Innangengt úr íbúð í bílskúr.

Sóley Jónsdóttir

SÓLEY JÓNSDÓTTIR ARKITEKT FAÍ

HAGASELI 21, 109 REYKJAVÍK
Sími 5878009, fax 5678812

KT: 061162-3809
netfang soleyj@mmedia.is