


AFSTADA M 1:500

LINDARBERG

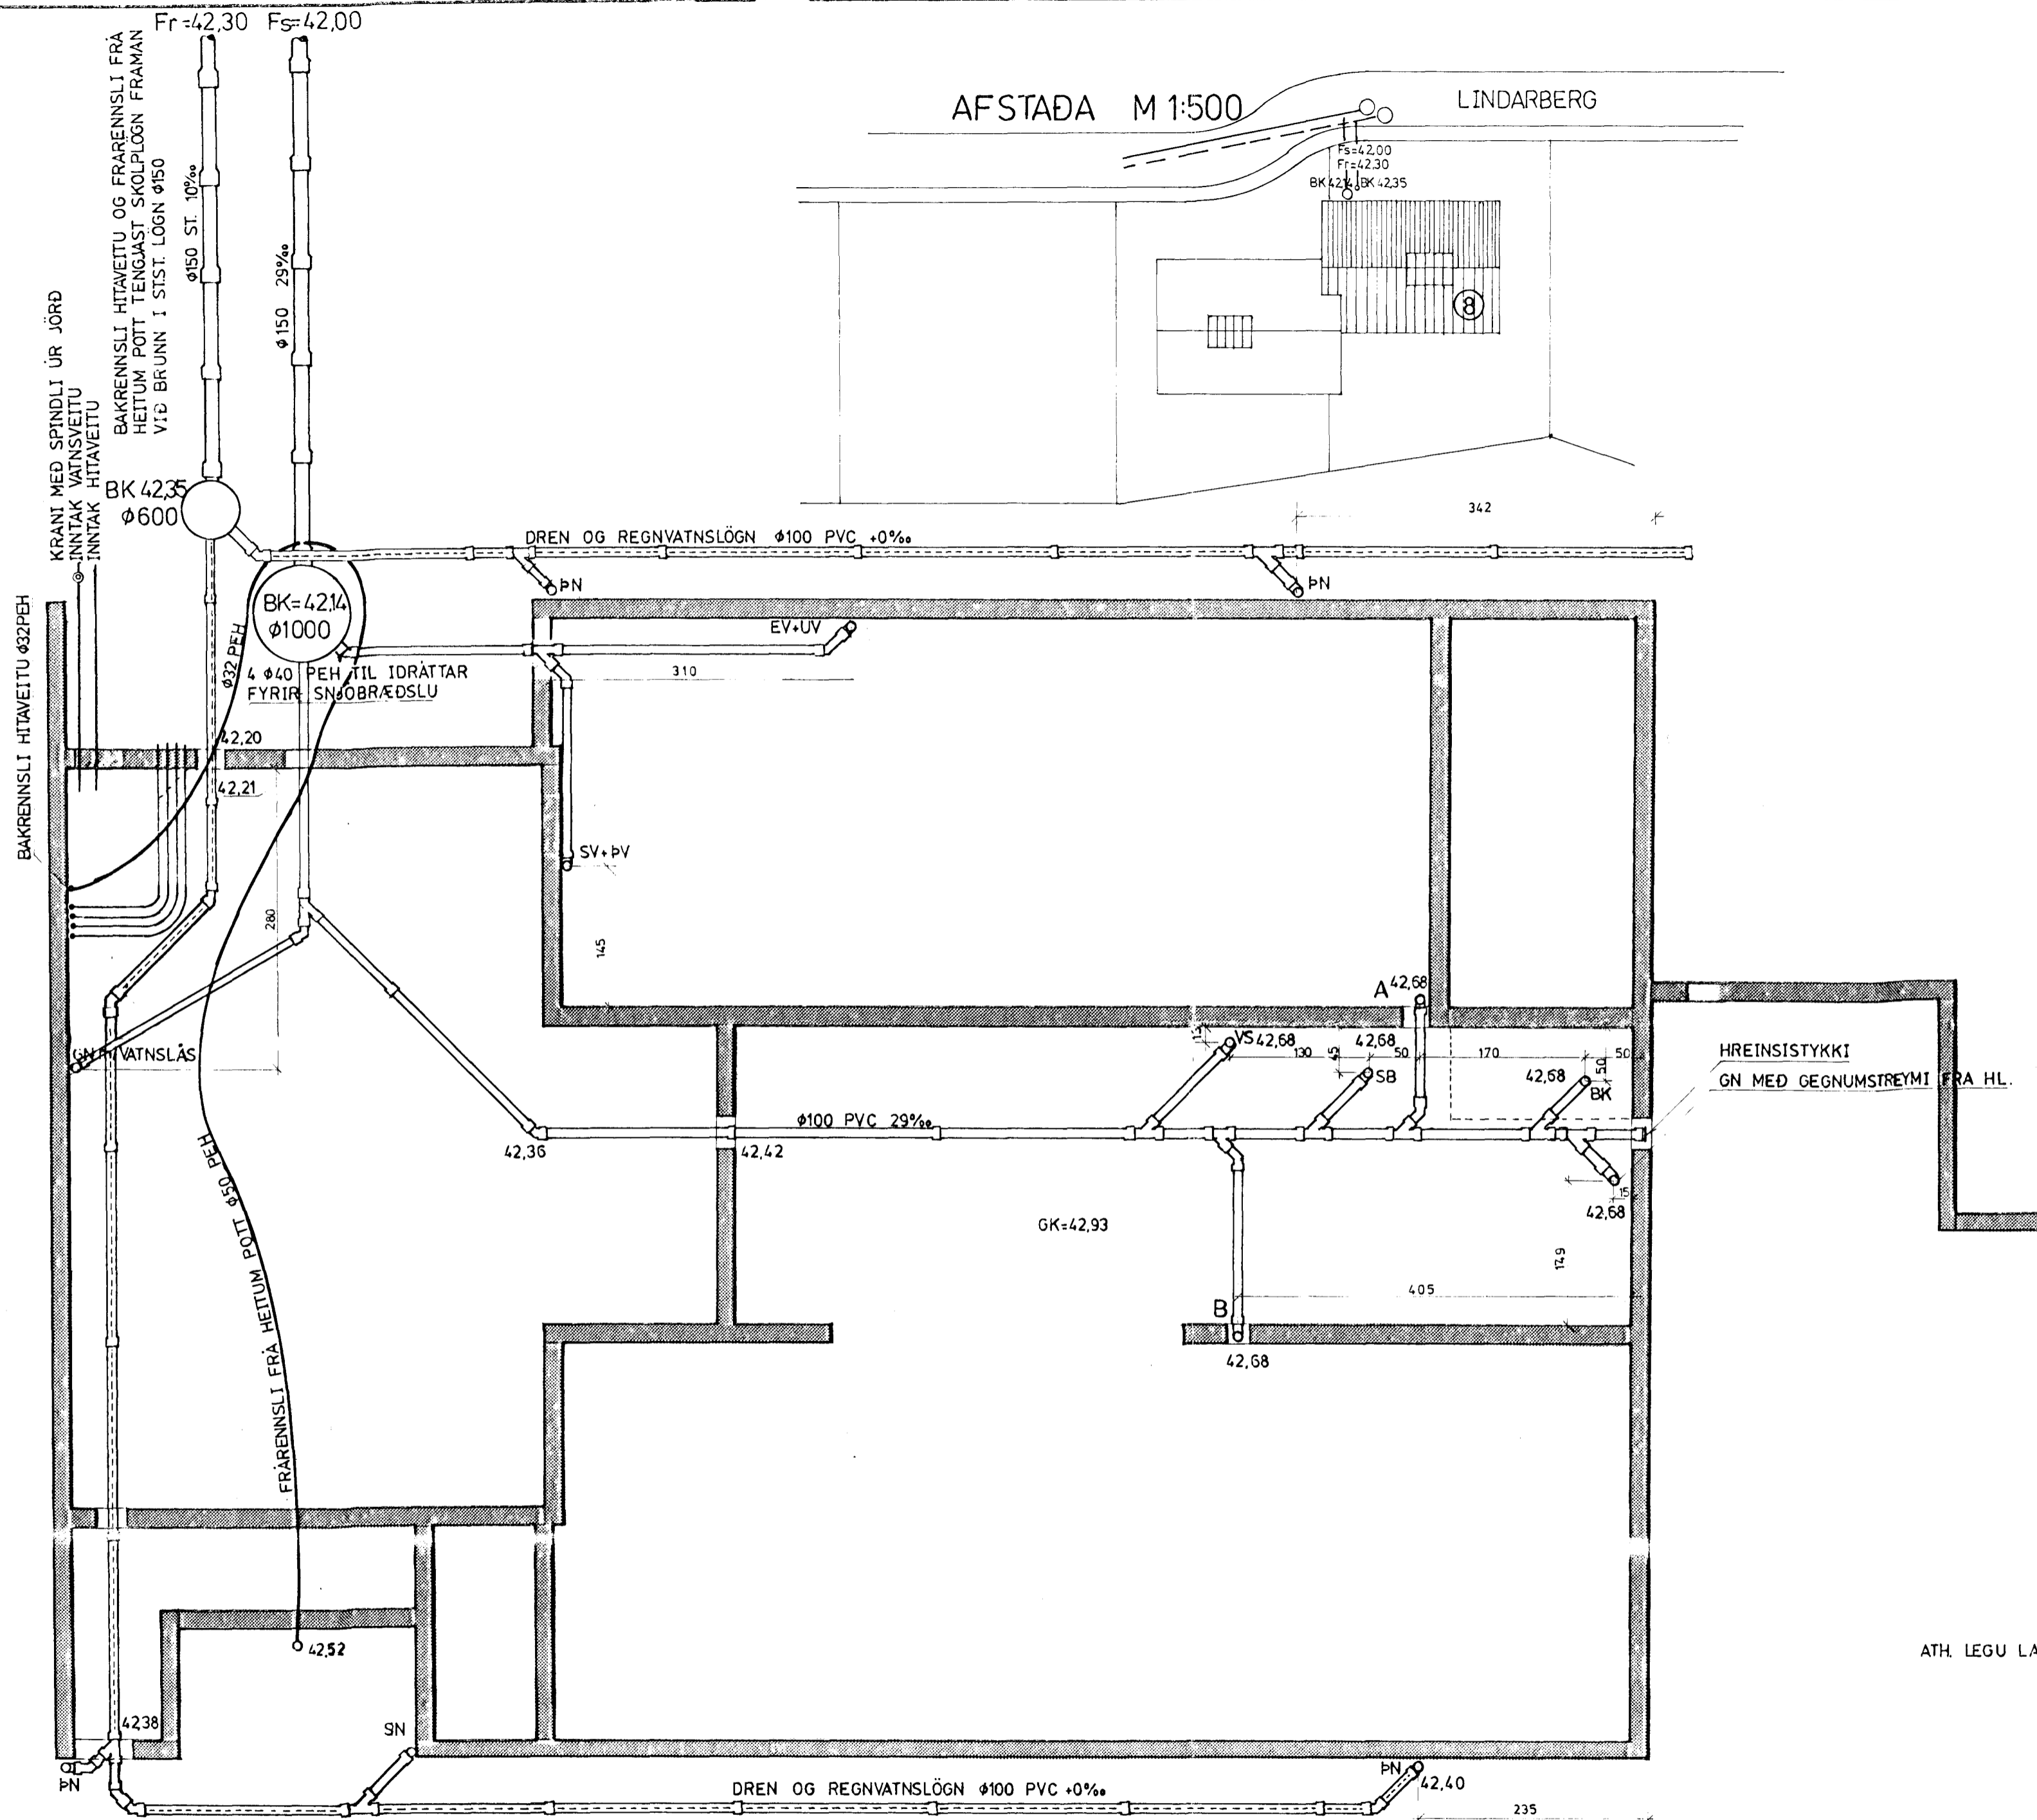

TÁKN:

- PN PAKNIDURFALL
- SN SVALANIDURFALL
- GN GÖLFNIDURFALL
- BK BADKER
- φ ÞVERMÁL I mm
- % HALLI Í mm/m
- VS VATNSSALERNI
- HL HANDLAUG
- SV SKOLVASKUR
- SB STURTA
- ÞV ÞVOTTAVÉL
- UV UPPÞVOTTAVÉL
- BK BADKER
- B STAMMI

SKÝRINGAR:

ALLAR DREN, REGNVATNSLAGNIR SKULU LAGÐAR ÚR
 Ø100 PVC-PLASTRÖRUM, SKV. FYRIRMÆLUM
 FRAMLETÐANDA OG Í SAMRÆMI VÍÐ GILDANDI STAÐLA
 OG REGLUGERÐIR.
 ÖLL MÁL Í cm, NEMA KÓTAR Í m OG EFNISSTÆRÐIR
 Í mm.
 LAGNIR SKULU LIGGJ Á FÖSTUM JARÐVEGI.
 AÐ DRENLOGN SKAL FYLLA MED MÖL d 3-5cm
 SJÁ NÁNAR Rb-LAUSBLADAMÖPPU UM DRENLAGNIR.
 KÓTAR Á LÖGN MIÐAST VÍÐ RÖRBÖTN
 ALLT EFNÍ, VINNA SVO OG HVAD ANNAD ER VIÐKEMUR
 LÖGNUM SKAL VERA Í SAMRÆMI VÍÐ GILDANDI
 REGLUGERÐIR OG STAÐLA ÞAR UM.

19.10.90.

ATH. LEGU LAGNA BREYTT OKT. 1990

LINDARBERG 8, HAFNARFIRDI
 LAGNIR
 DREN, REGNVATNS OG FRÆRENNSLISLAGNIR

DAGS. MAI 1990 MK. 1:50 BLAÐ 2.1
 Kristinn Baldursson Ástúni 12 Kóp. F.T.F.I. KNT. 100454-4599