EINGÖNGU SAMÞYKKT
FYRIR EINFASA NOTKUN.

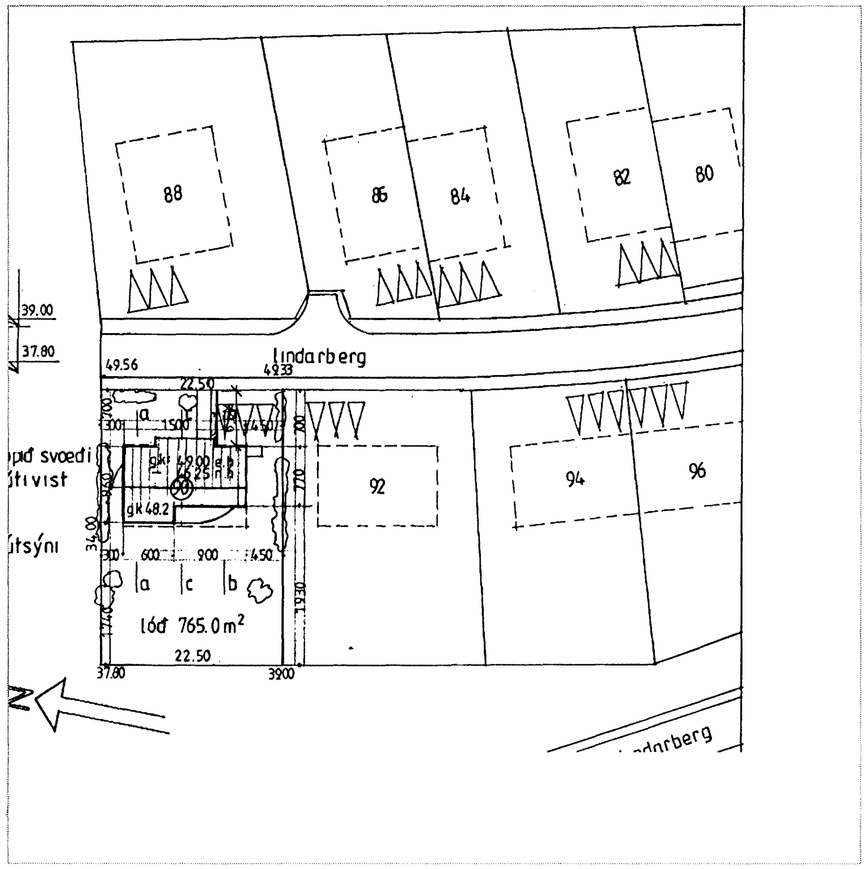

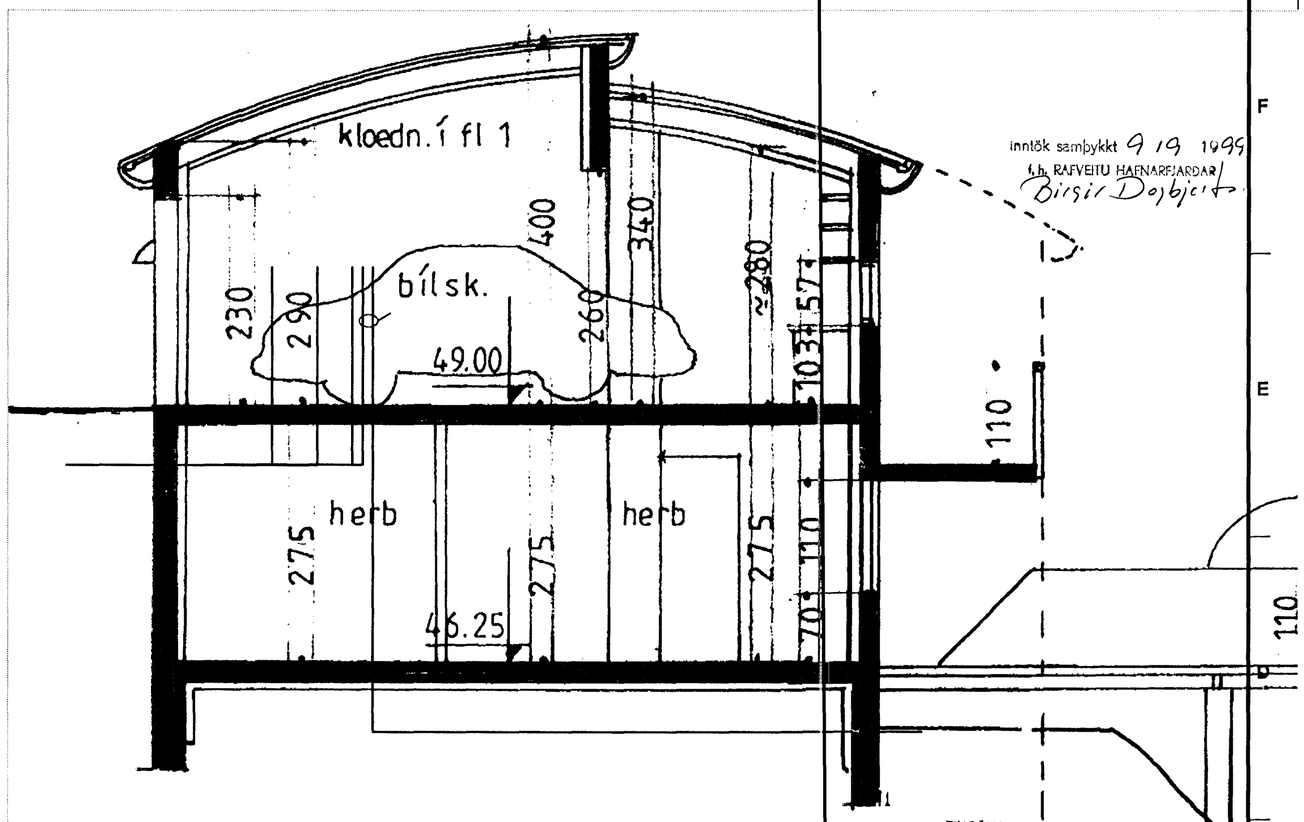

inntök samþykkt 9 / 9 1999
f.h. RAFVEITU HAFNARFJARÐAR
Birgir Dagbjartsson

EINGÖNGU SAMÞYKKT
FYRIR EINFASA NOTKUN.

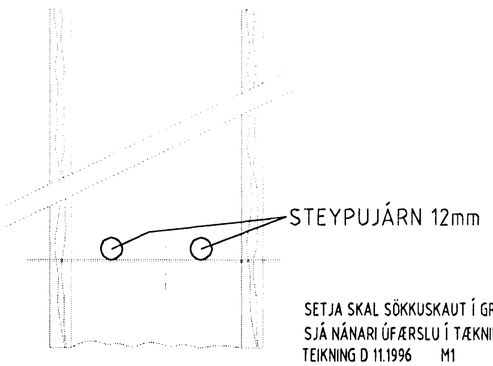

SETJA SKAL SÖKKUSKAUT Í GRUNN
SJÁ NÁNARI ÚFÆRSLU Í TÆKNILEGIR TENGISKILMÁLAR
TEIKNING D 11.1996 M1

SNIÐ AF STEYPUTEINUM Í SÖKKLUM
ENGINN MÆLIKVARÐI

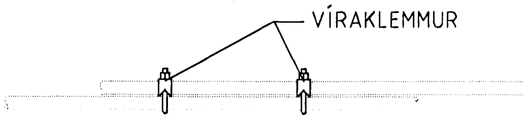

SAMTENGING STEYPUTEINA
SETJA SKAL TVÖ VÍRLÁSA
Á HVER SAMSKEYTI

3634

Verkheiti Lindarberg 90 220 Hafnafirði		
Verkhluti/Verknúmer Afstöðumynd, snið og sökkulskaut		
Blað.nr. 1/3	Teikningarnúmer	Kvarði 1:50 og 1:500
Hannað SH	Teiknað SH	Dags. Júní 1999
Yfirfarið	Samþ.	Breyting

Raðteiknistofa Sigurjóns Harðarsonar
Hraunbrún 30 220 Hafnarfirði sími 5651845, 898 0970