
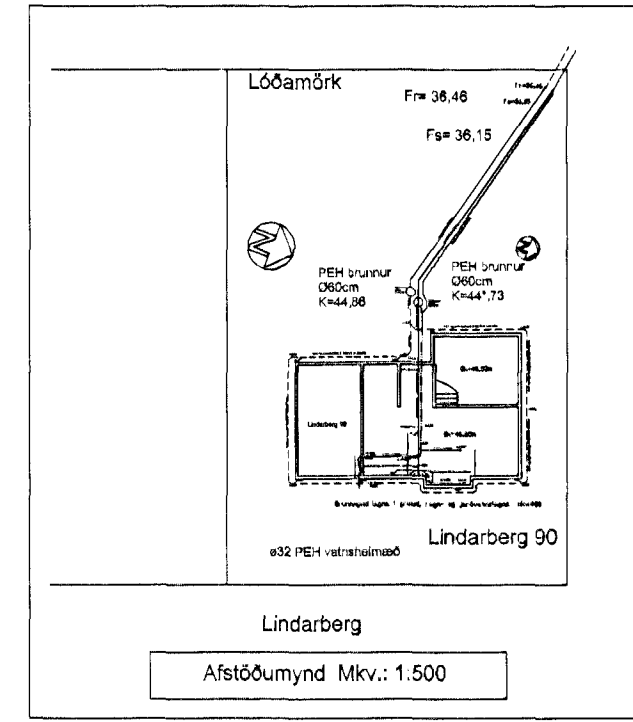


Lóðamörk

Grunnmynd lagna í grunnni, regn- og jarðvatnslagna mkv.:1:50

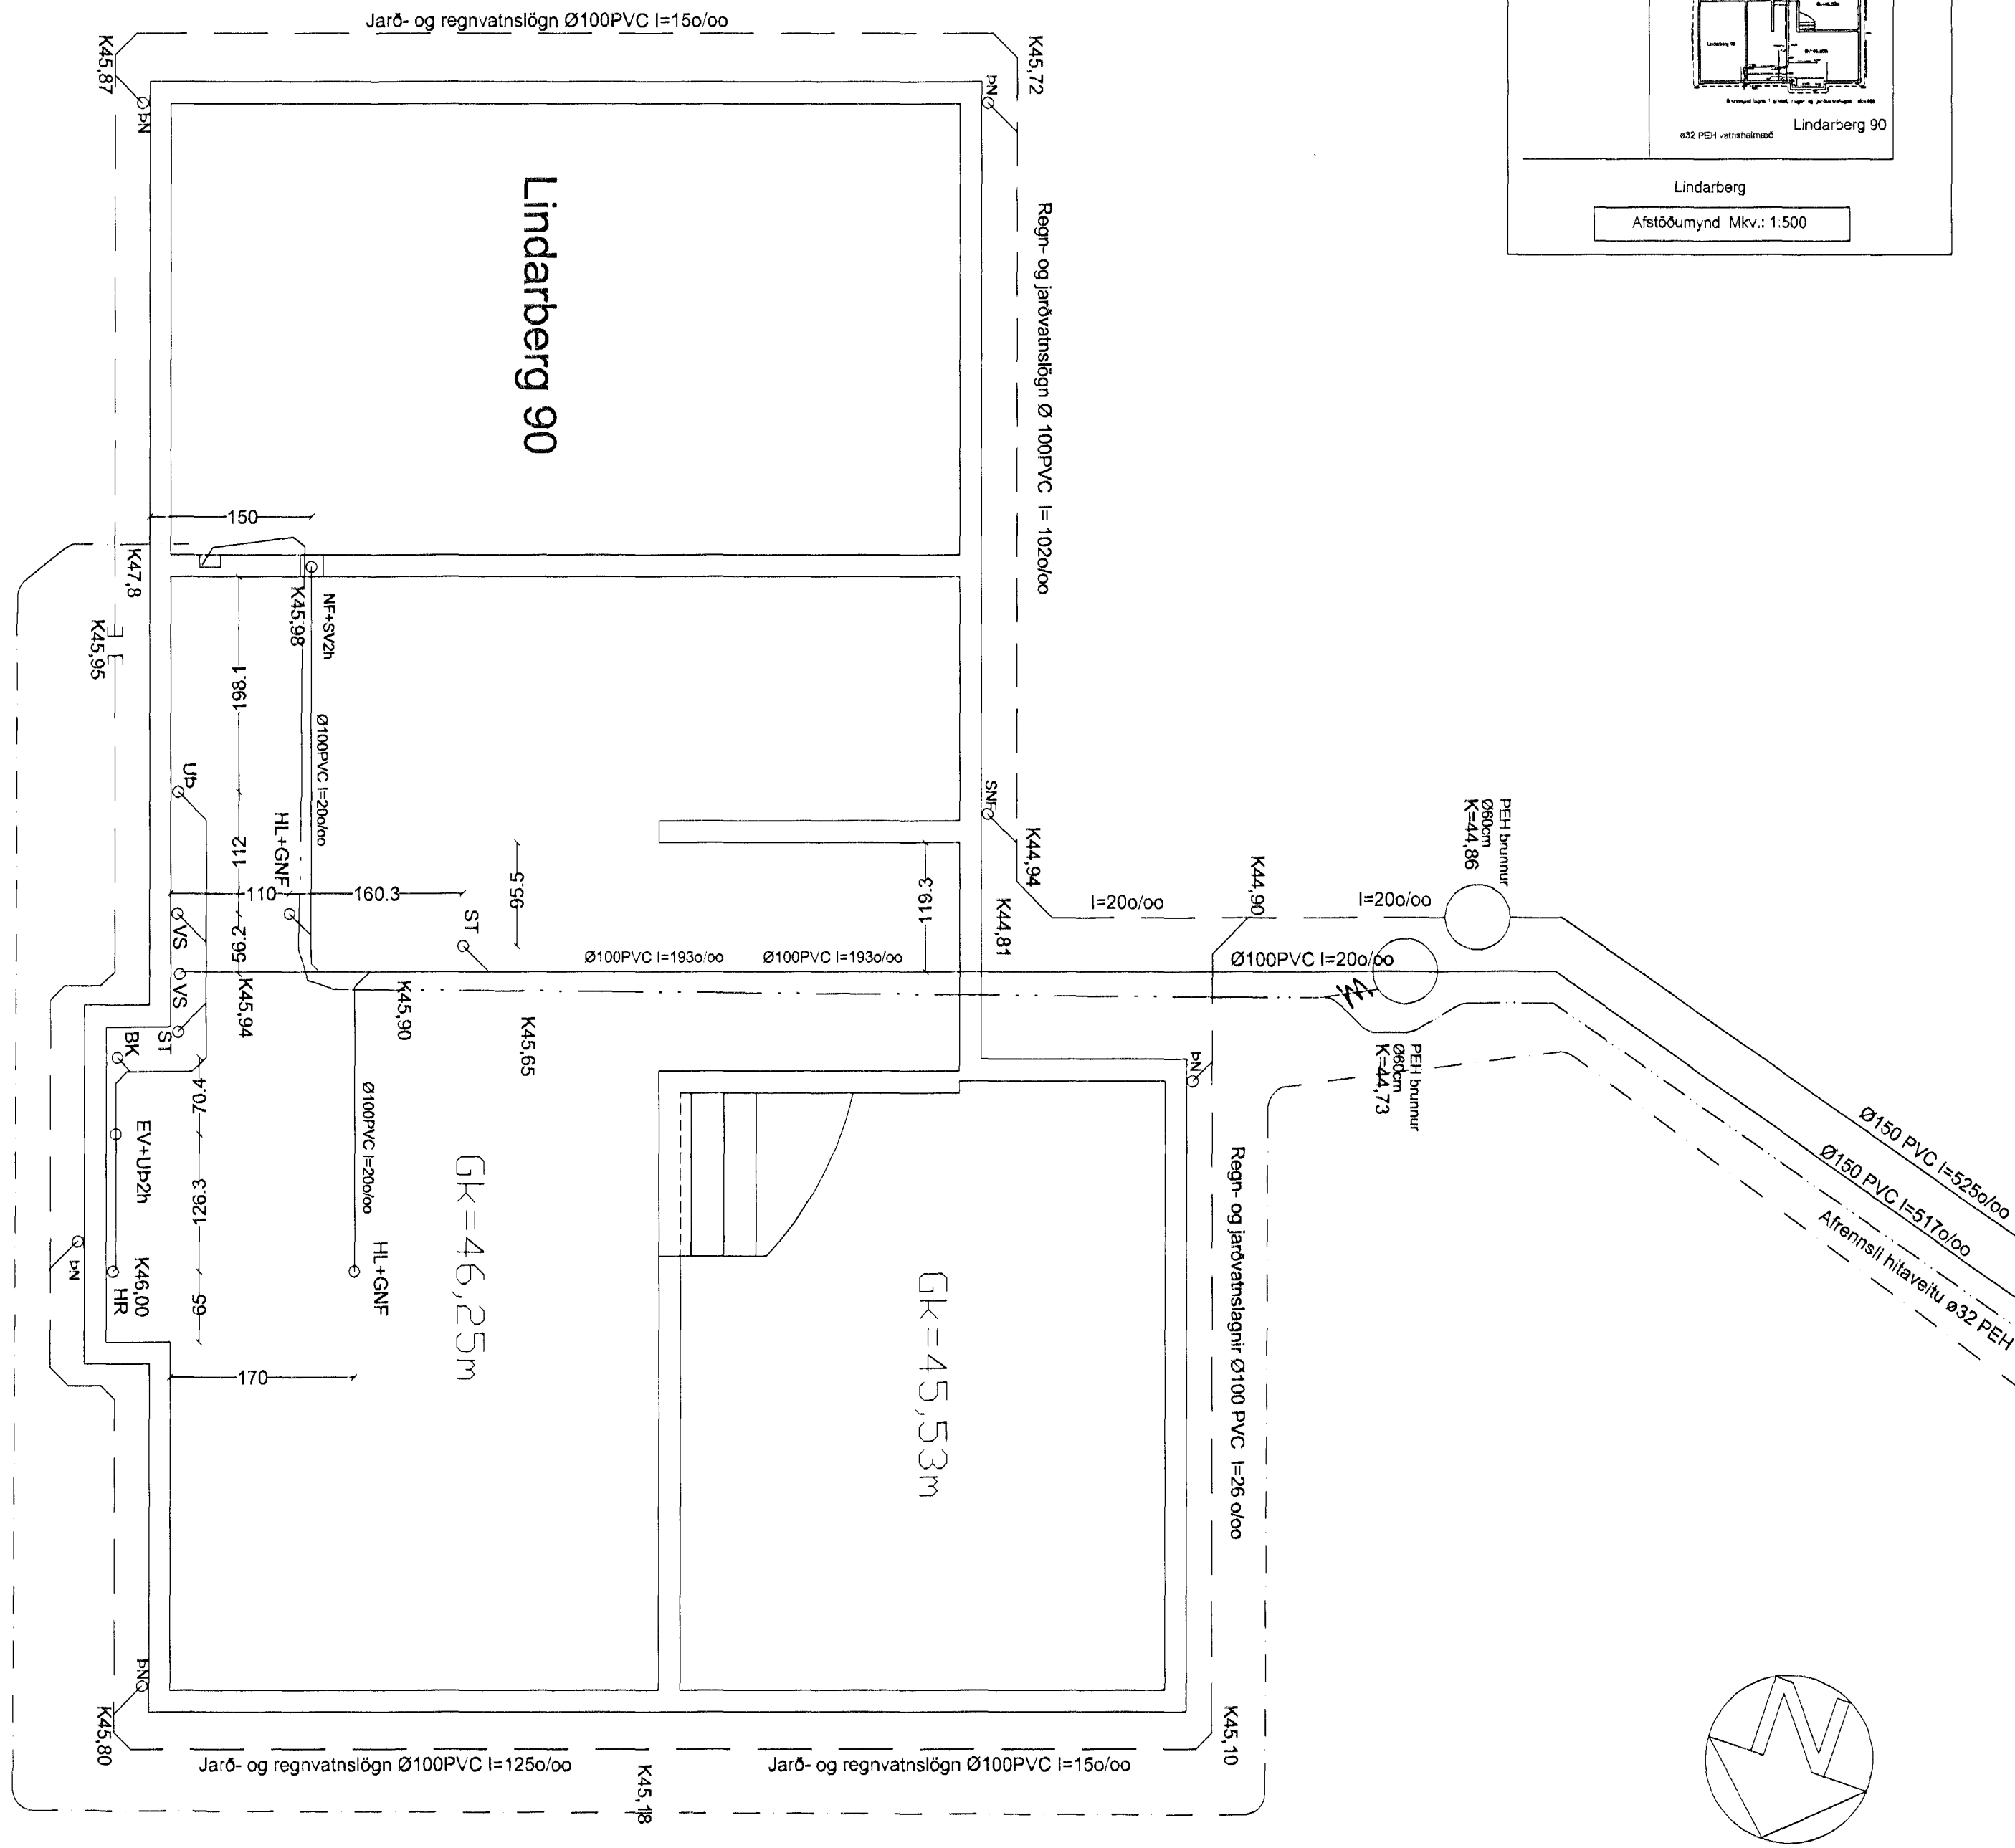


ALMENNAR SKÝRINGAR:
ÁRÍÐANDI AÐ VEL SÉ LESIÐ YFIR:

PEX- OG PLASTLAGNIR:
 Neysluvatnslagnir eru PEX eival 15*2,5 í lóðrarrörum 25/20. Eingöngu skal nota lagnaefni viðurkennt af Rannsóknarstofnun Byggingaöðnaðrins. Lagnir, tengidósir og deiligrindur skulu vera frá sama framleiðanda og passa saman. Setja skal festingar á lagnir c/c 150cm, við beygjur skal setja þrjár festingar. Beygjuráðis skal ávallt vera stærri en 5*yttra þvermál pípa. Þrýstiprófun á plastlögnum skiptist í tvær lotur. Fyrri lota er framkvæmd í eina klukkustund og er þrýstingur 15 bar fyrir neysluvatn. Seinni lota er gerð í beinu framhaldi af fyrri lotu og sami þrýstingur notaður, seinni lota skal standa í tvo klukkutíma. Fylla skal út prófunarblað sem sýnir niðurstöður prófunar. ATH: NR 1.: þrýstifall í fyrri lotu má vera max. 0.8 bar. NR 2.: þrýstifall í seinni lotu má vera max. 0.2 bar.

GRUNNLAGNIR:
 Tákni fyrir grunnlagnir.
 1 0 0 0 = prómill halli (millimetra/metra).
 Skoðlagnir: _____
 Jarðvatnslagnir: _____
 Regnvatnslagnir: _____
 Jarð- og regnvatnslagnir: _____
 Allar lagnir í grunnni og fyrir utan grunn eru Ø 100 mm PVC- lagnir, nema annað sé tekið fram á teikningum. Lagnir frá brunni og út í götu eru D= 150 mm PVC rör, nema annað sé tekið fram á teikningum. Öl vinna og frágangur við fráveitilagnir skulu uppfylla kröfur og ákvæði ÍST 65 og ÍST 68. Brunnar eru plastbrunnar Ø 600 mm, nema annað sé tekið fram.

Lóðamörk

F_r = 36,46
 F_s = 36,15
 Ø32 PEH vatnsheimæð

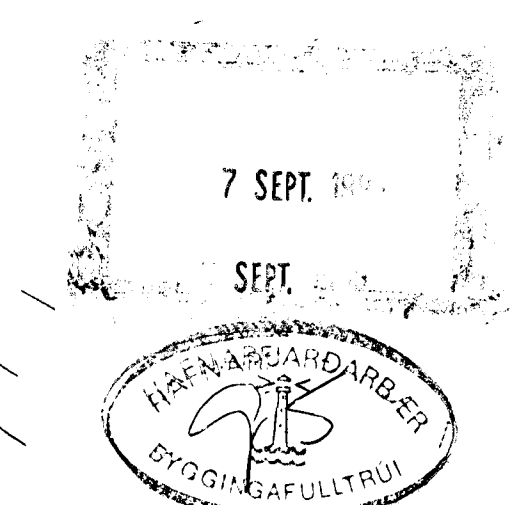

BR.	BR. DAGS	EDLI BREYTINGA.	SIGN.	STADUR:	BLAÐ NR:
1	2,8,1999	vatnsheimæð á mælibl. ekki rétt, fannst með heimæðum, raunteiki	SBF.	Lindarberg 90, 220 HAFNARFIRDI.	1-02
				SKÝRING:	KVARDI:
				LAGNIR Í GRUNNI, REGN- OG JARÐVATNSLAGNIR.	1:50, 1:500
				TENING LAGNA VIÐ GÖTU, AFSTÖÐUMYND.	REIKN:
				SIGURBJARTUR HALLDORSSON kt. 230686-3479, Vnr.43084.	Sigurbj. Hall.
				BYGGINGATEKNIFRÆÐINGUR. FTFI.	TEIKN:
				HA 565-5707.	Sigurbj. Hall.
				SAMP:	DAGS:
					16.09
					VERK NR:
					Þorsberg 8, teikn 102