



SNID A-A. mkv. 1:100.

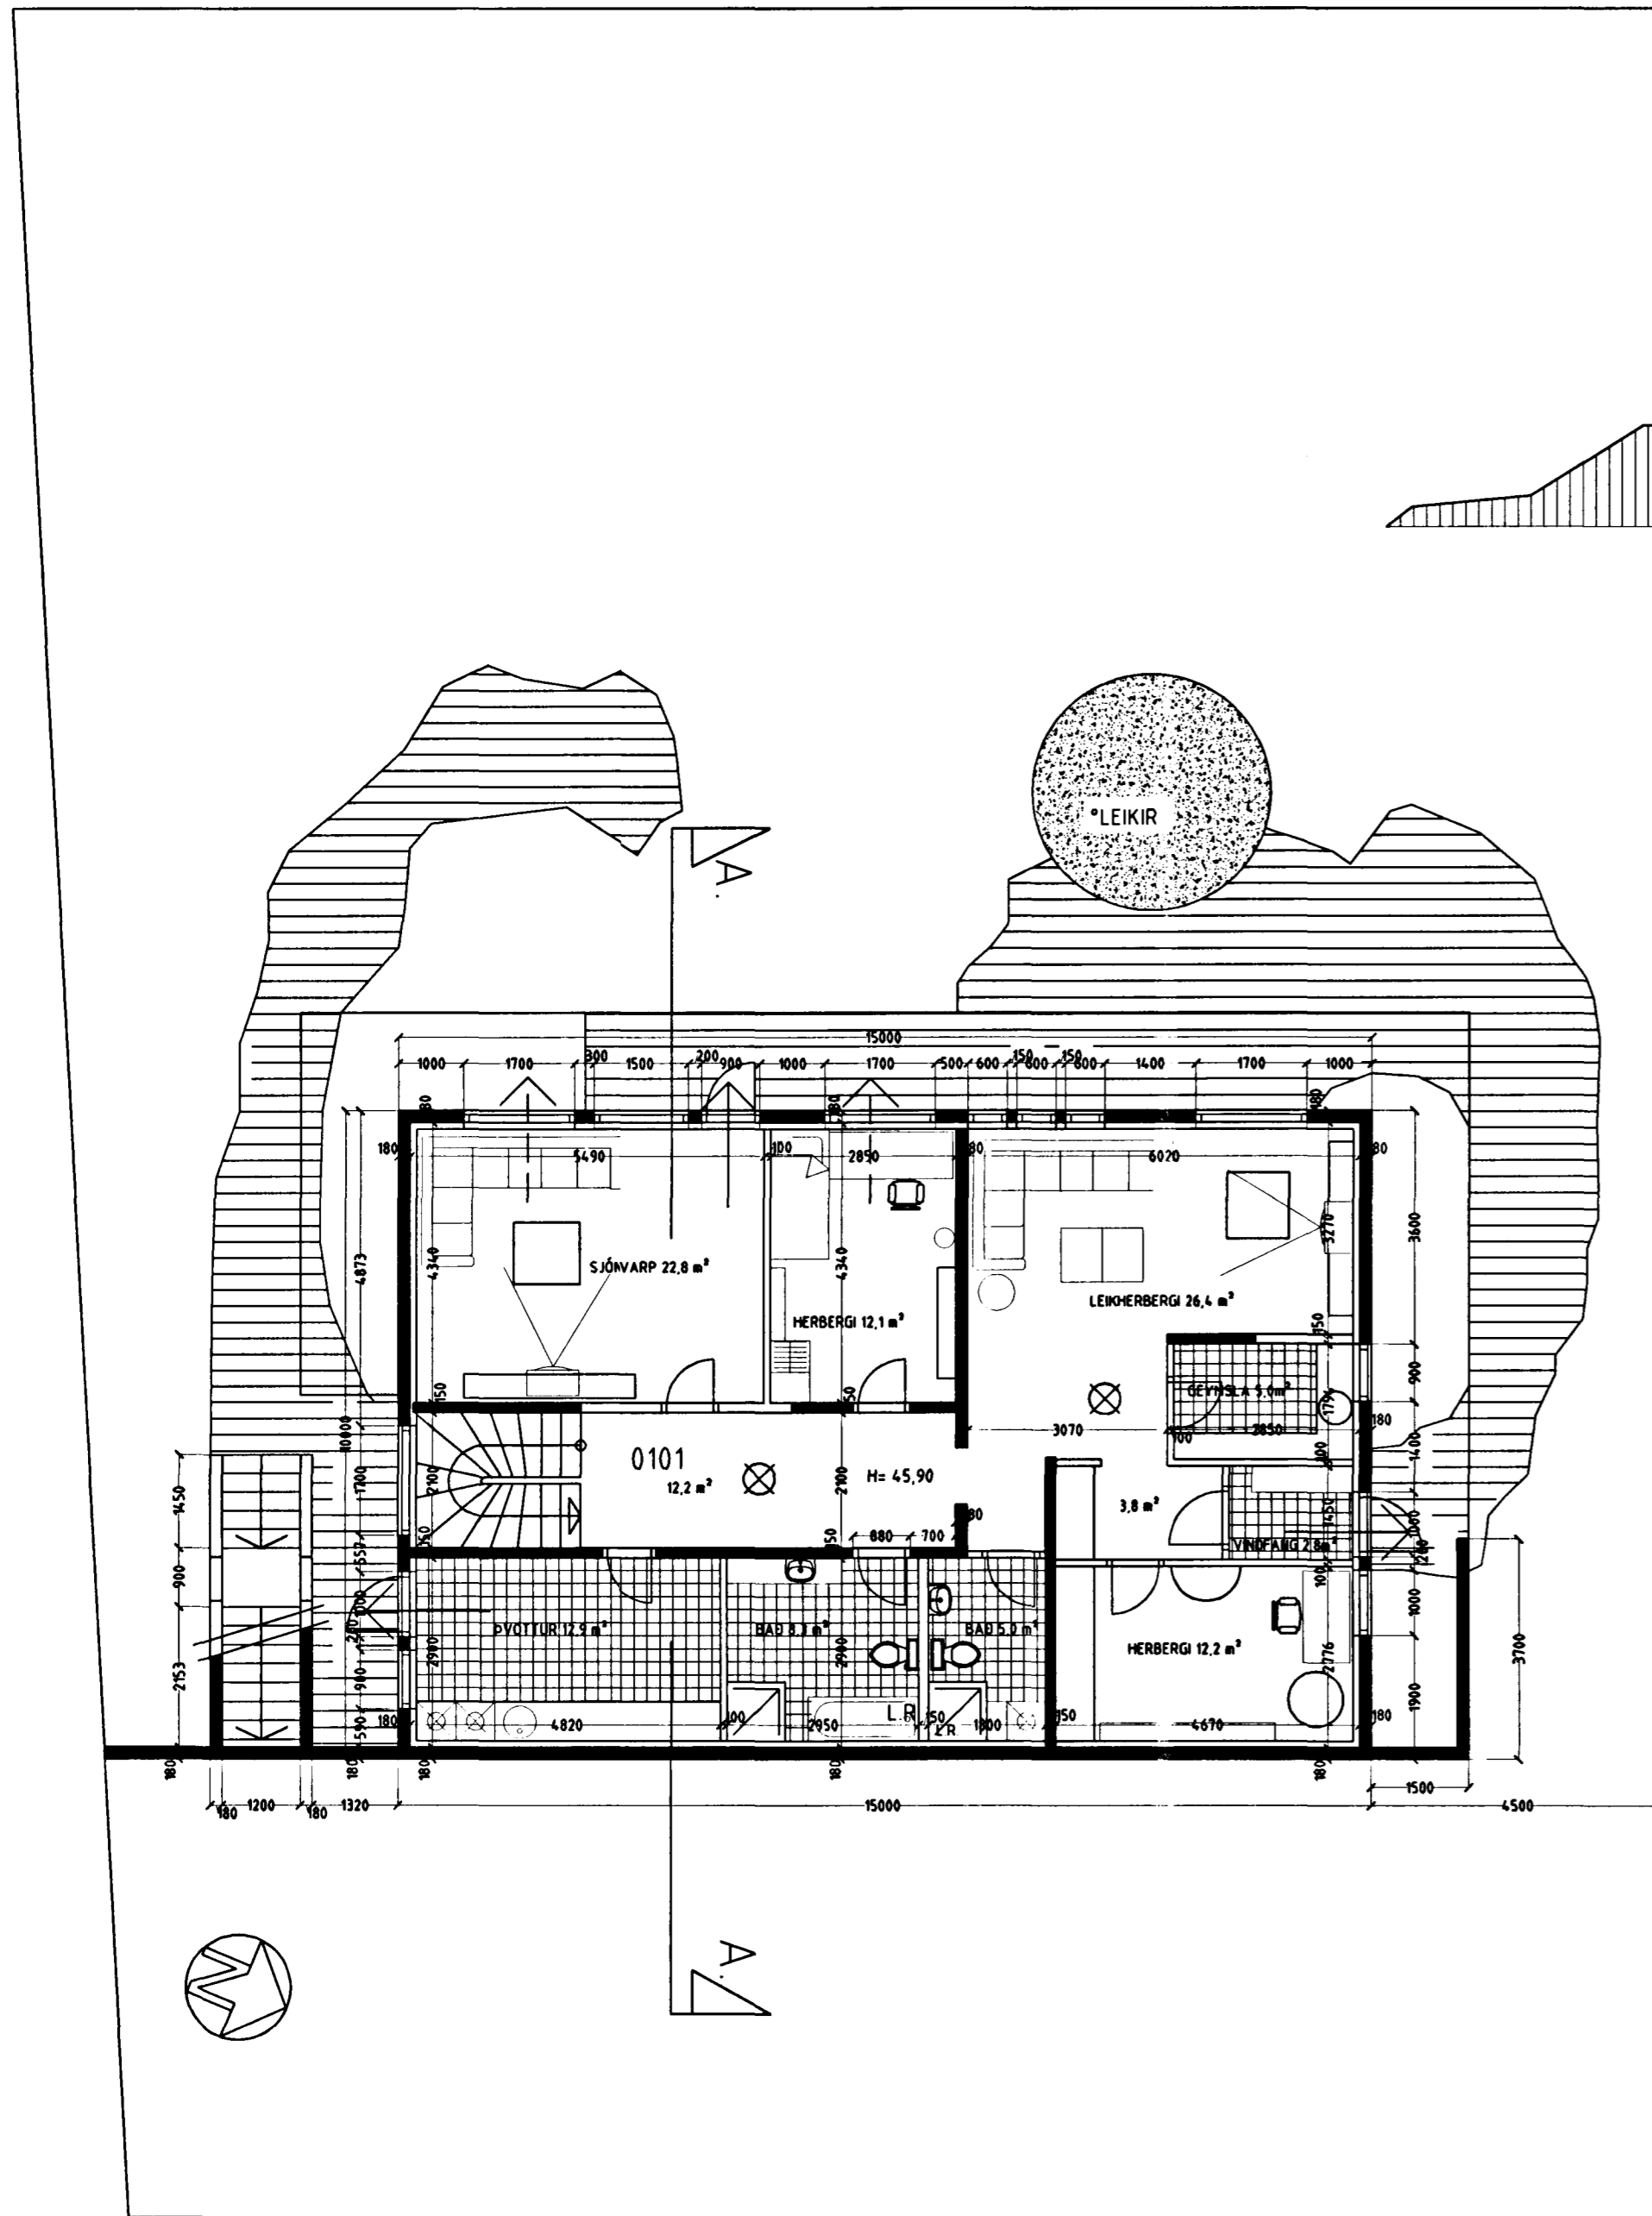

Grunnmynd 1. hæð. mkv. 1:100.

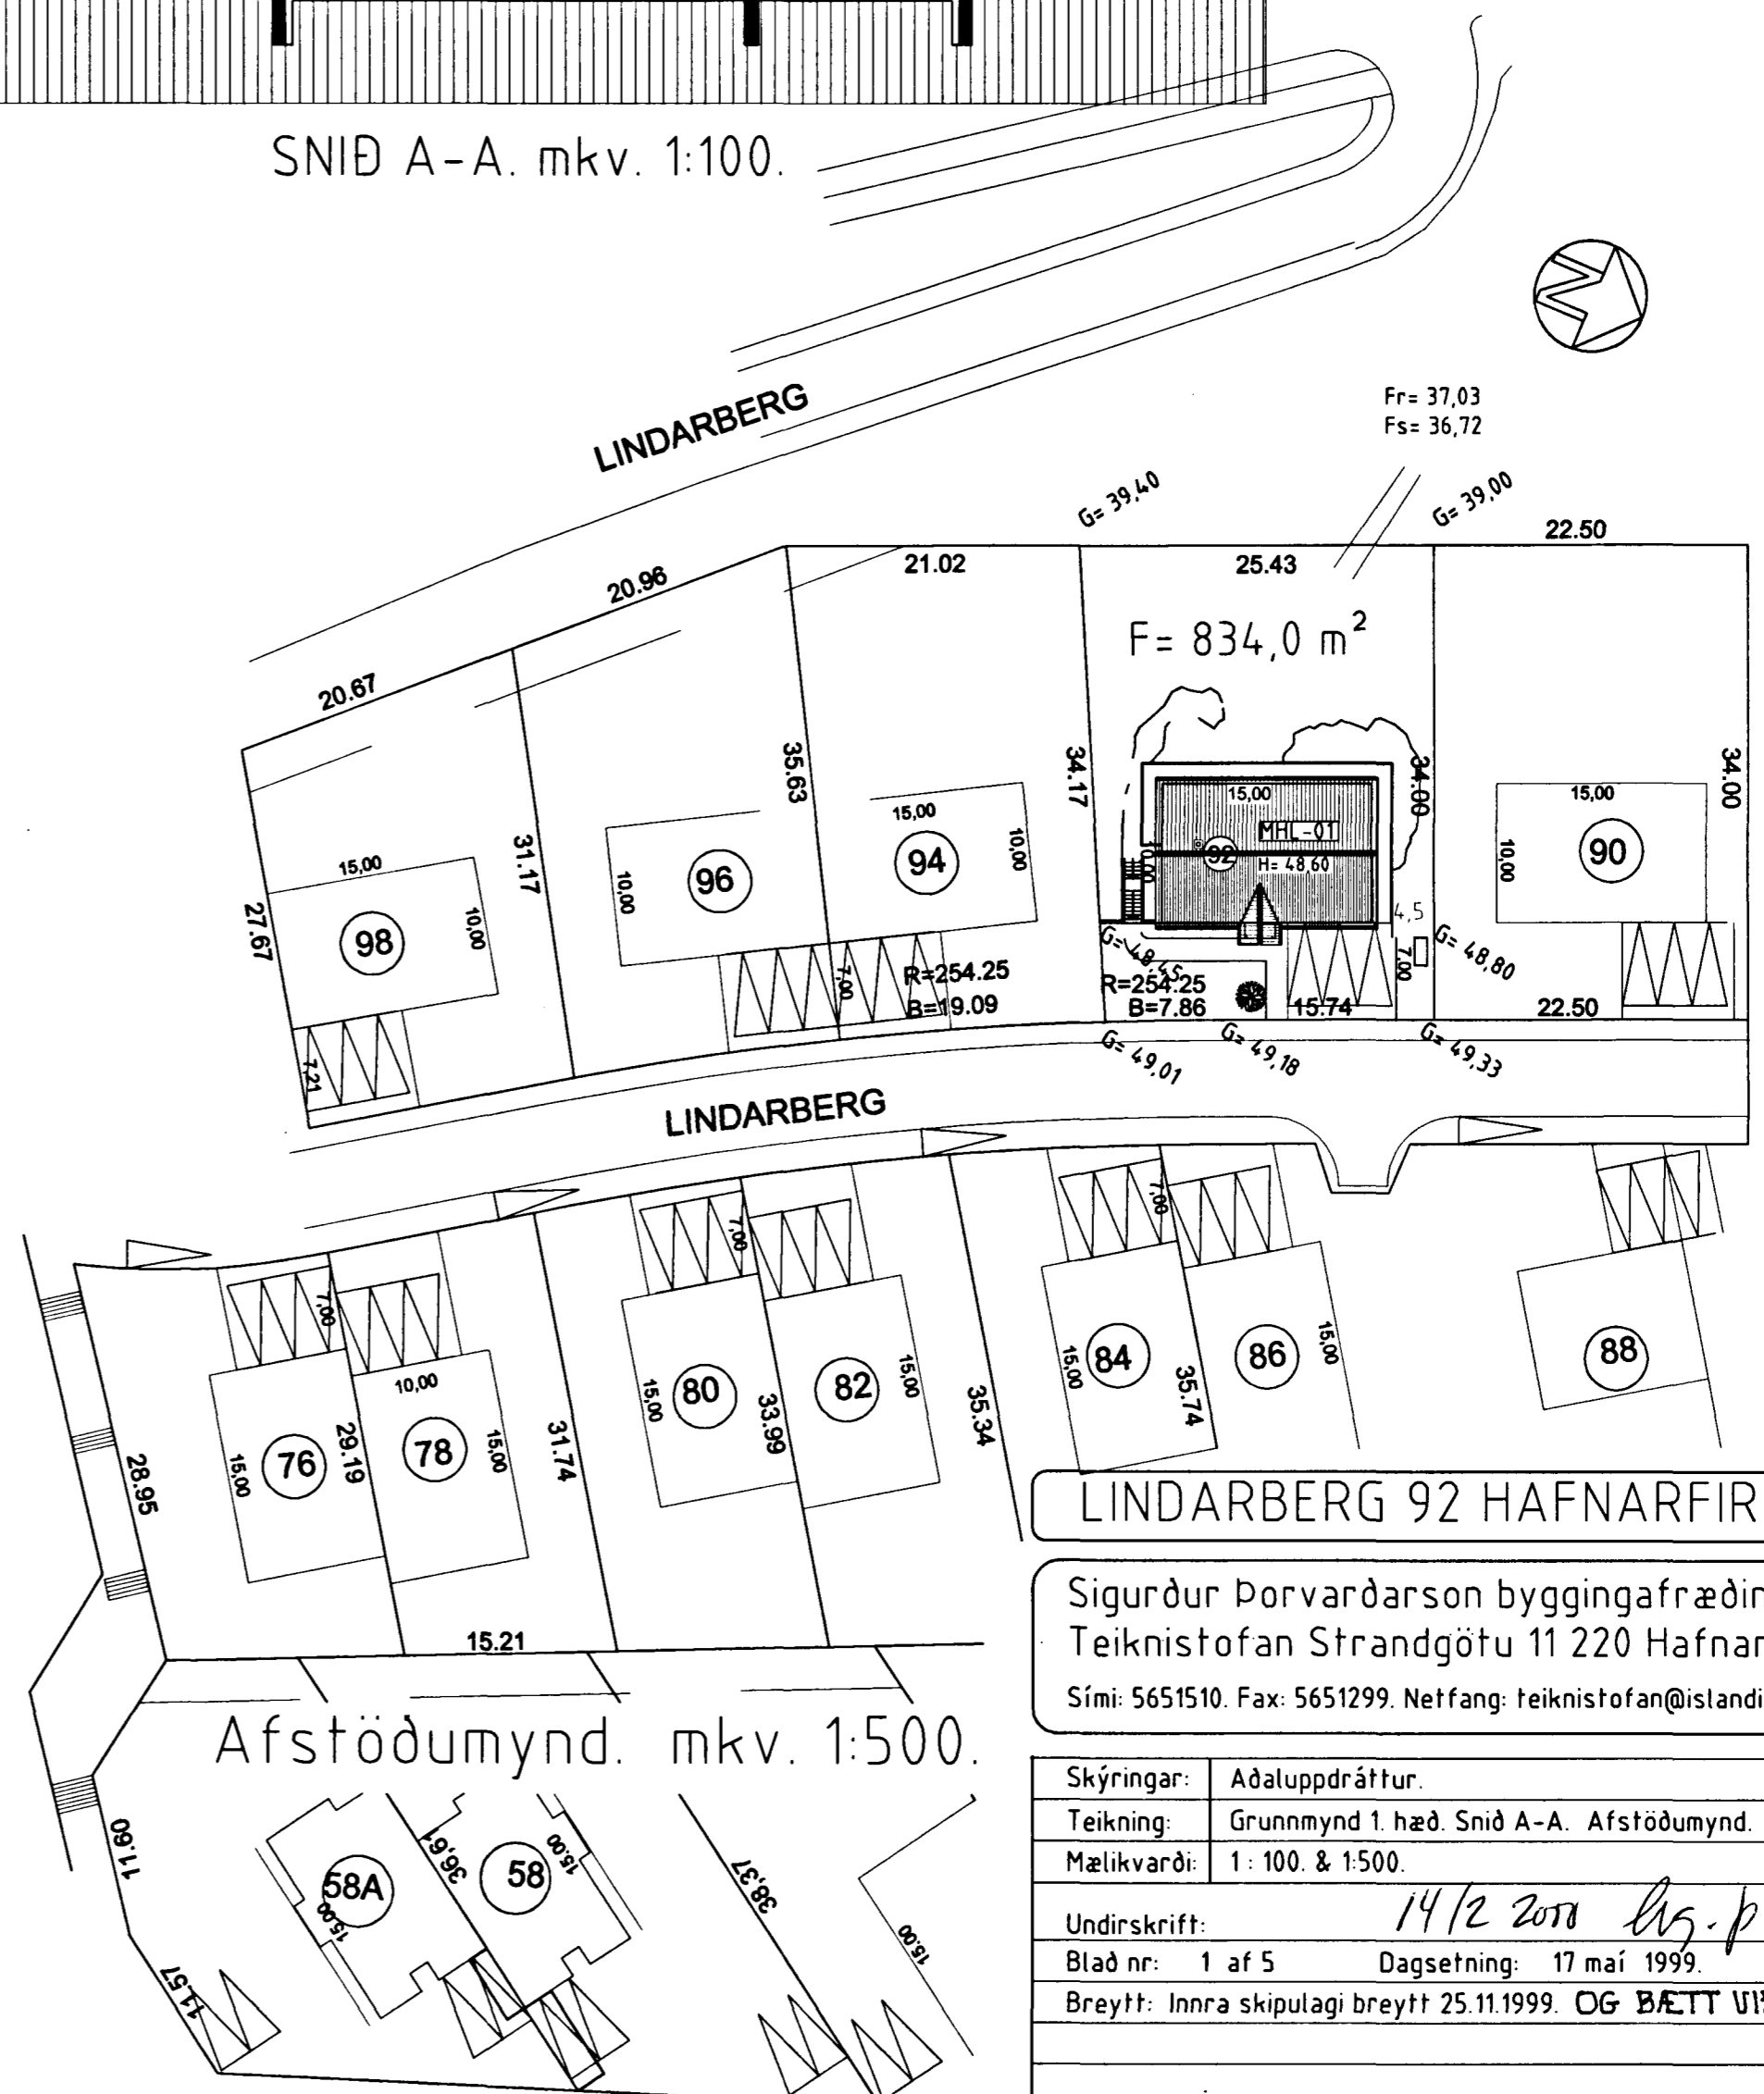

Afstöðumynd. mkv. 1:500.

LINDARBERG 92 HAFNARFIRÐI.

Sigurður Þorvarðarson byggingafræðingur bfi.
Teiknistofan Strandgötu 11 220 Hafnarfirði.
Sími: 5651510. Fax: 5651299. Netfang: teiknistofan@istlandia.is

Skýringar:	Adaluppdráttur.
Teikning:	Grunnmynd 1. hæð. Snid A-A. Afstöðumynd.
Mælikvarði:	1: 100. & 1:500.
Undirskrift:	14/2 2000 <i>lvj-p</i>
Blad nr:	1 af 5
Dagsetning:	17 maí 1999.
Breytt:	Innra skipulagi breytt 25.11.1999. OG BÆTT VIÐHURÐAR SÚÐUR