

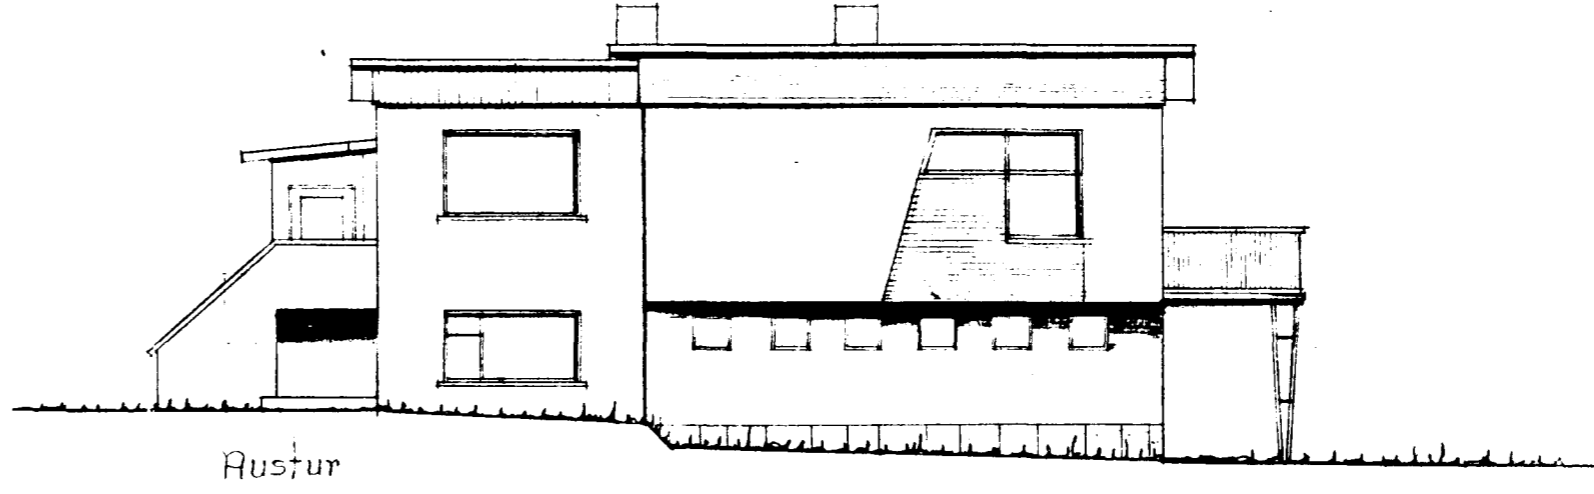
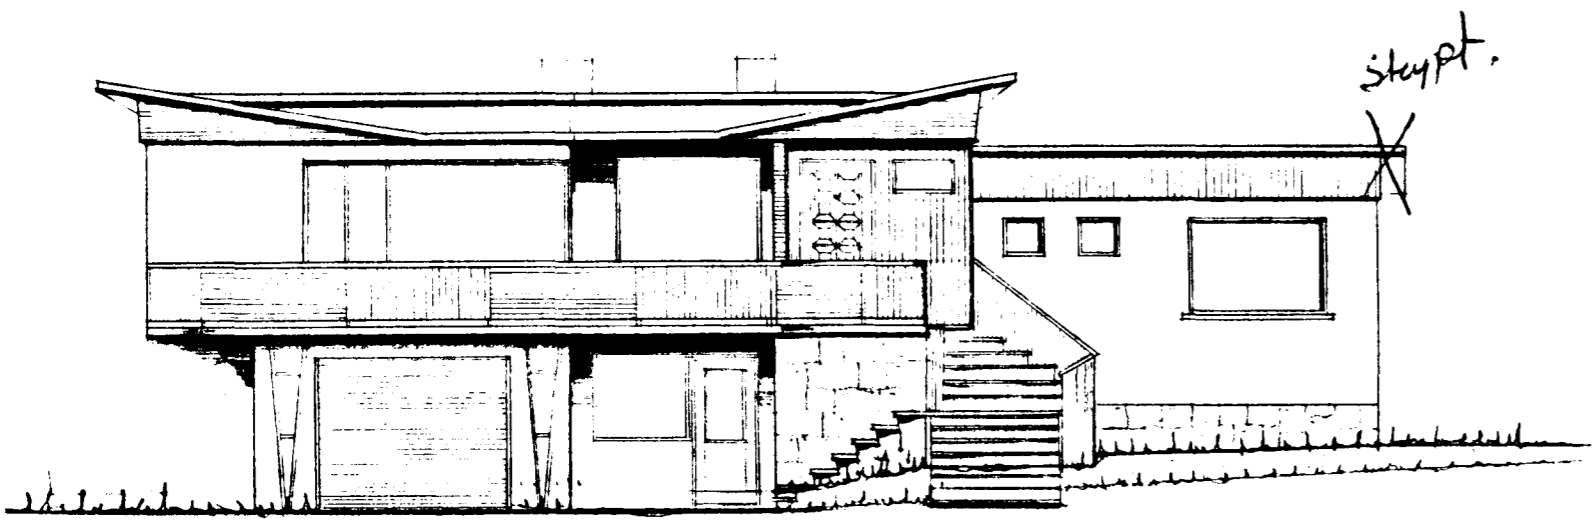


LINDARHVAMMUR N<sup>o</sup> 12.  
 Hliðar og grunnmyndir M. 1:100

Samþykkt á fundi bygginga-  
 nefndar þ. 12 / 2 / 1960  
 BYGGINGAFULLTRÚINN  
 Í HAFNARFIRDI

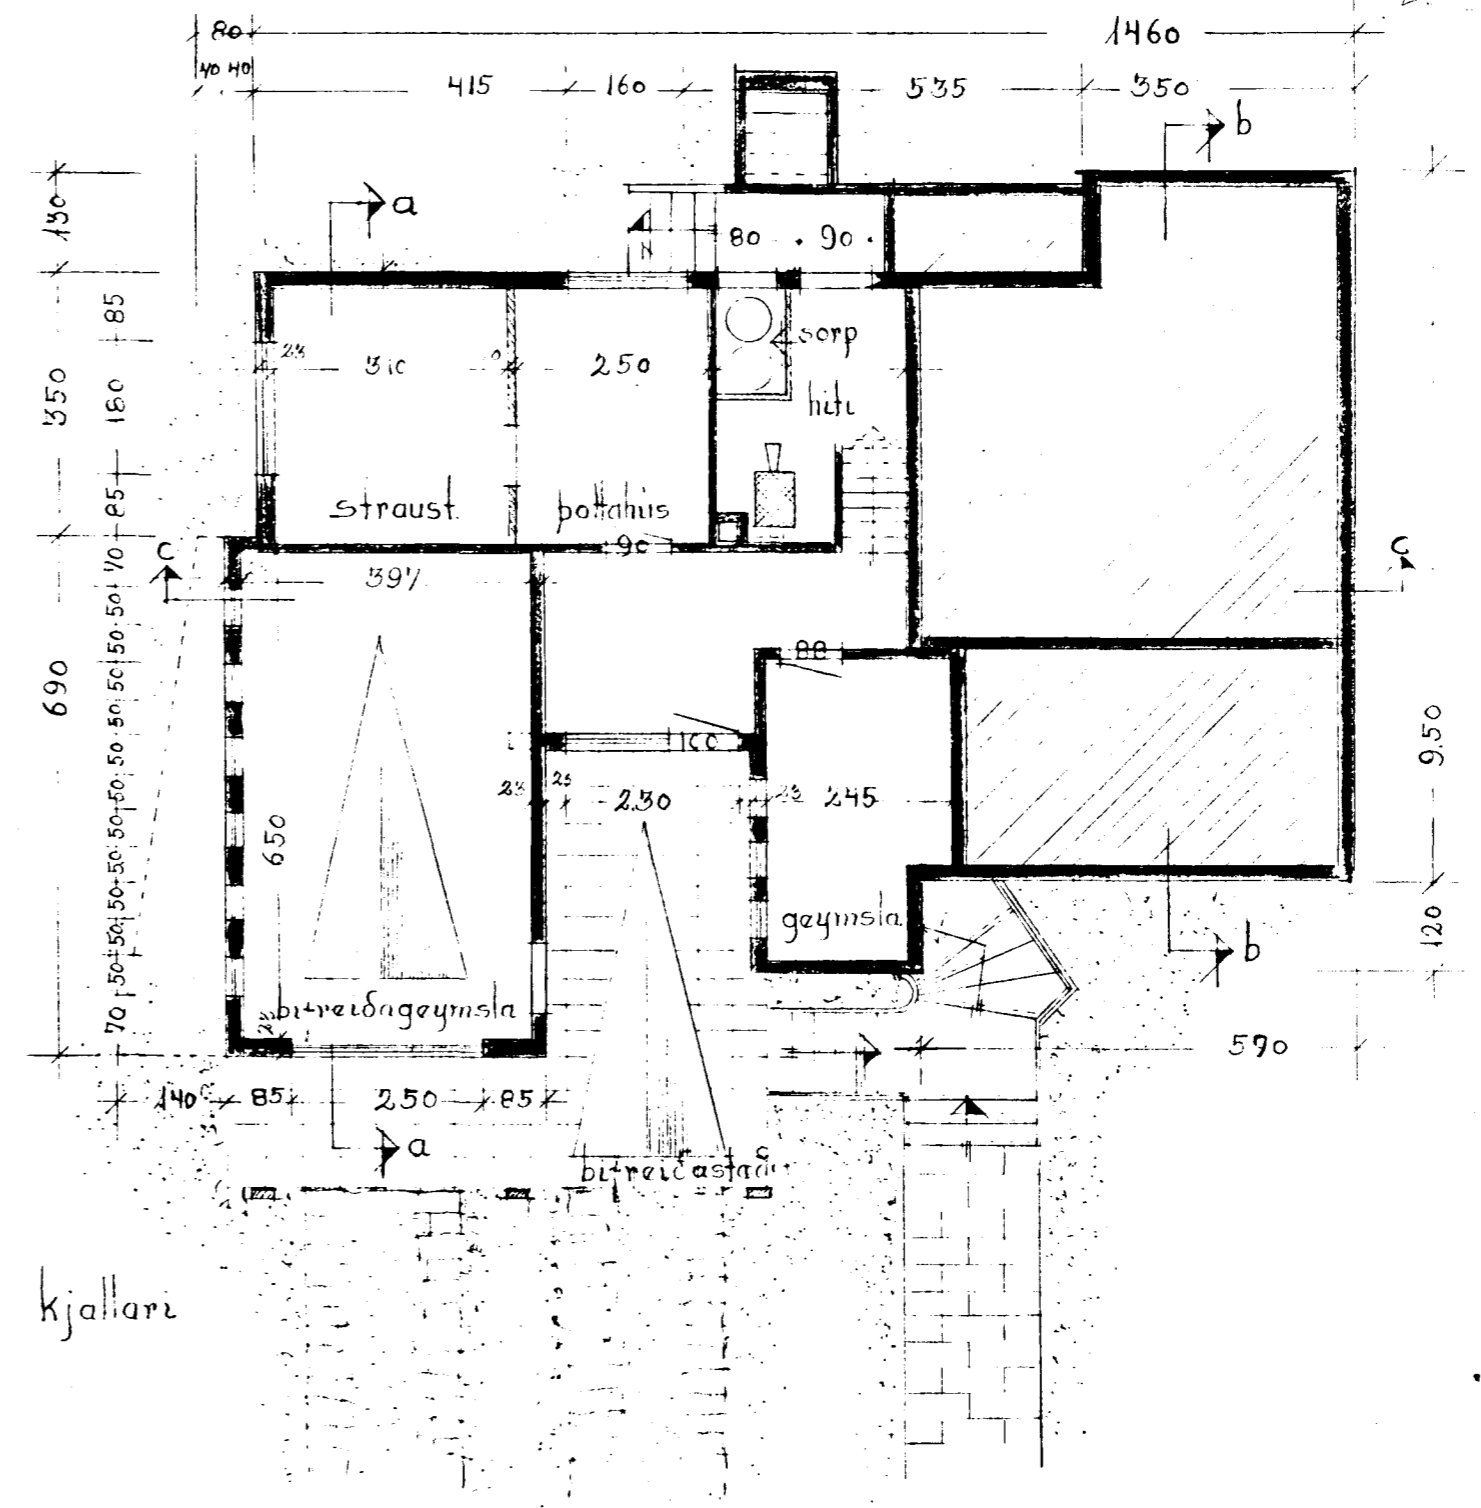

Plac net  
 Einnig á fundi  
 Stjórnvalda Bær.  
 12. 2. 1960

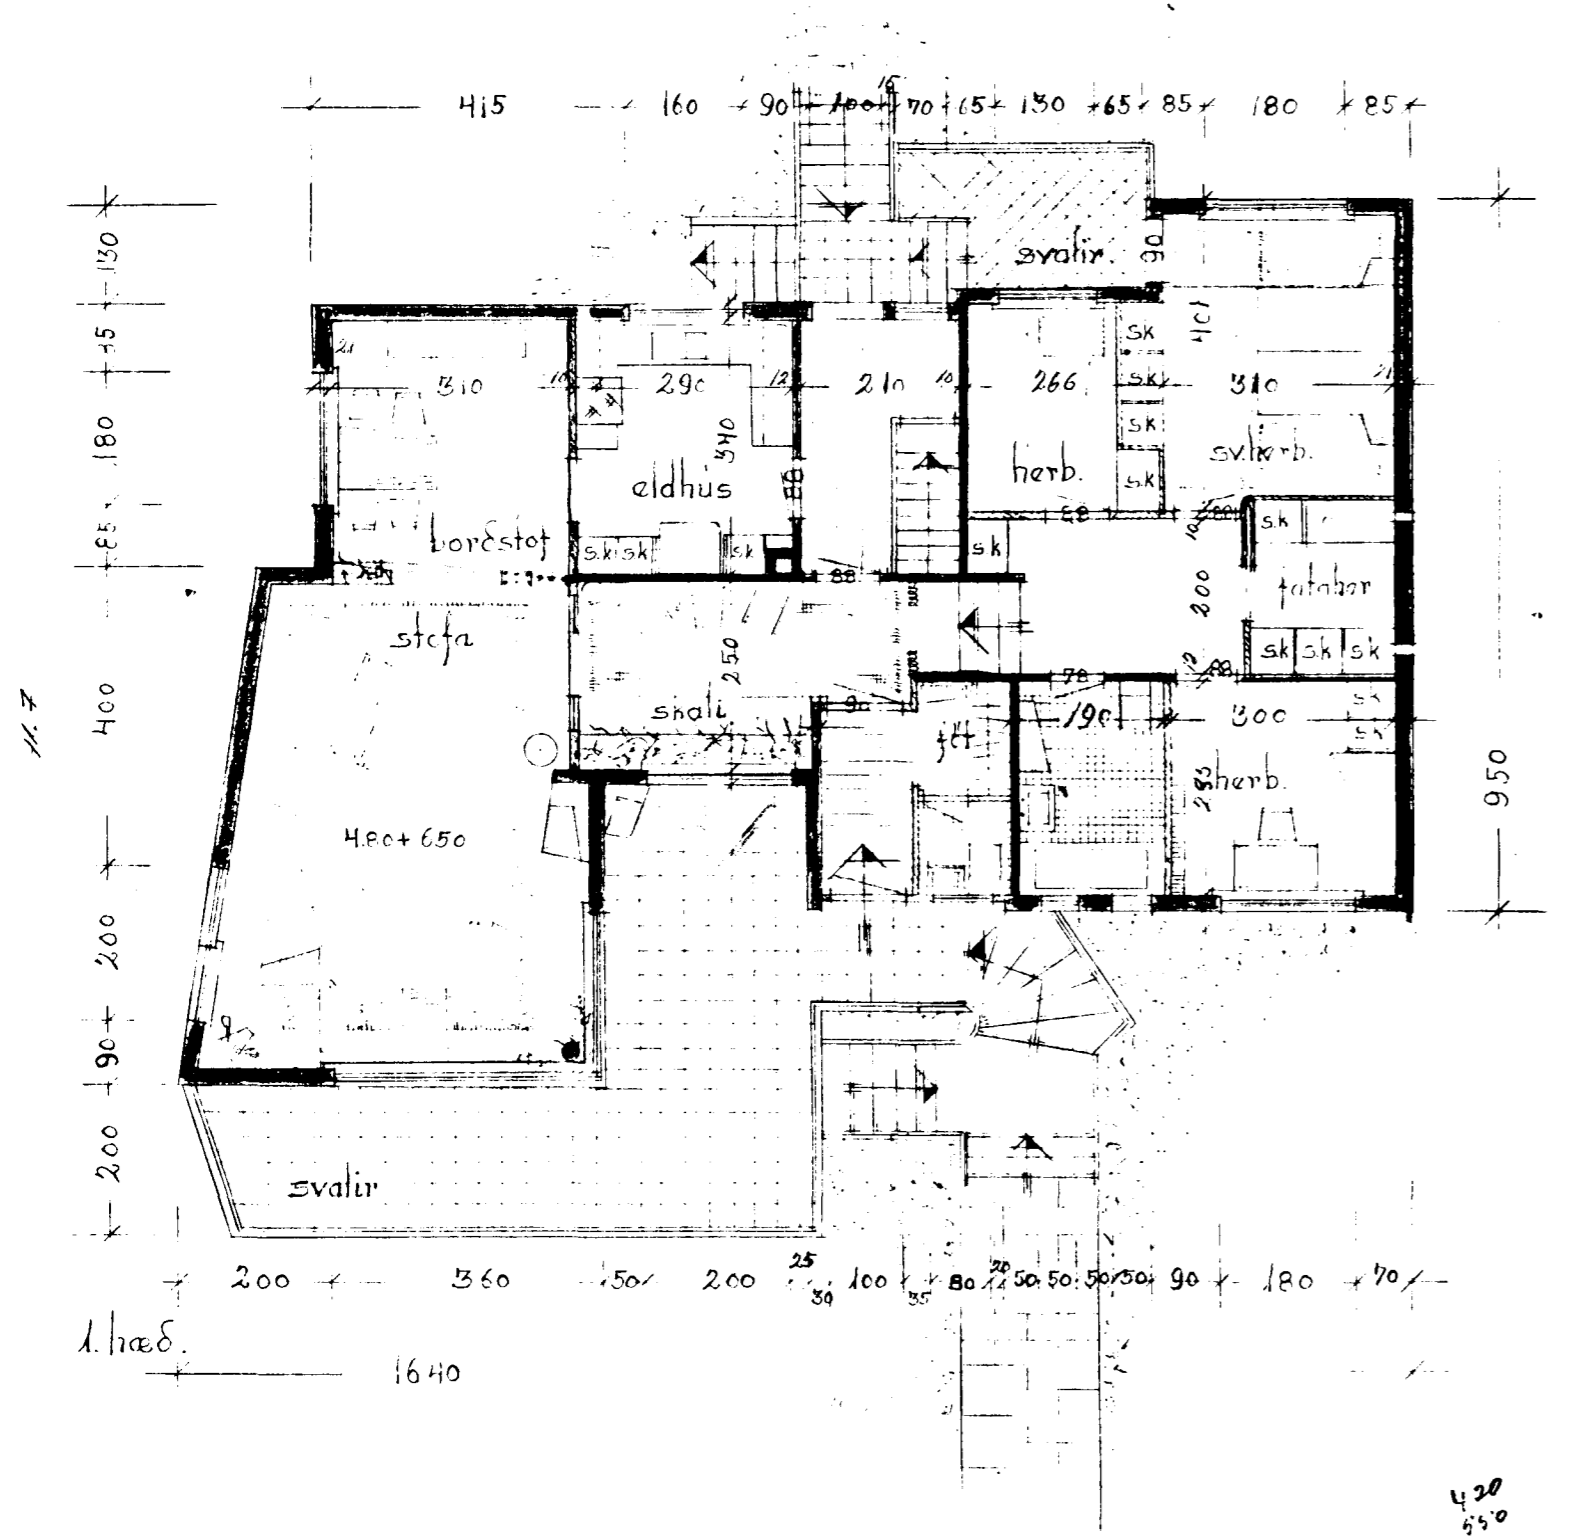

Reykjavík, 2. nóvember 59  
 Óskar Sveinsson.