



LINDARHVAMMUR № 14.  
 Hliðar myndir og afstöðuneyti. M. 1:100 og 1:500




Samp. 12/2 60

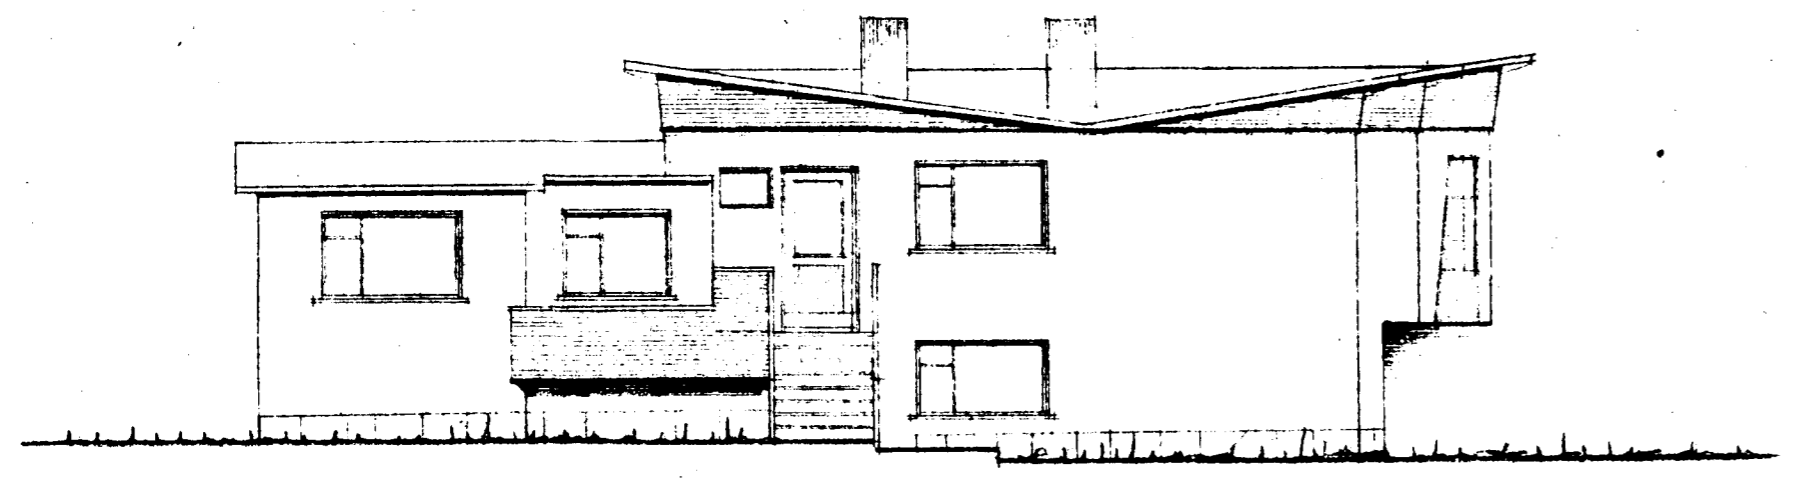


Suður

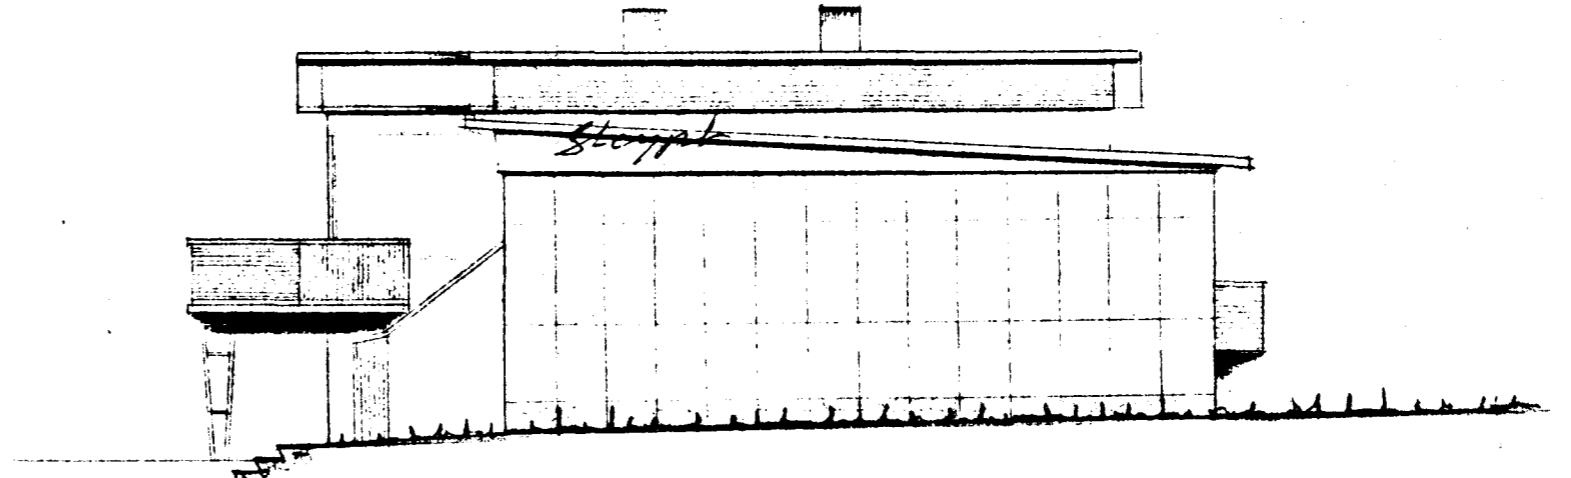

Vestur

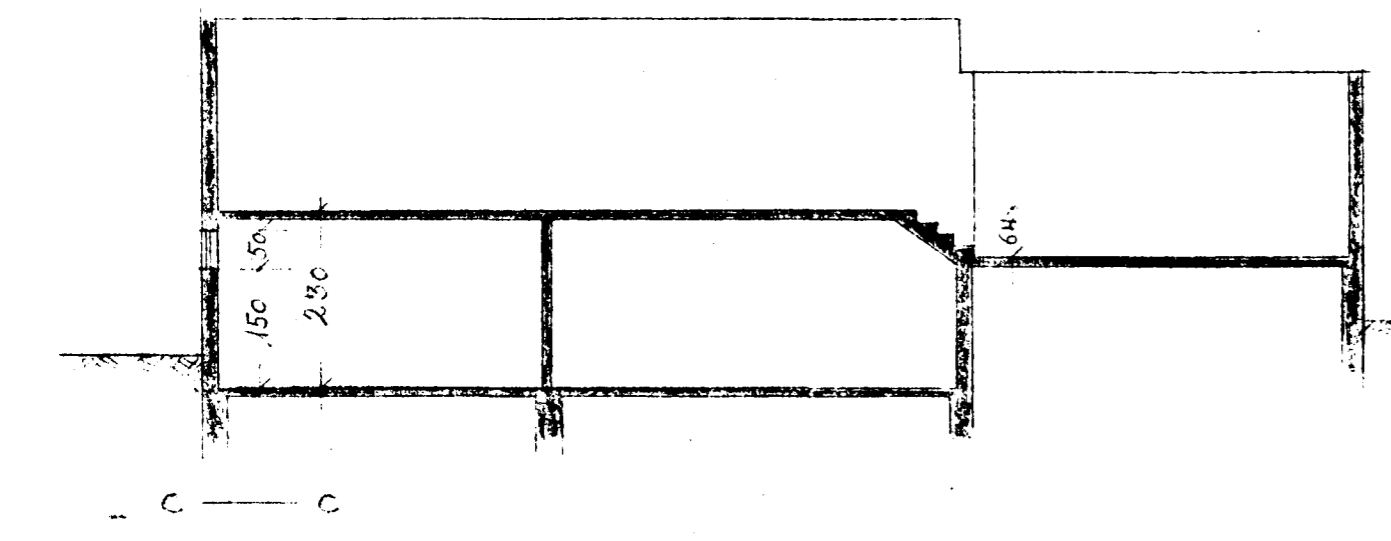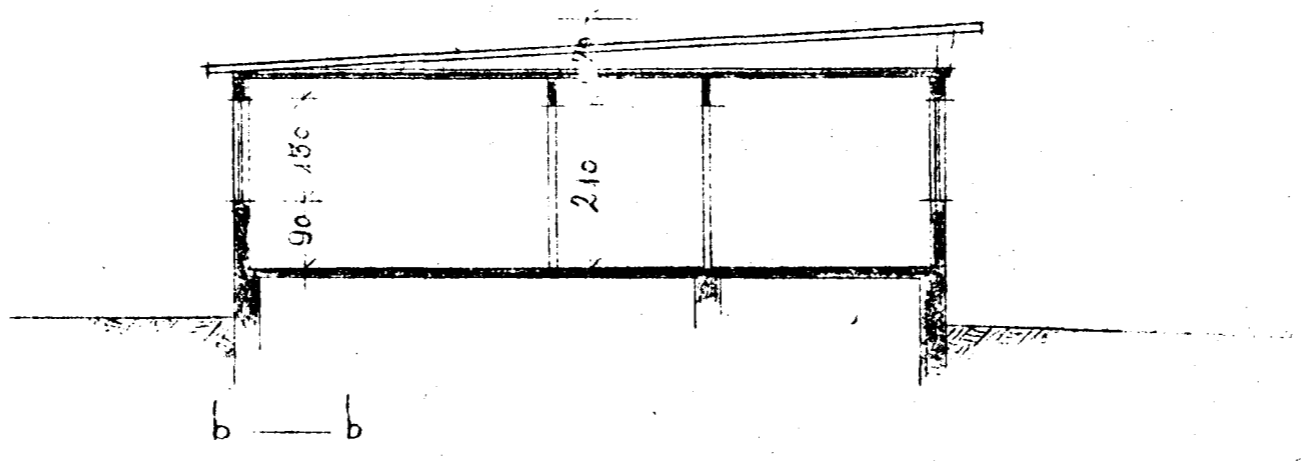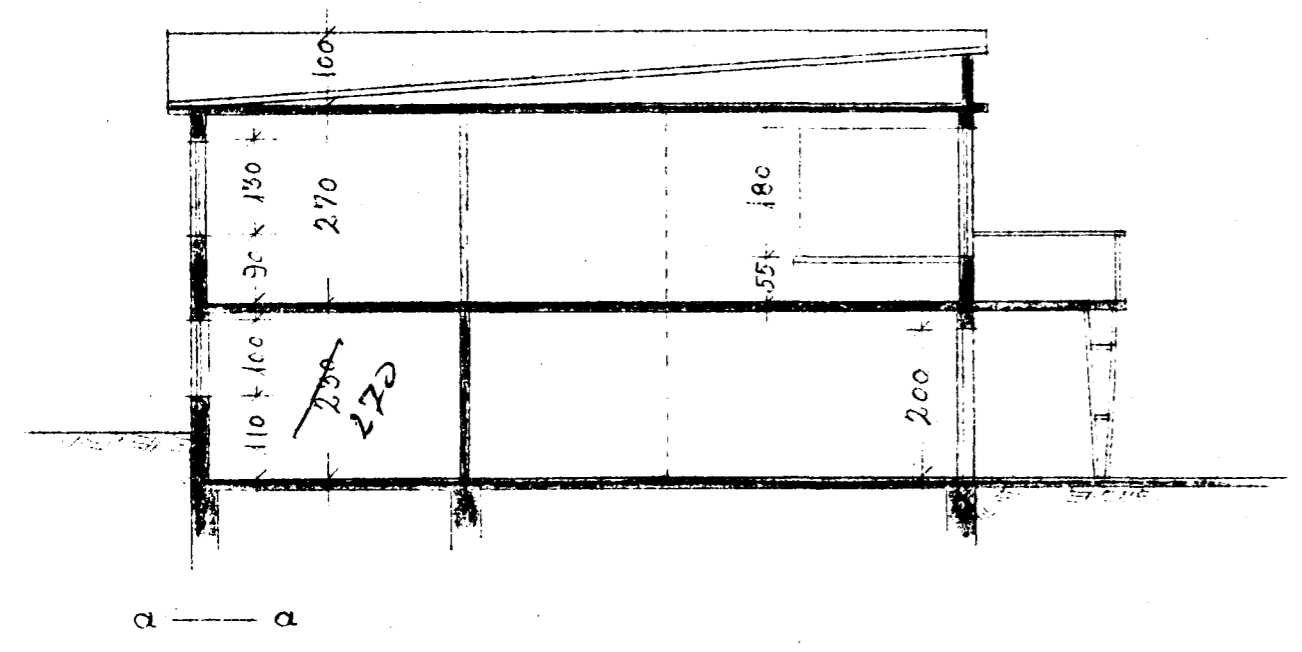

Hfstöðuneyti 1:500

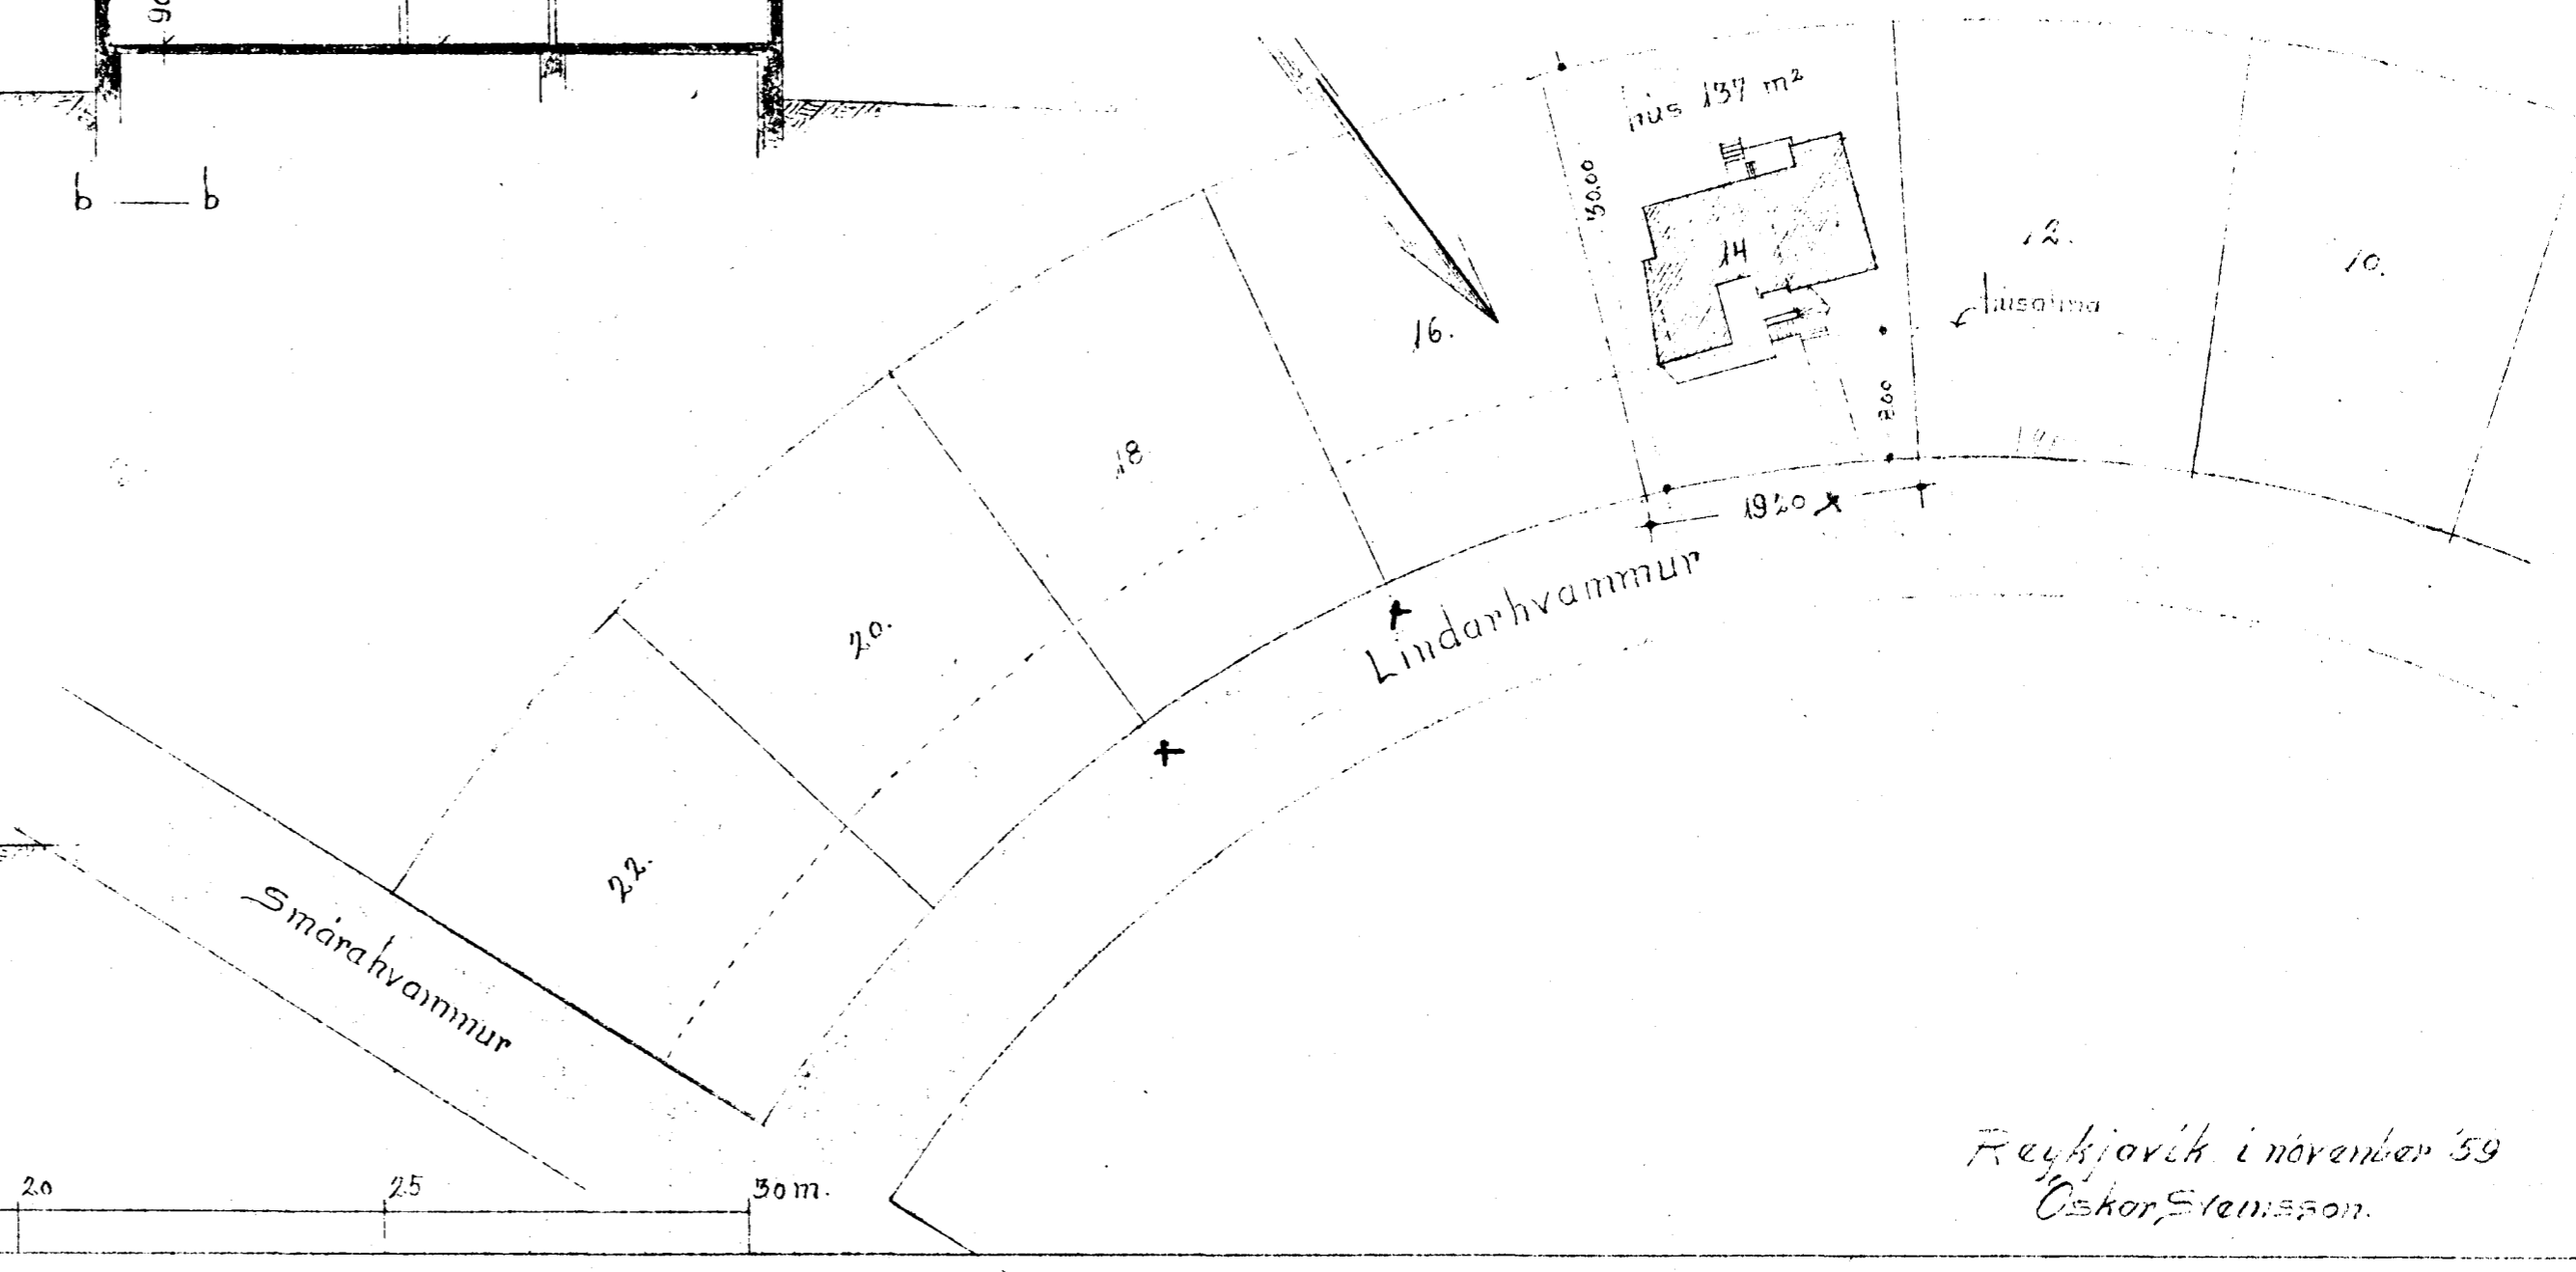

Reykjavík í nóvember '59  
 Óskar Steinnson.