



Samþykkt á fundi bygginga-
nefndar þ. 12/12 1973
BYGGINGARFULLTRÚINN
Í HAFNARFIRDI
F. Sigmundsson


Fullnægja skal ábstað þátt
í samræmi við bygginga-
samþykkt. F. 115

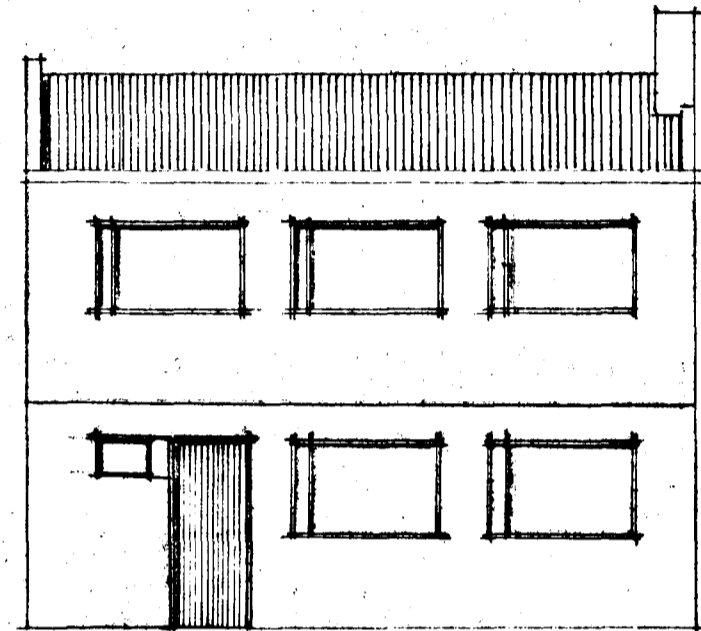

LÖRÐUE

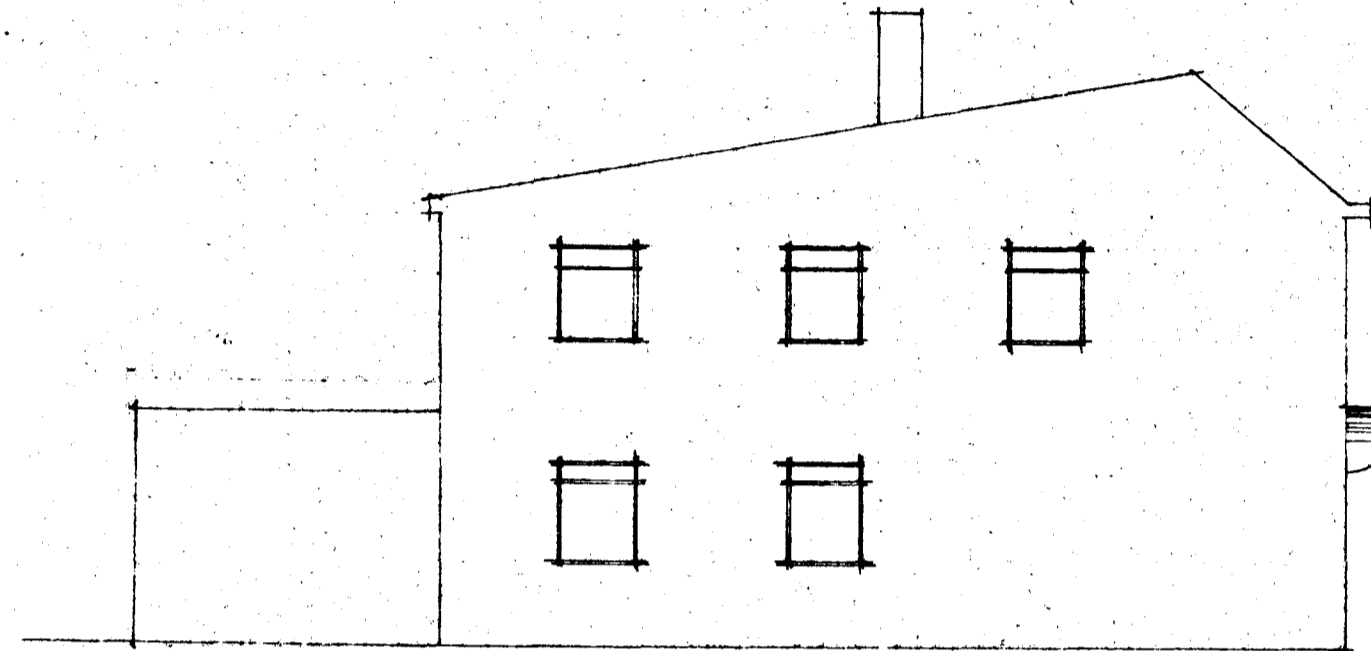


VESTUR

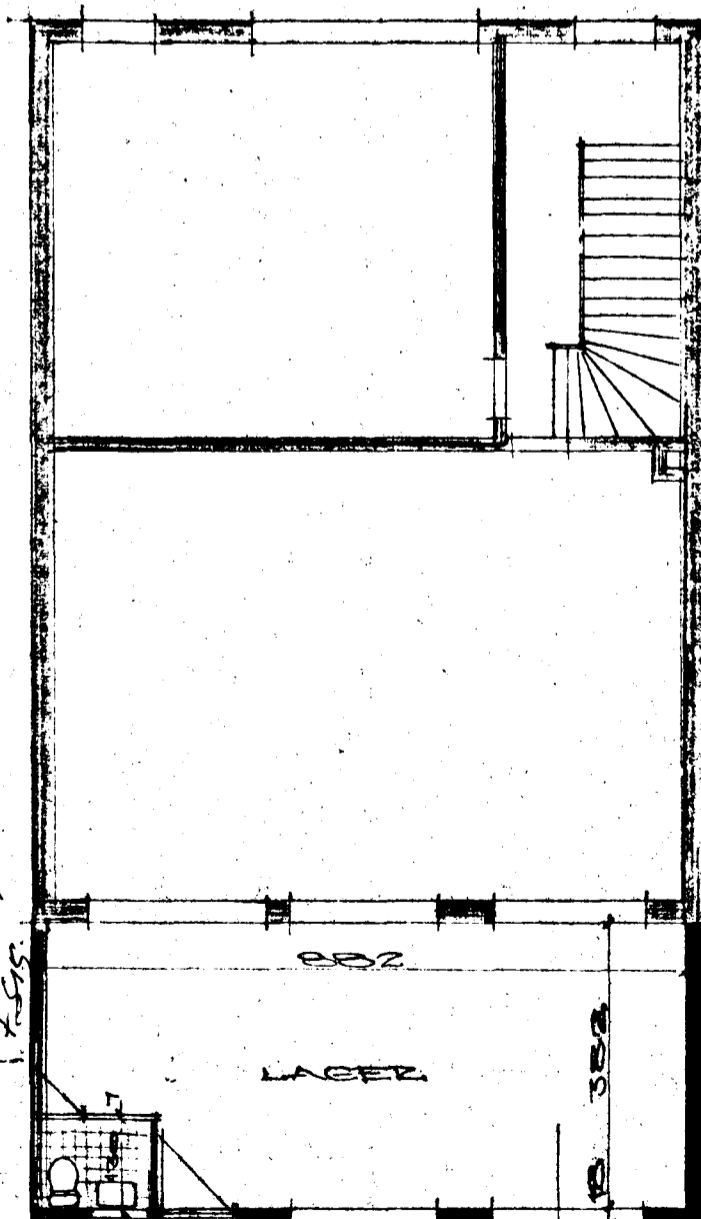

Myndun mynd
12/12 1973
F. Sigmundsson

80 200 100 200 100 200 80
300
400

GEVNUMYND

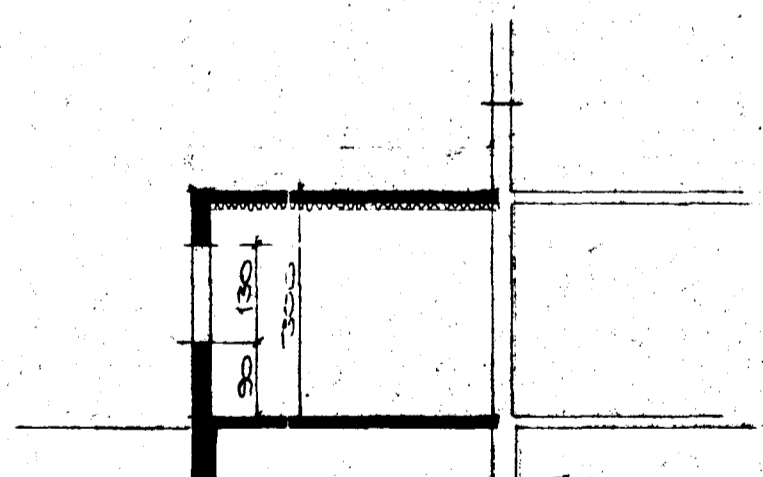

SÍÐA

$4,0 \times 9,0 = 36,0 \text{ m}^2 \times 3,0 = 108 \text{ m}^3$
 $108 @ 227 = 23.976 -$
 $6/28 = 689 -$
24.665 -

		LÍNNETSSTIGUR 1	
		VIÐBYGGING	
BR.	DAGS.	BREYTING	
VERKFRÆÐISTOFA ÁRMÚLA 1		HANNAÐ	KVARDI 1:100
REYKJAVÍK - Sími 83844		TEIKNAD	DAGS. 10-12-73
Sigmundur Ólafsson		YFIRFARIÐ	NR. BL. AF.