



EFRI HÆÐ

BREYTING Á KIRKJUPÖLLUM: SYÐRI PALLUR STÆKKAÐUR OG NEYÐARSTIGA KOMIÐ FYRIR.

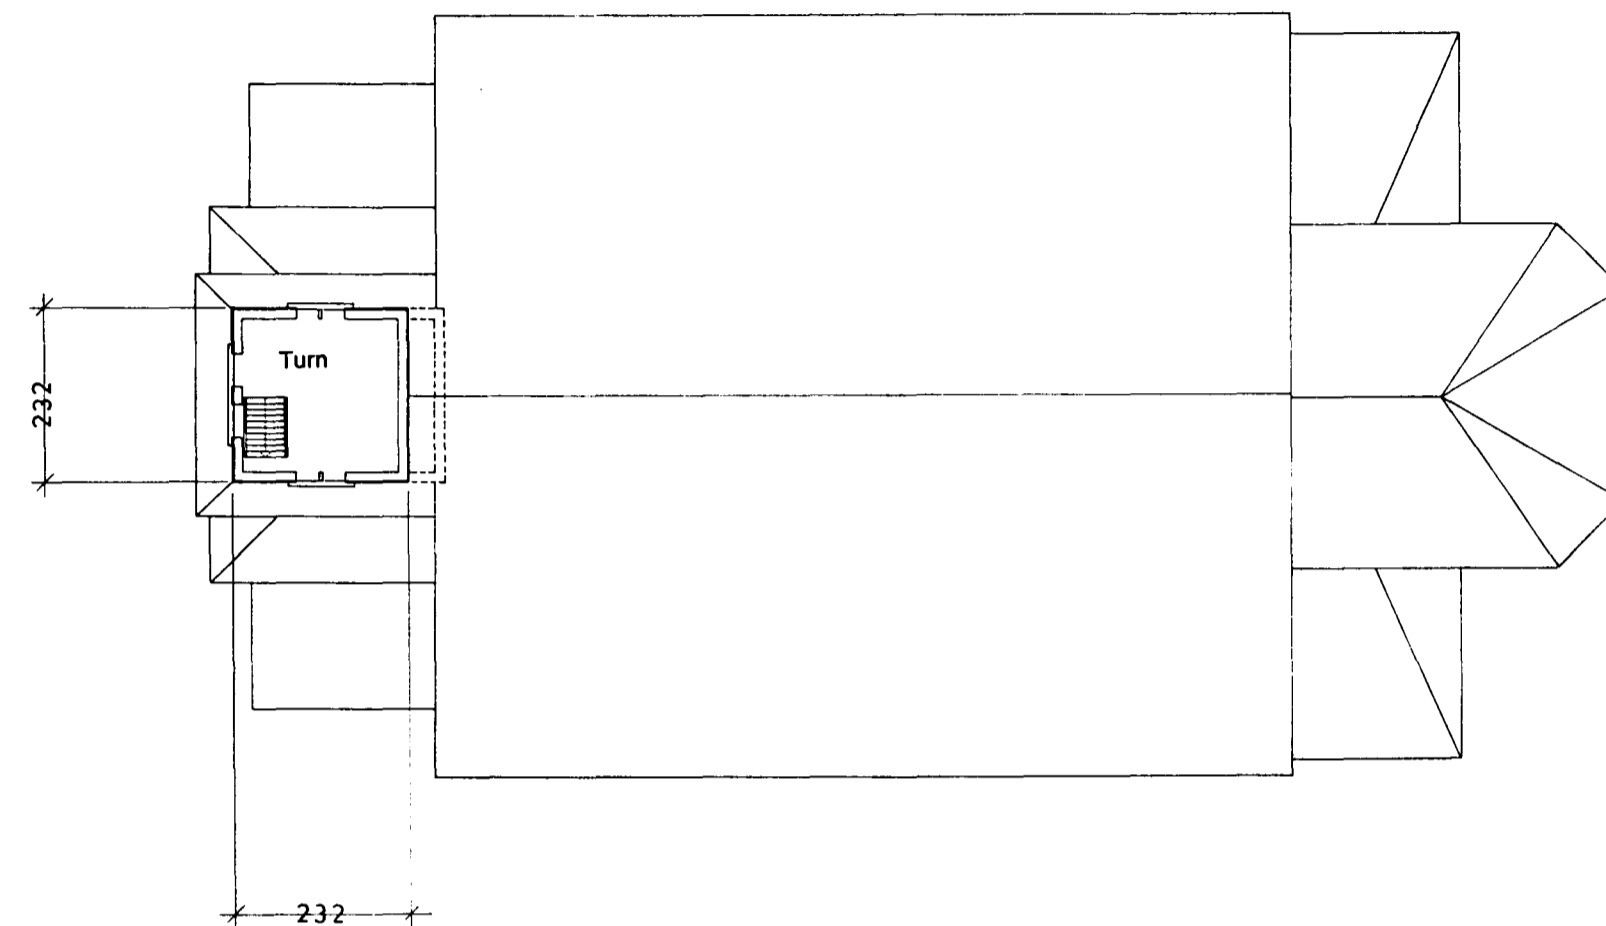


TURN

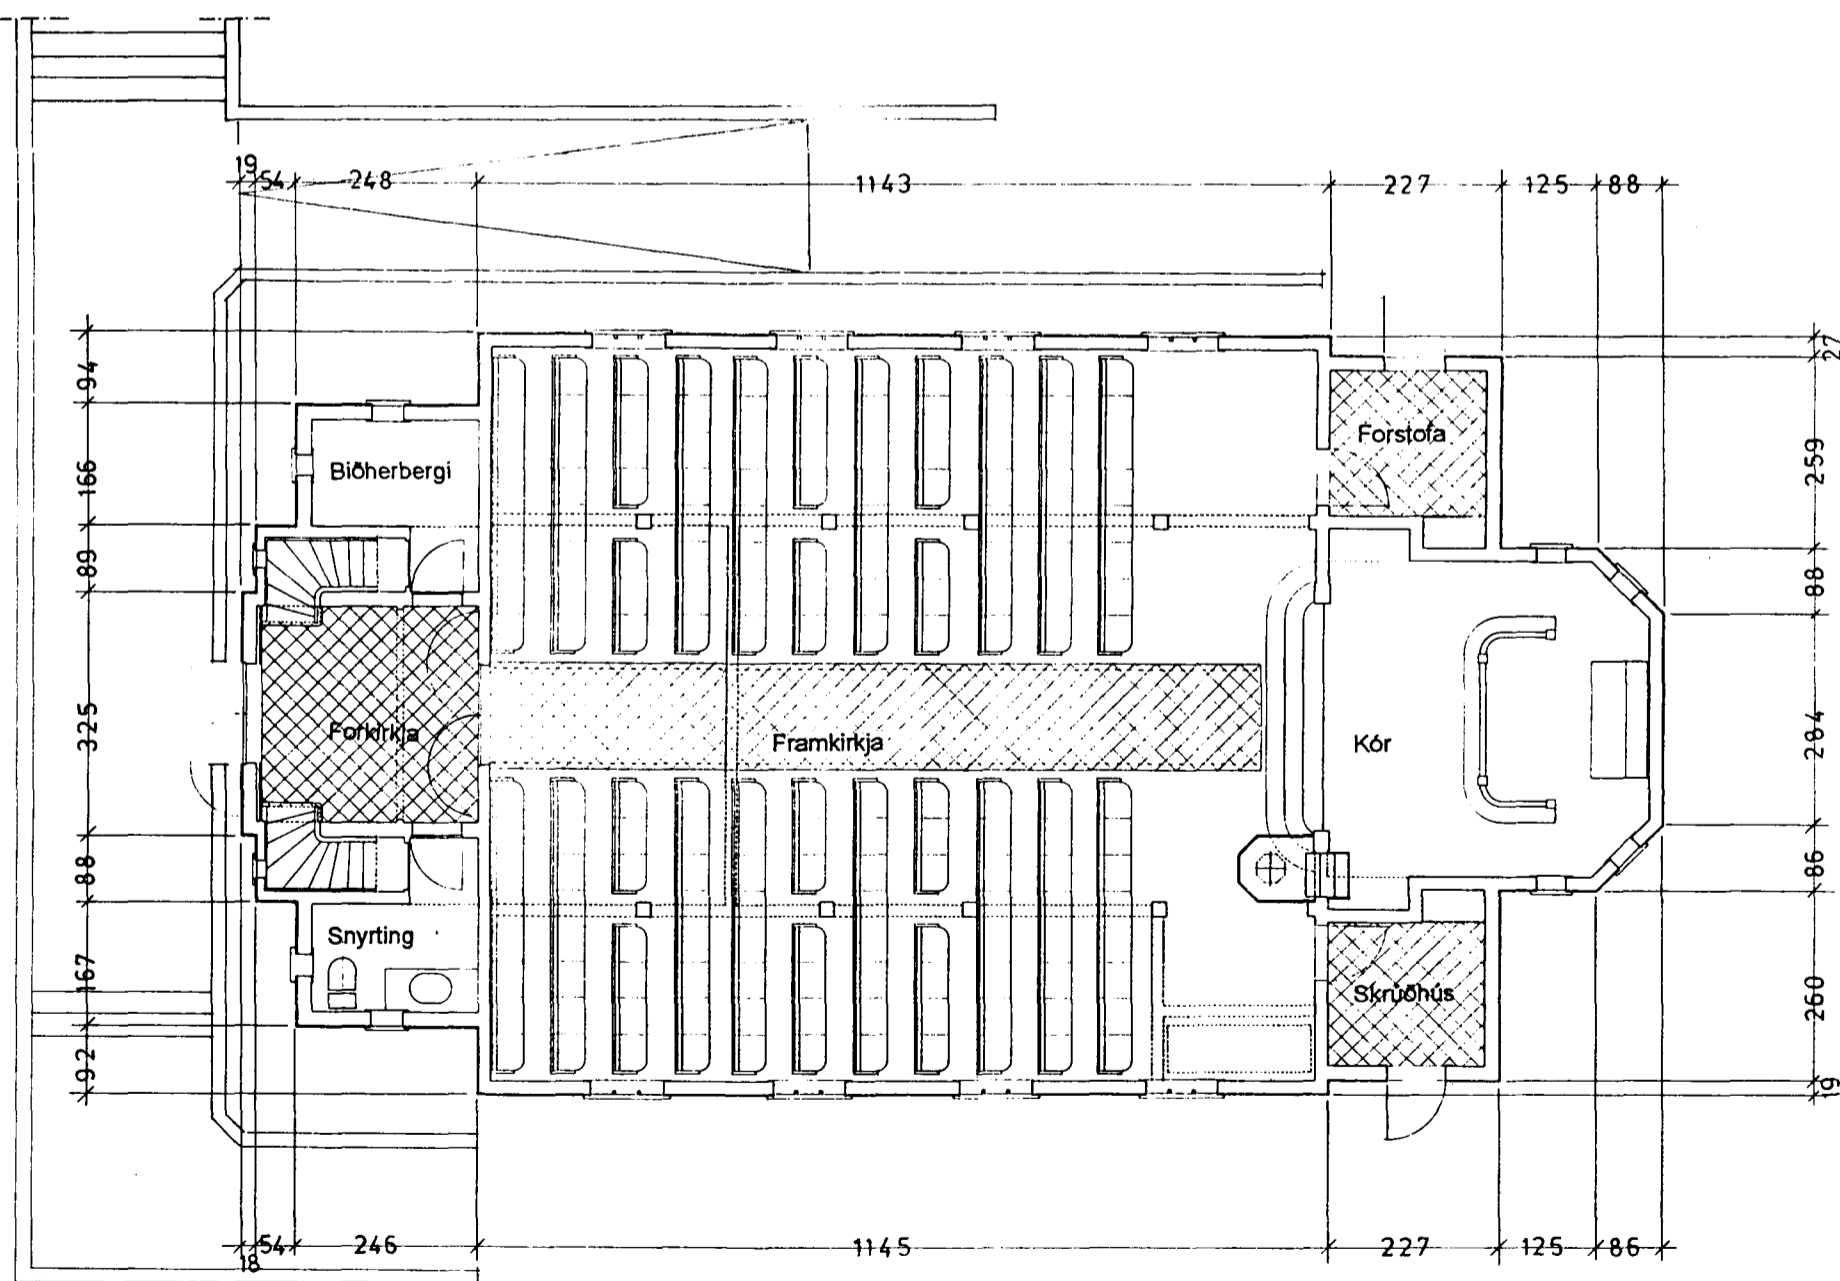

NEDRI HÆÐ

BREYTING Á SKRÚÐHÚSI: DYR ÚR KÓR AFLAGÐAR, GÓLF HÆKKAÐ, NÝJAR DYR ÚR FRAMKIRKJU. NÝJAR ÚTIDYR. KÓRTRÖPPUM BREYTT.

KJALLARI

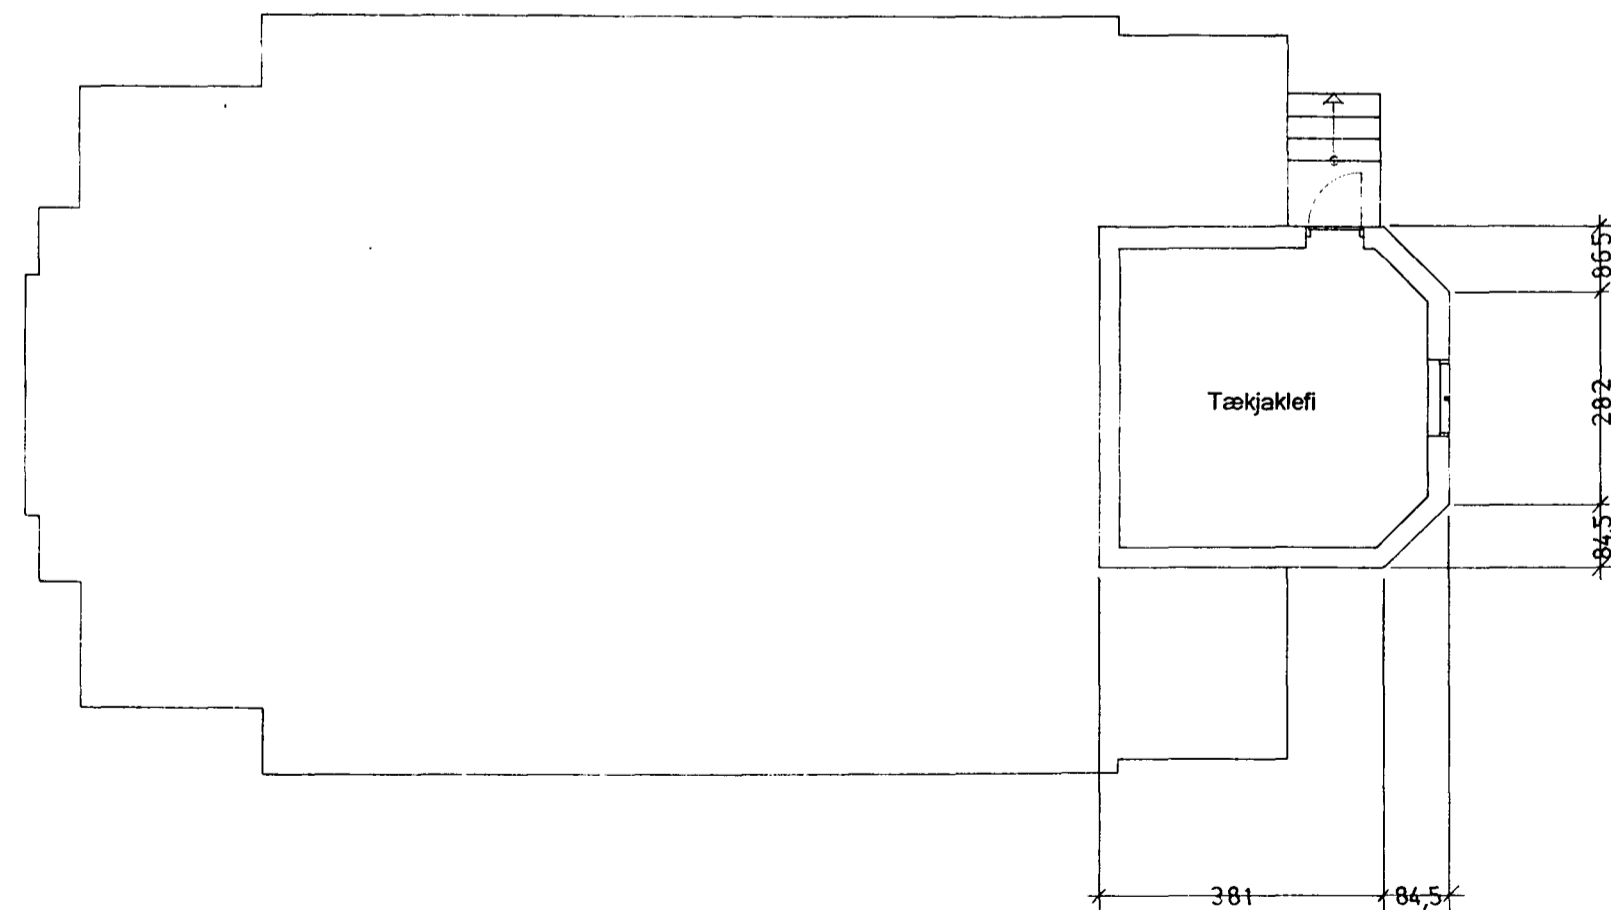

FRÍKIRKJAN Í HAFNARFIRÐI	ENDURBÆTUR	73 B1
<i>Forsteinn Gunnarsson</i> FORSTEINN GUNNARSSON ARKITEKT FAÍ	GRUNNMYNDIR KVARDI 1:100	JÚNÍ 1998
		PG