


EFRI HÆÐ
M1:20

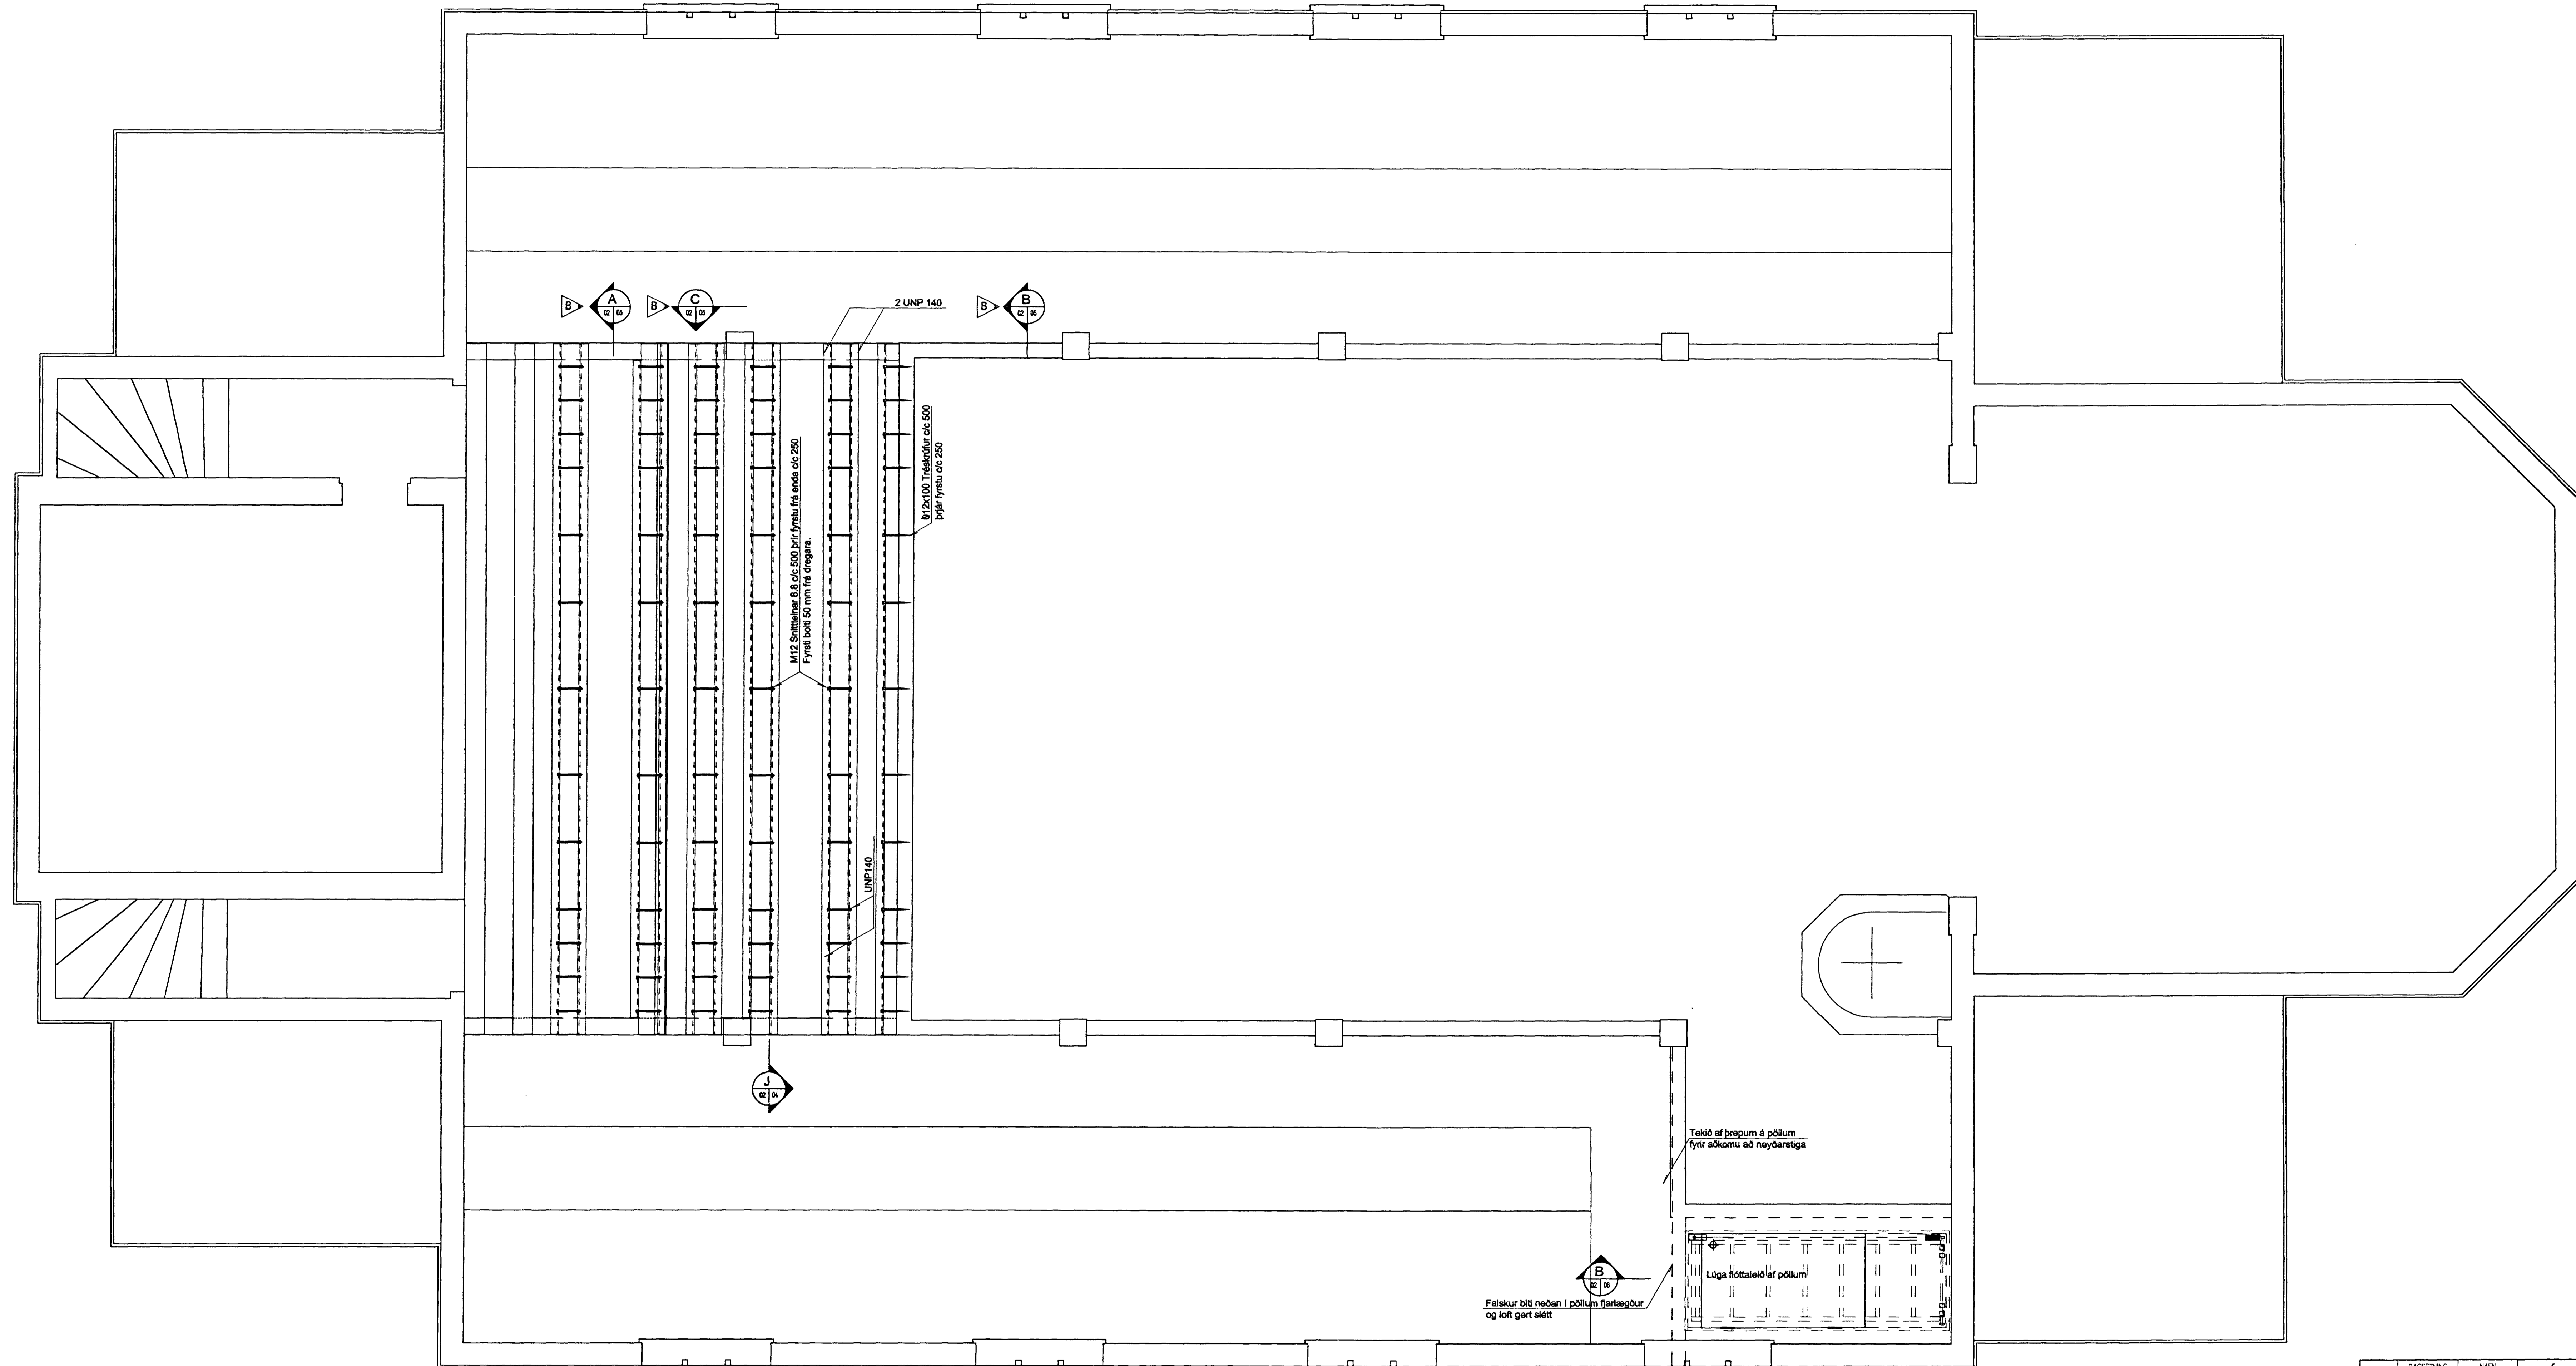

2 UNP 140


UNP 140





Falskur bíll neðan í pöllum farlægður og loft gert slétt

Tæki af þessum á pöllum fyrir aðkomu að neyðarséga

Luga höttaleið í pöllum

DAÐSETNING	MAF/N	FRÍKIRKJAN Í HAFNARFIRDI	TEKNIKVÆÐI	A1
MAÐNAD	17.03.98	EFRI HÆÐ - PALLAR OG SÓNGLOFT	MÁLKVÆÐI	1:20
TEKNAÐ	17.03.98	STYRKING BITA	GRUNNMYND HKY.DWG	
YFIRAFIÐ				
SAMB.	1998			
Línuhönnun hf.		Línuhönnun hf.		
vaxtrásalesta		vaxtrásalesta		
SMÍÐ 066 0707 FAX 066 0911		SMÍÐ 066 0707 FAX 066 0911		
Þ. Bæð við miðmælingum	10.08.98	HS/MS	FRÍKIRKJAN	
ÖT. / Breyting	DAÐS.	MAF/N	FRÍKIRKJAN	

Byggingafræðingur
Alfreitt Þórunn
20 OKT. 1998
Sigurbjartur Halldórsson