

Linnetsstigur nr. 3A

9A

Eig:


Jóhann Björnsson

Breyting á þaki

1:100

AFSTÖÐUMYND


1:500

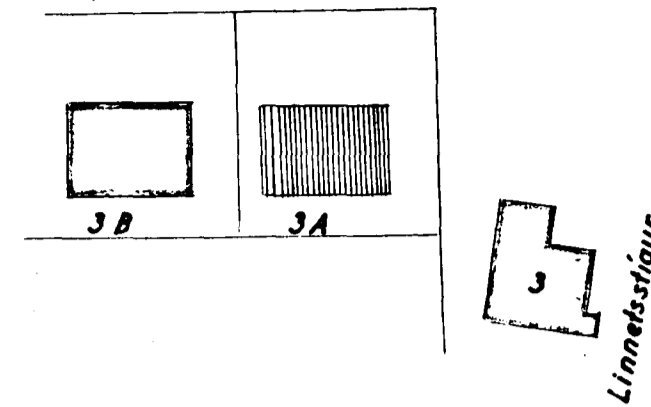

Stærð II. hæðar:  
 49,9 m<sup>2</sup>  
 124,8 m<sup>2</sup>  
 Rúmmálsaukning  
 52,6 m<sup>2</sup>


Samþykkt á fundi bygginga-  
 nefndar þ. 2/5 1962  
 BYGGINGAFLUTRÚNN  
 J. Þ. I HAFNARFIRÐI  
 F. Sigurðsson

\_\_\_\_\_  
 HÚSAMÍÐAMEISTARI:  
 MÜRAMEISTARI:  
 PÍPULAGNINGAMEISTARI:

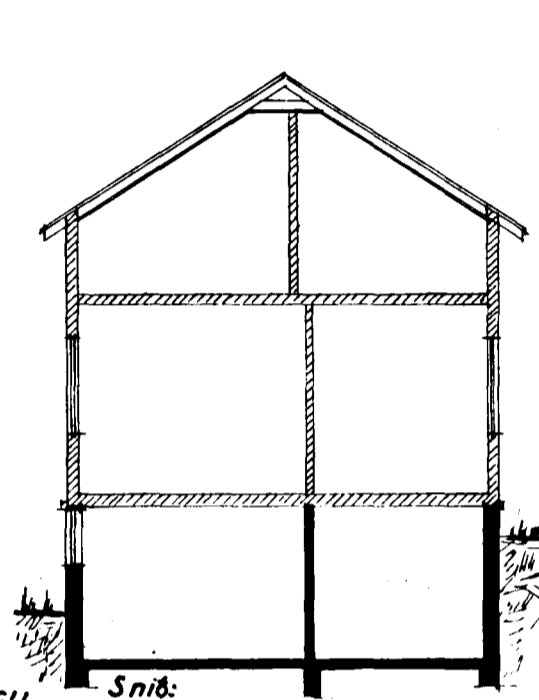

Snið:


FYRIR BREYTINGU  
EFTIR BREYTINGU

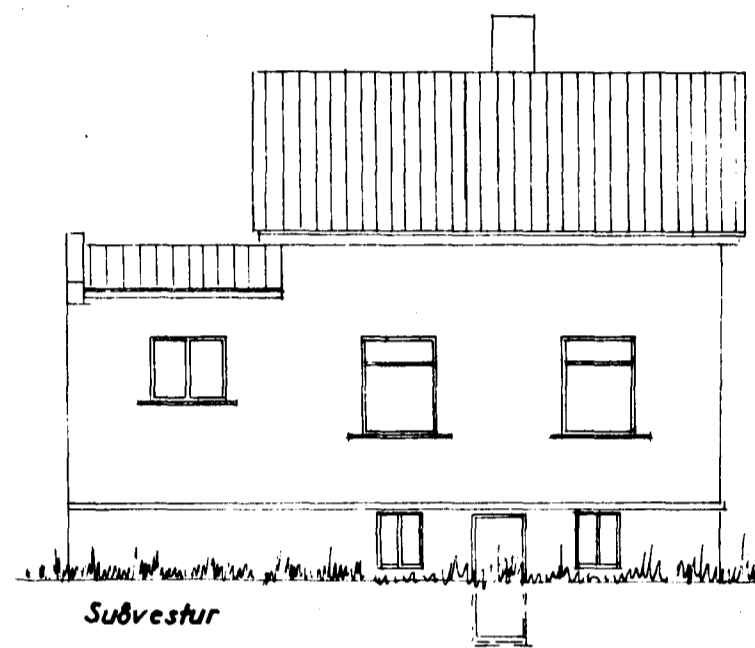


Suðvestur




Suðaustur

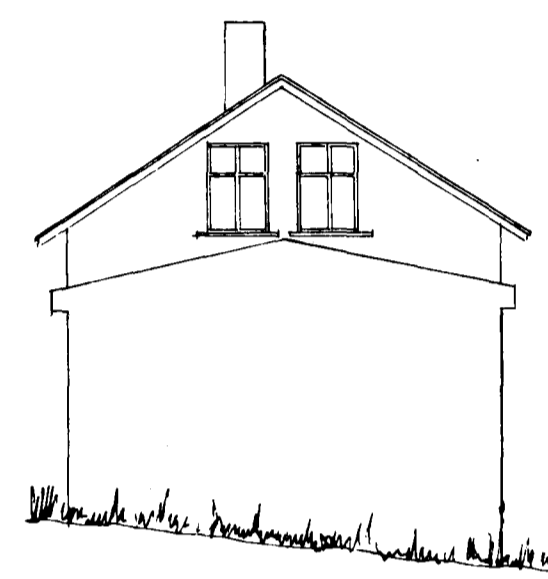


Norðvestur

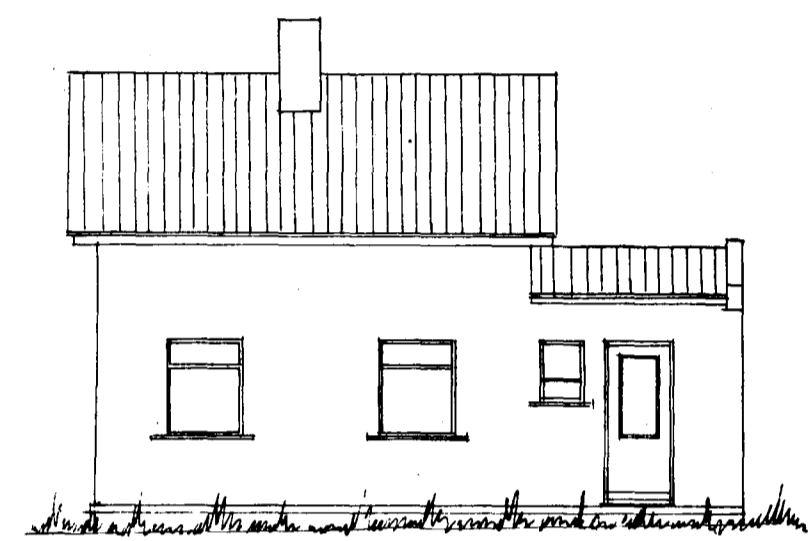


Norðaustur

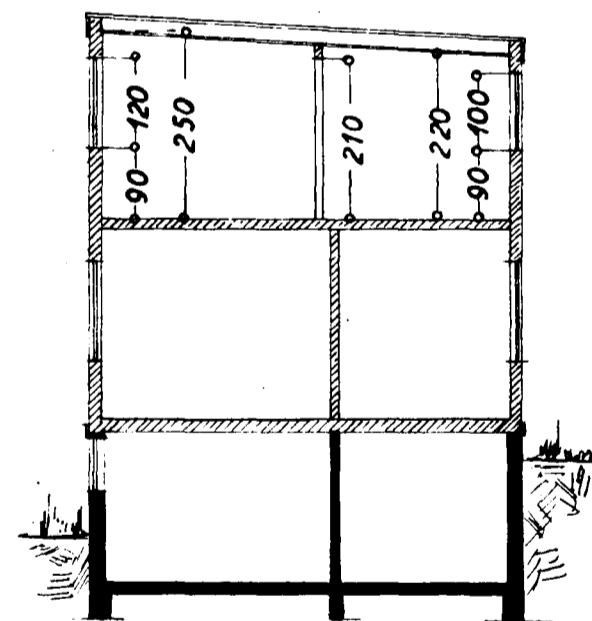


Snið

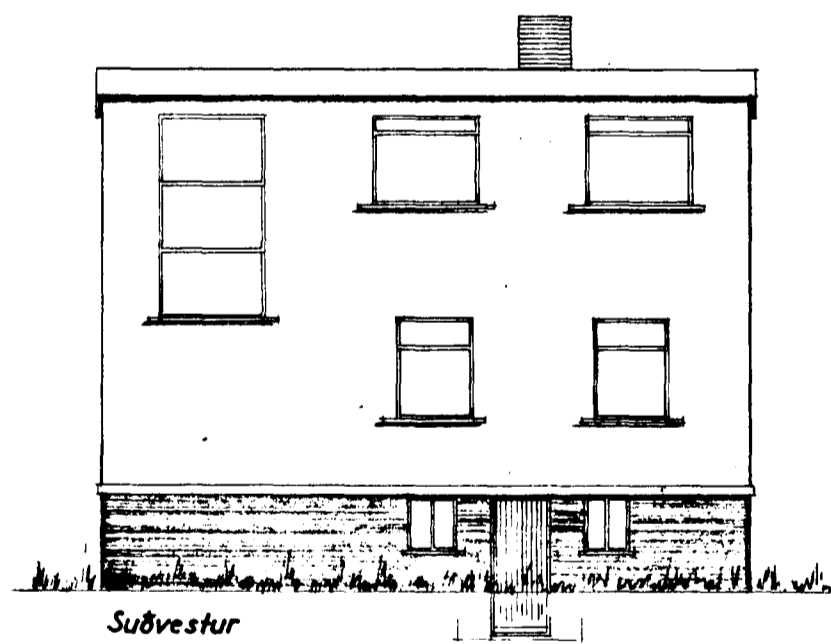


Suðvestur

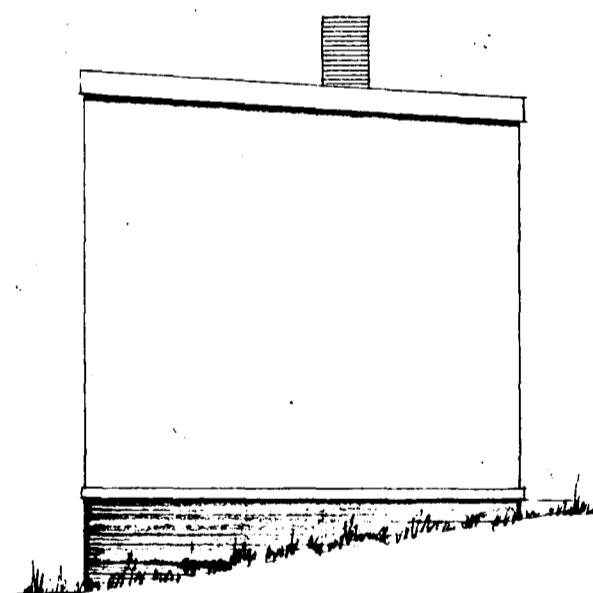


Suðaustur

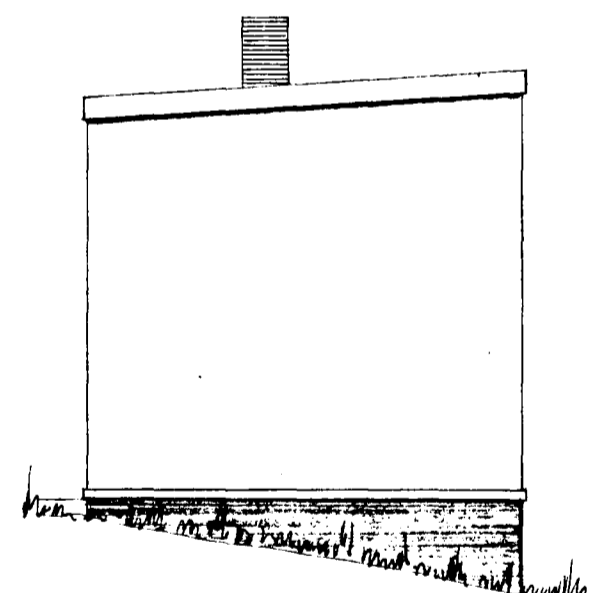


Norðvestur

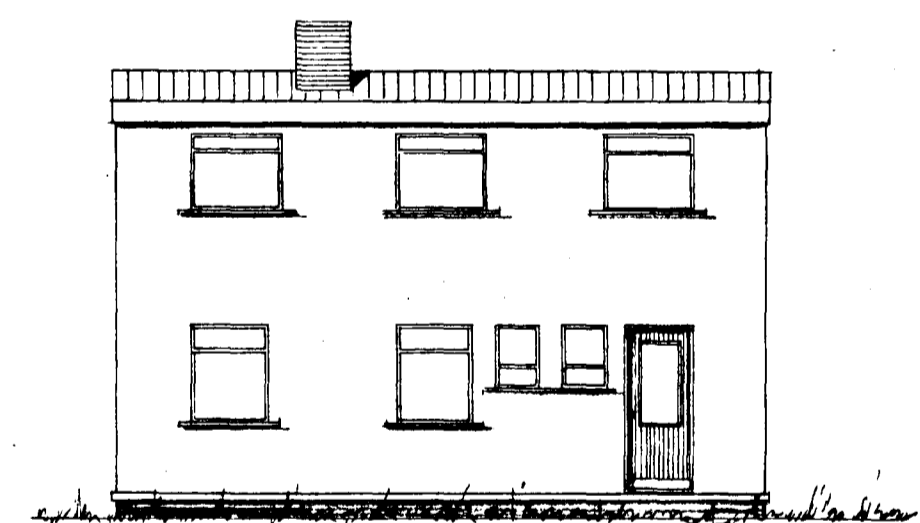

Norðaustur

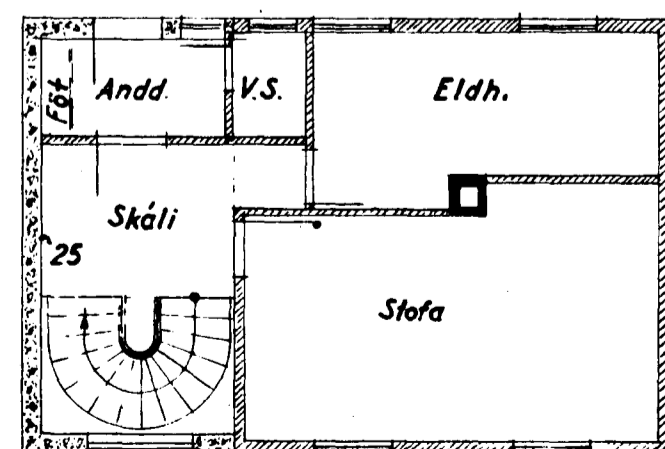

I. hæð

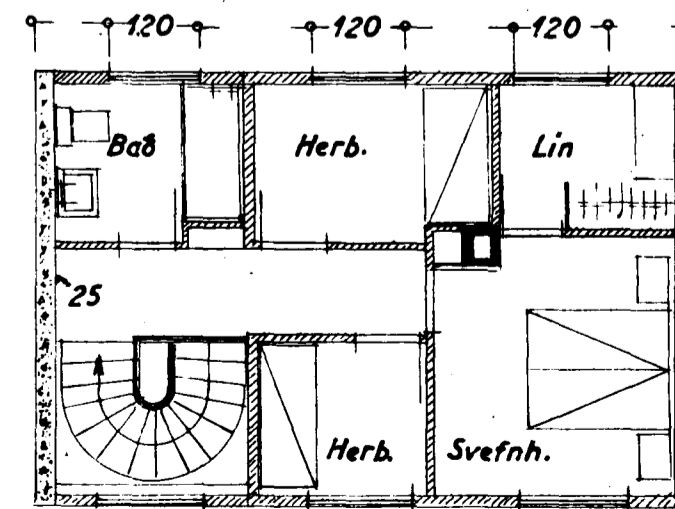

II. hæð

LINNETSST. 9A

Staðfesting 3. apríl 1962  
F. Sigurðsson