


Samþykkt á fundi bygginga-
nefndar þ. 10/8 1983
BYGGINGAFULLTRÚNN
Í HAFNARFIRÐI

S. Sigurðsson


Ganga skal frá opnu
aldreði í samráði við
stokkveitslufórn

Leggja þarf þann
síuþpdrítt af
pottinum. F.S.

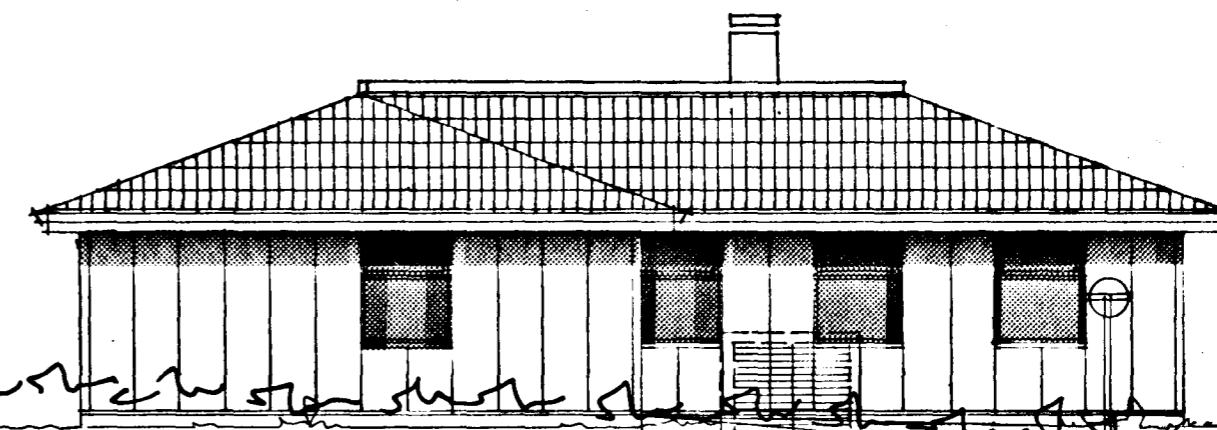


NORÐVESTUR

G=28 80

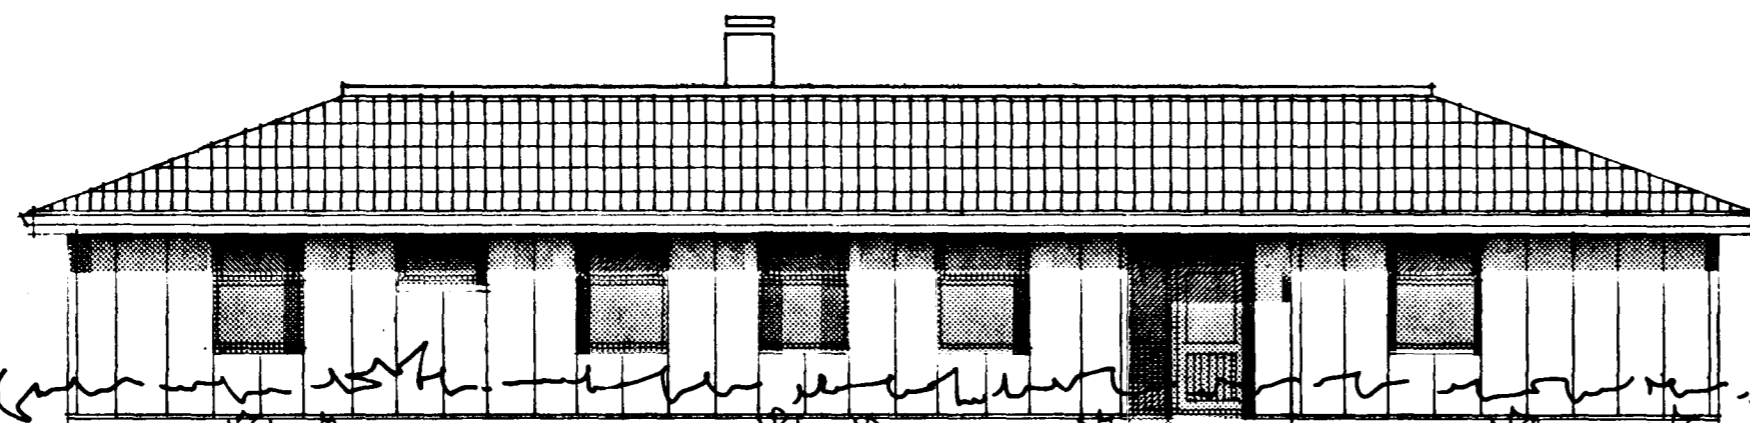


NORÐAUSTUR

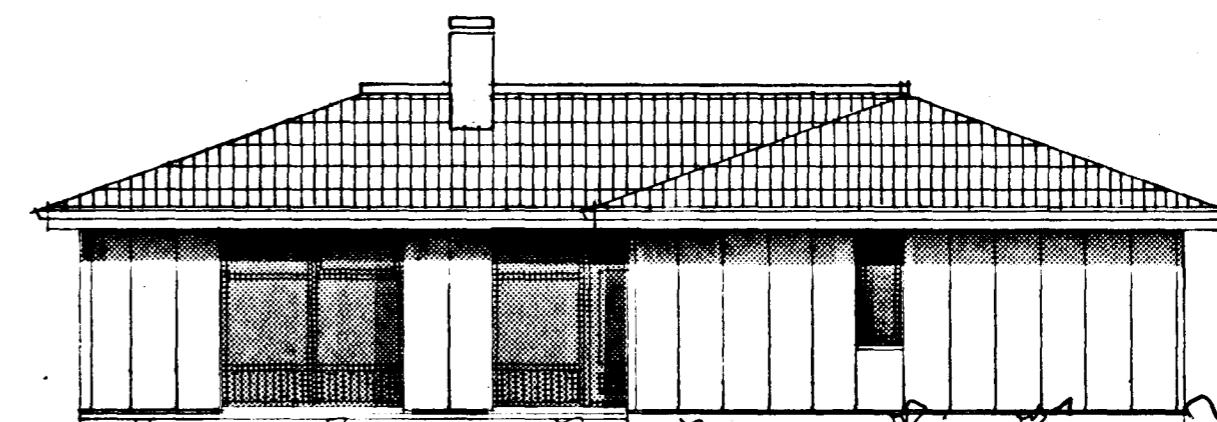

SUBAUSTUR

G=28 10

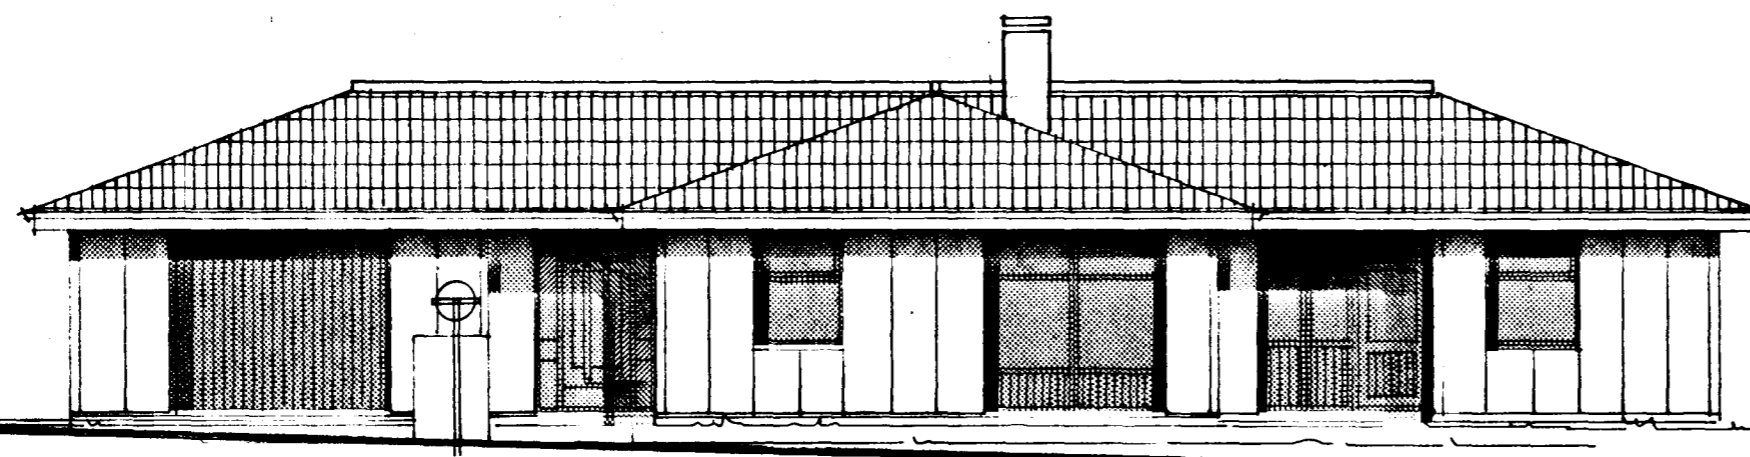

SUBVESTUR

G=28 80

G=28.10

5750-0/00. 01

SVEINN G. SVEINSSON		SIGURÐUR SIGURÐSSON	
MYN. 1. JULI 83	HÚSABÍÐJAN	ÞÓÐAVOGI 34, RVK. SÍÐI 84599	GENG. NR.
REIKN. SS	LJÓSABERG 10	Þ. ÞÍFUVAMMI KÓPAV. SÍÐI 43521	VERK NR.
TEIKN. SS	HAFNARFIRÐI		T 735
M.ÆLTKV.	ÚTLIT		TEIKN. NR.
1:100			2