
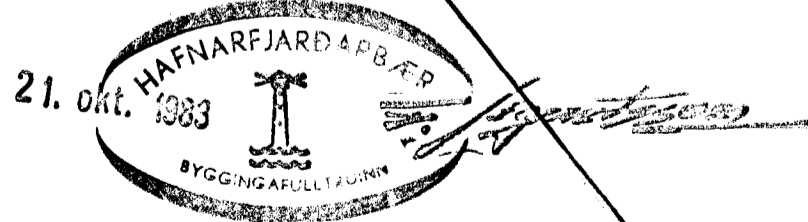


SKAMMSTOFUN	HEITI	ÞVERMAL VARNSLAS RÖD / FRA 1 mm
HL	HANDLAUB	32 / 40
BK	BAÐKAR	40 / 30
ST	STURTA	40 / 50
GN	GOLFNIDURFALL	100 / 100
EV	ELDHUSVASKUR	40 / 50
SV	SKOLVASKUR	40 / 50
V5	VARNSSALERNI	100 / 100
bV	ÞVOTTAVEL	35 / 32
GN I	GOLFNIDURFALL	50 / 70
Lp	UPPÞVOTTAVEL	40 / 50

SKYRINGAR FRARENNSLISLÖGN:  
Allir kótar eru í hæðarkerfi HAFNARFJARDAR.

Aður en vinna er hafin við lögn skal ath. hvort tryggt sé að halli náist nægur þ.e. 20 0/00 frá brunni við hús að tengingu við götulögn. Pipur skulu lagðar á vel þjappaða undirstöðu úr sandi eða finni mól þannig að ekki sé hætt á að lögnin brotni eða sigi. Grunnlagir skulu vera PVC GRUNNLAGIR. og þannig lagðar að þær hvíli á belgjum en ekki á múffum, beygjur á lögn skal framkvæma með þar til gerðum beygju-  
stikkjum og skal þess gætt að lögnin sé bein á milli þeirra öll samskeyti skulu þétt með gúmi hringjum Fylla skal yfir lögn með finni mól og þjappa efnid vel að þeim.  
ALLT EFTIR OG VINNA SKAL VERA Í SAMRÁMI VIÐ AKVÆÐI GILDANDI BYGGINGASAMÞYKKTAR UM HOLRÉSALAGNIR.

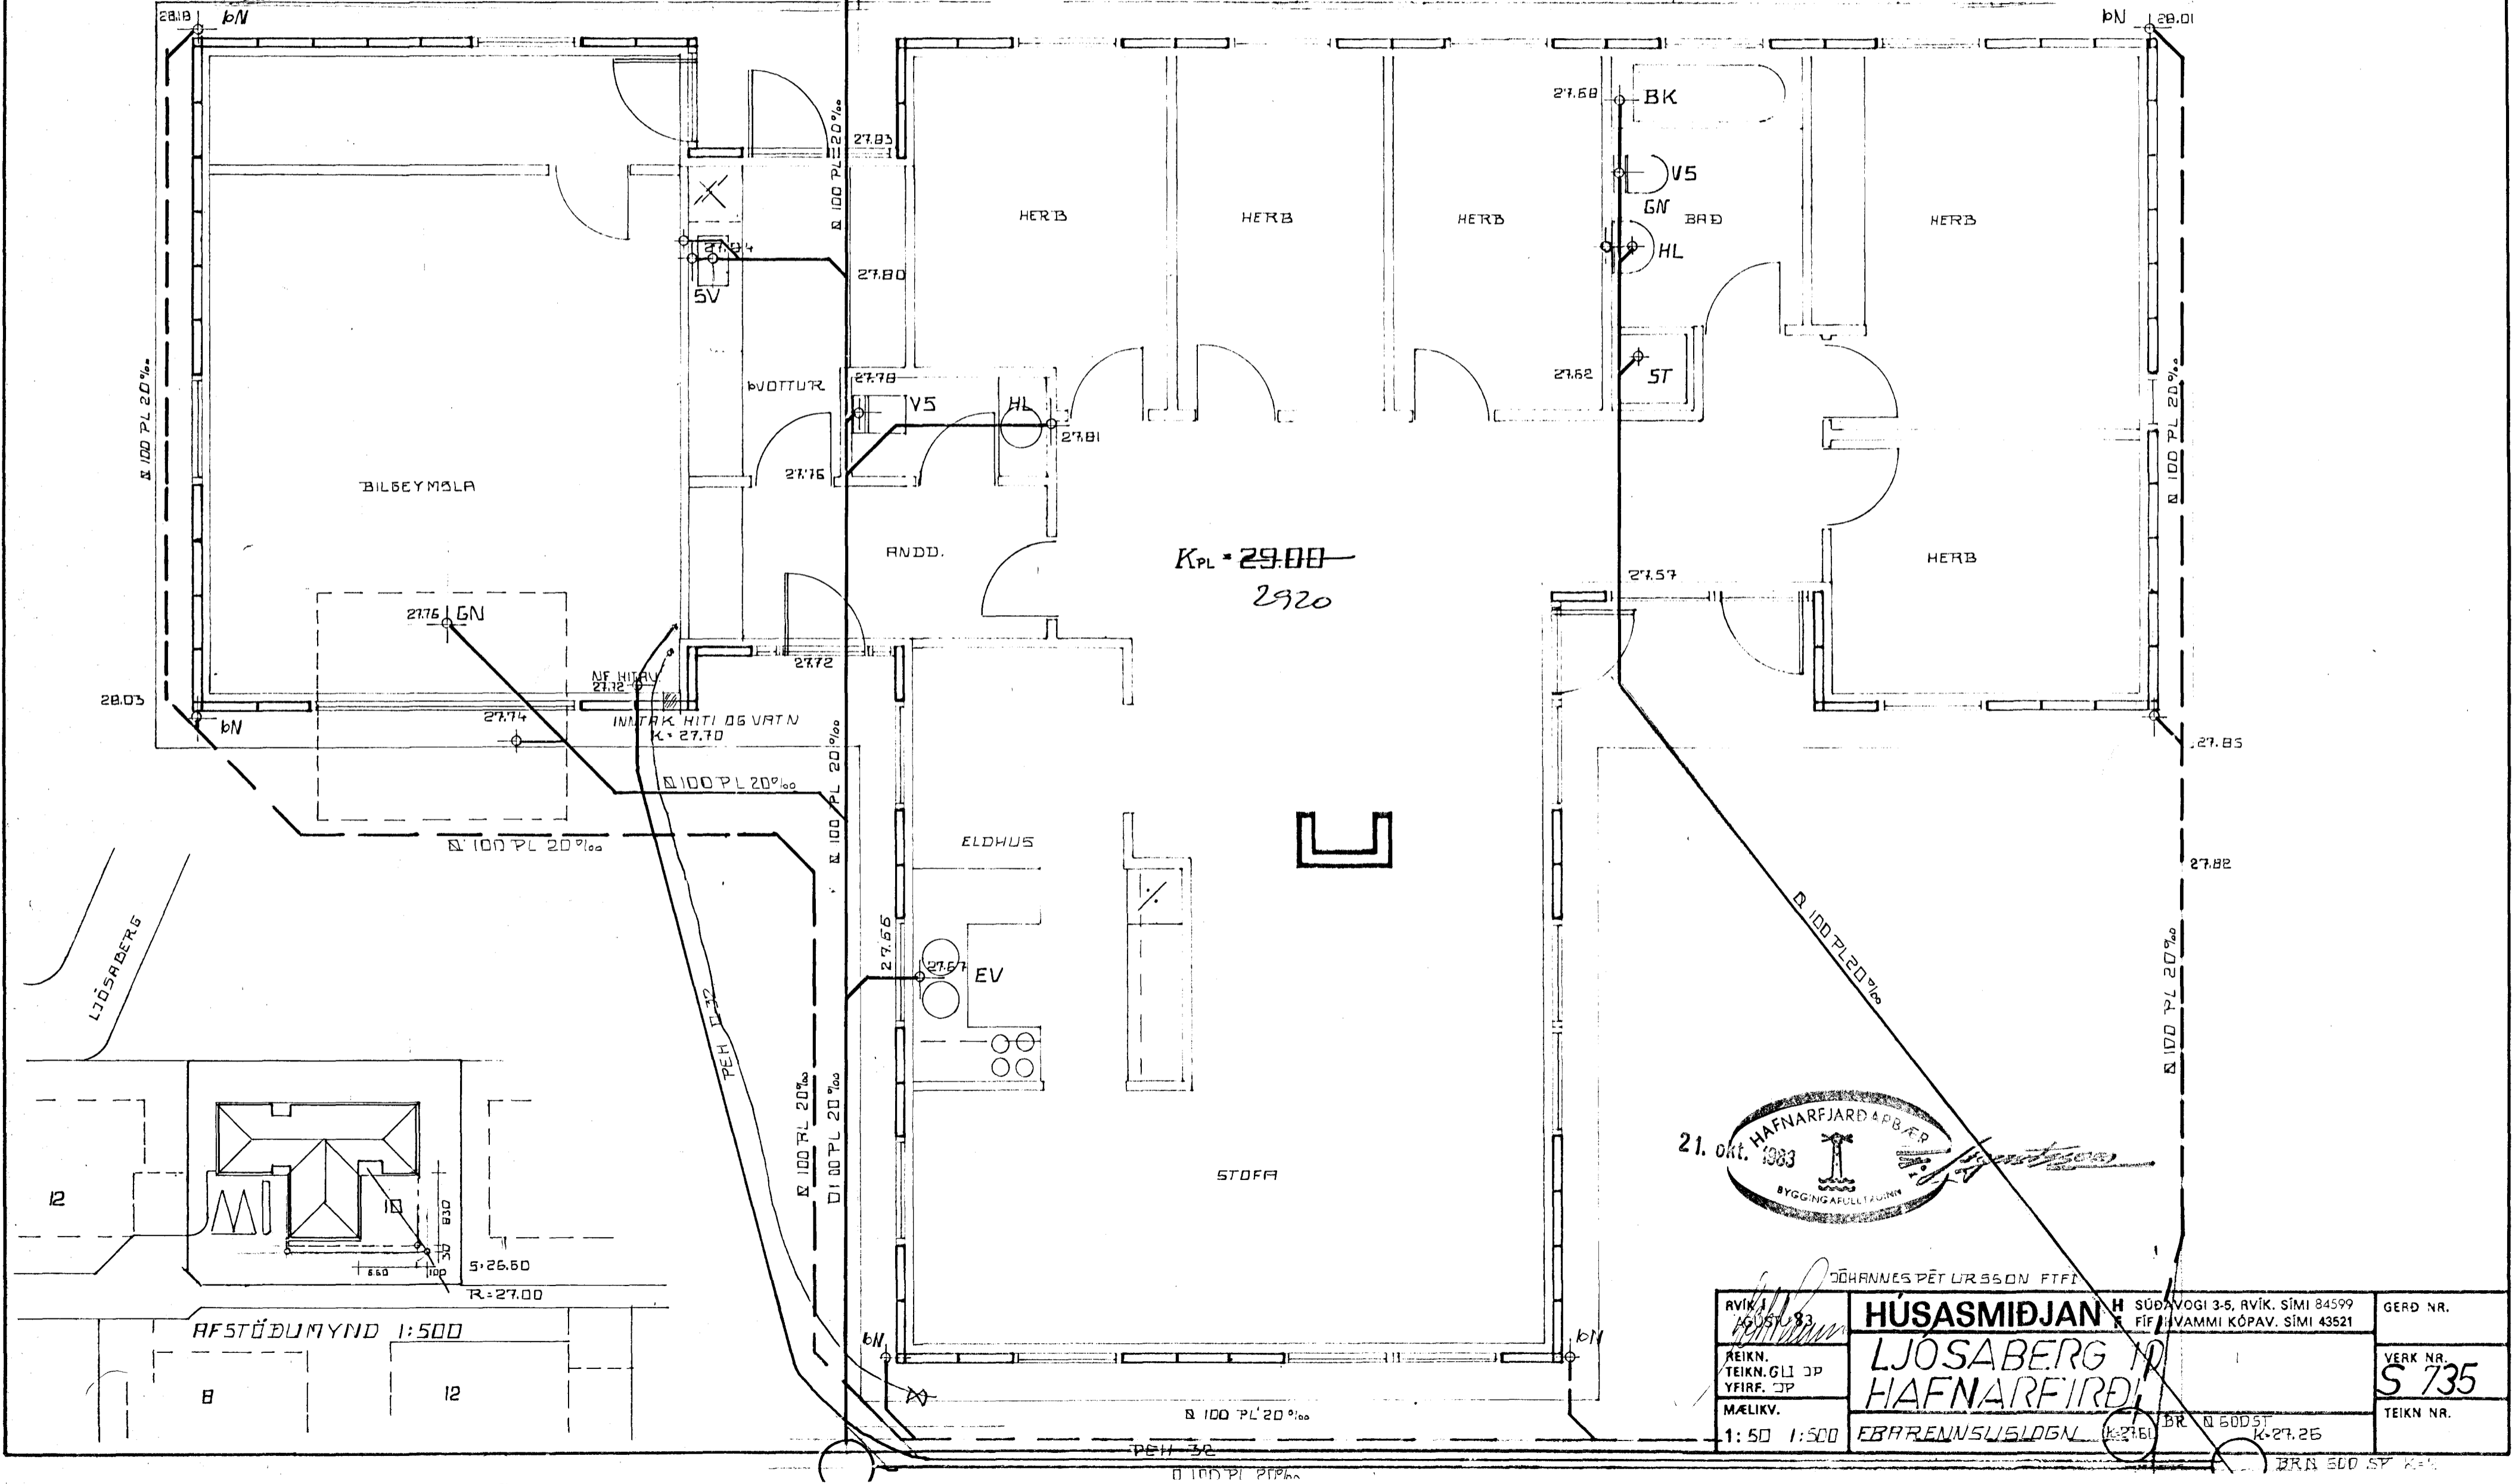

RVK 1 16.10.83	<b>HÚSAMIDJAN</b> H. SÚÐAVOGI 3-5, RVK. SÍMI 84599 FÍF HÍVAMMI KÓPAV. SÍMI 43521	GERÐ NR.
REIKN. TEIKN. GLI 3P YFIRF. 3P	<b>LJÓSABERG 10</b> <b>HAFNARFJARDAR</b>	VERK NR. <b>S 735</b>
MÆLIKV. 1:50 1:500	FRARENNSLISLÖGN	TEIKN NR.