


BAKRESI - LAGT EFTIR AD BYGGING HÖFST

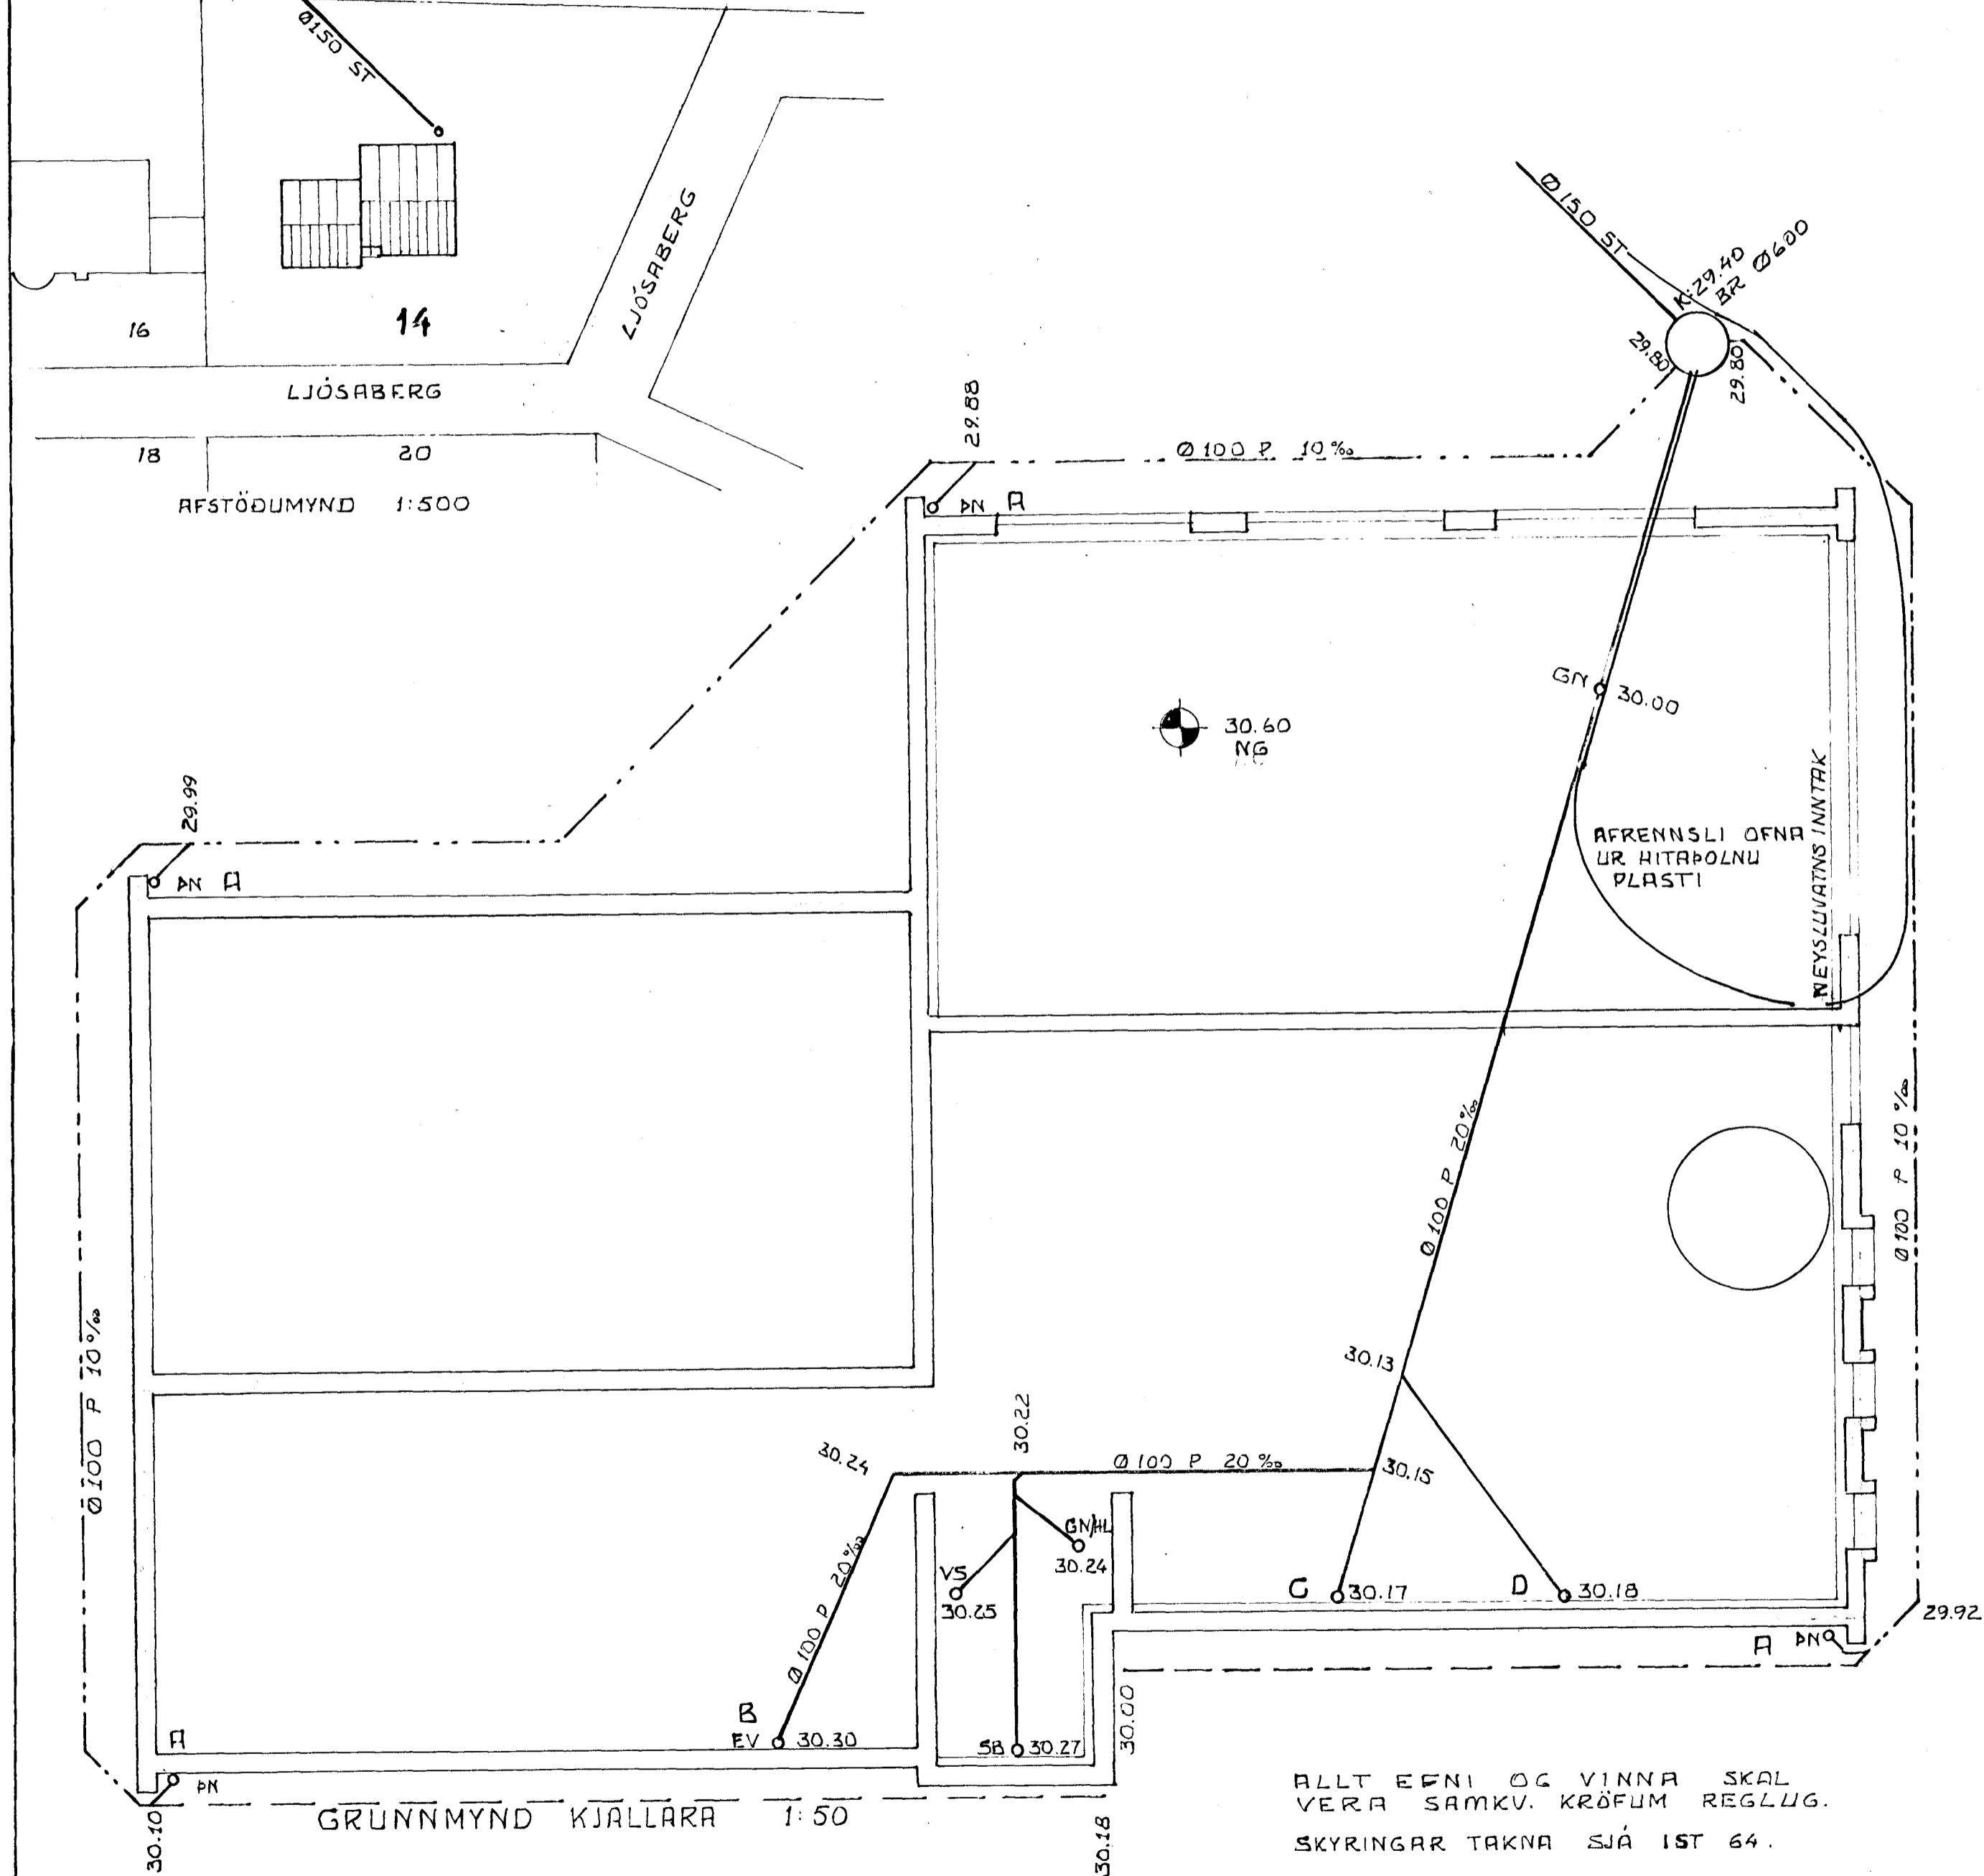


LJÓSABERG


AFSTÖÐUMYND 1:500

GRUNNMYND KJALLARA 1:50

ALLT EFSNI OG VINNA SKAL
VERA SAMKV. KRÖFUM REGLUG.
SKYRINGAR TAKNA SJÁ 1ST 64.

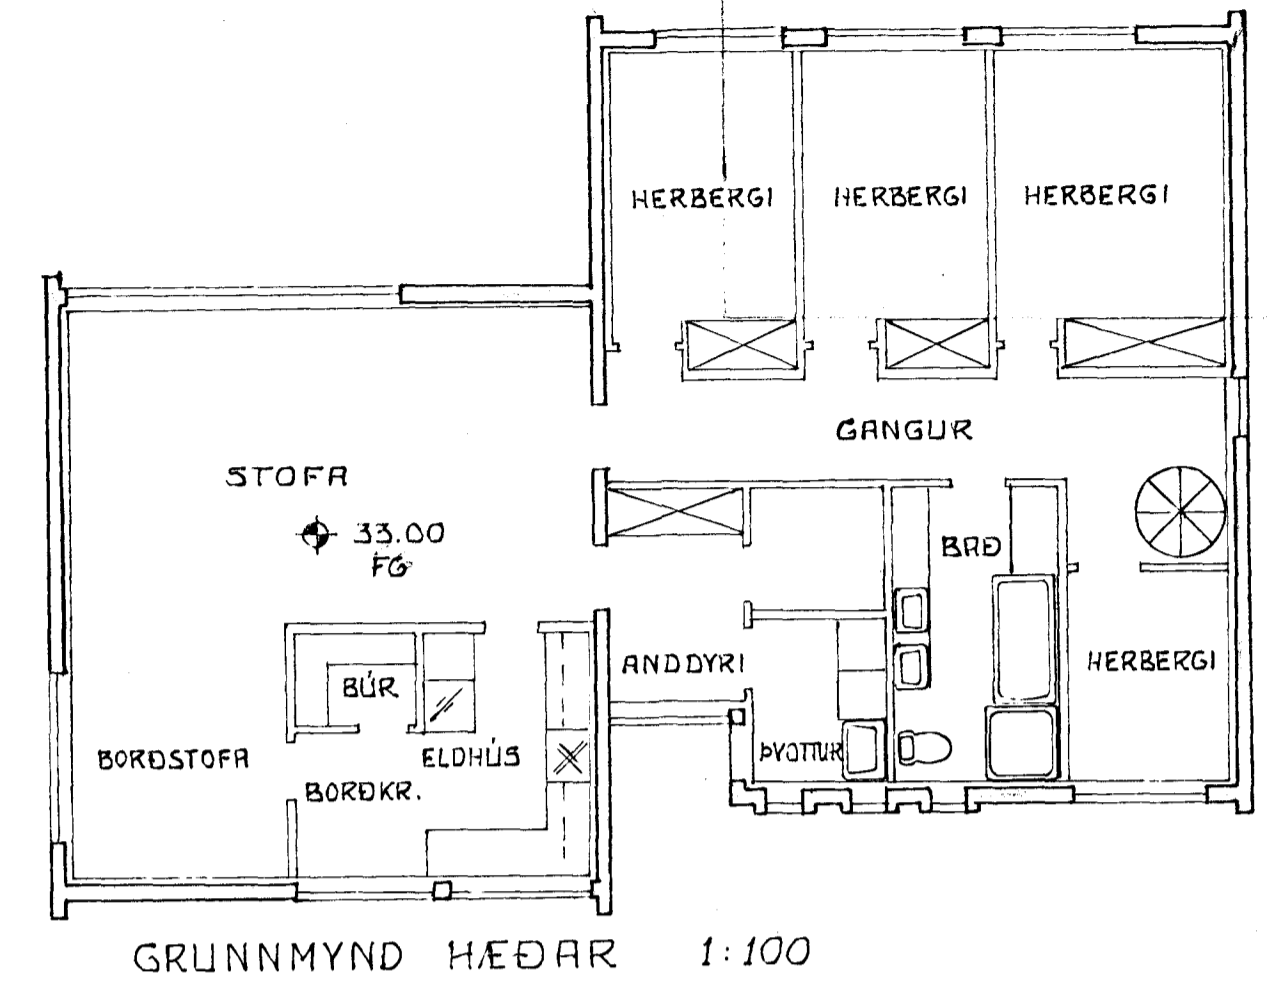

GRUNNMYND HÆÐAR 1:100

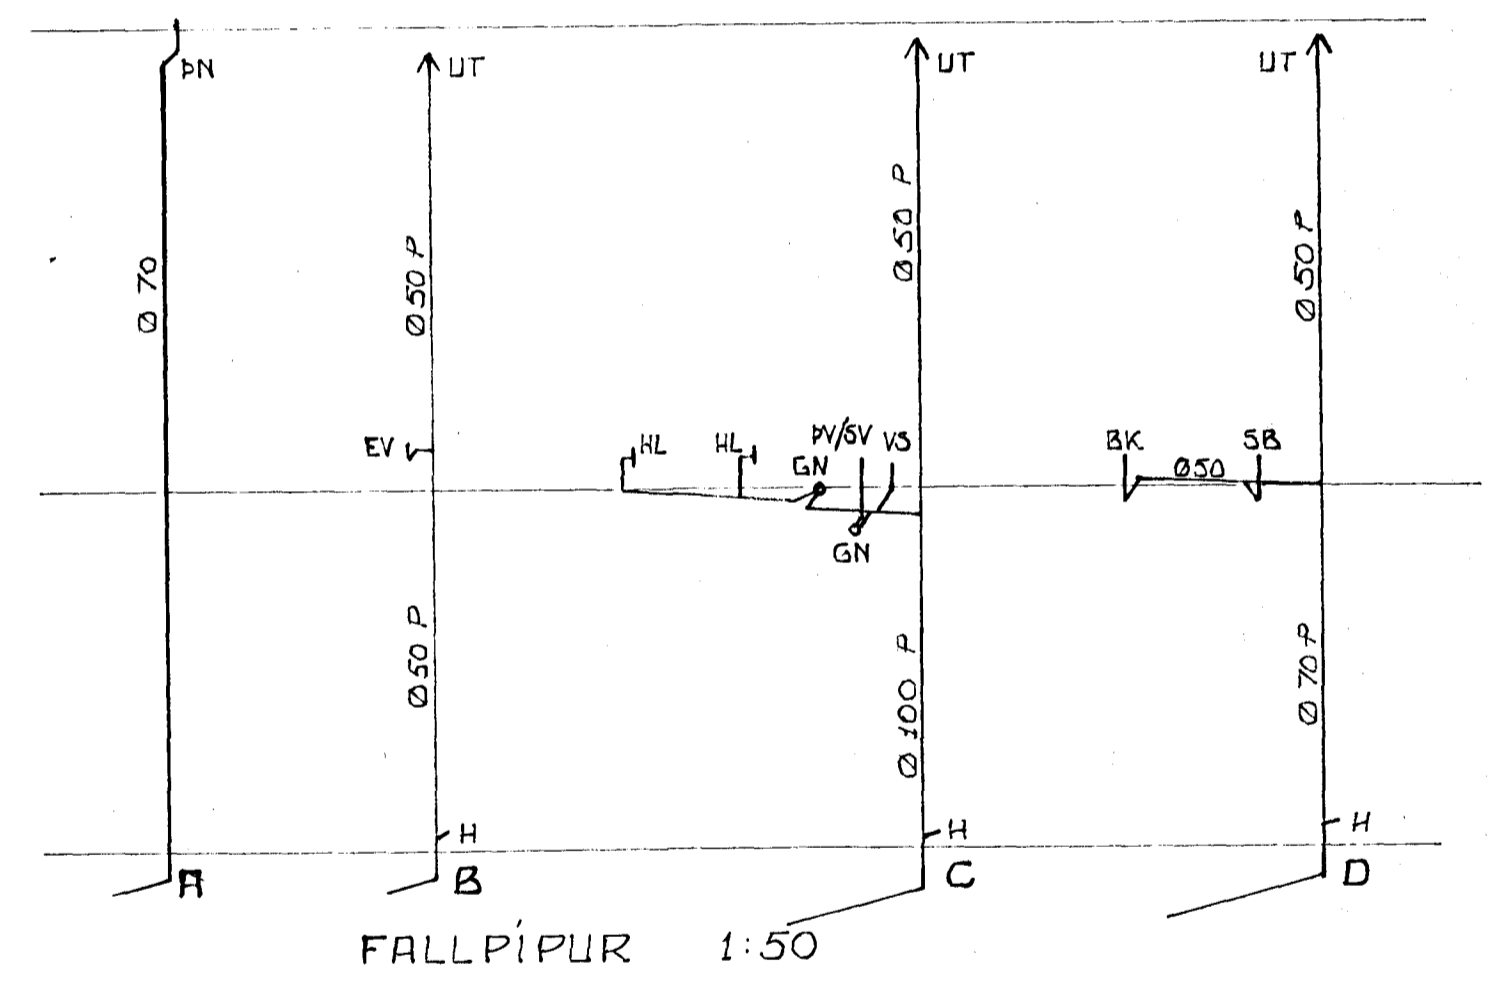

FALLPIPIR 1:50



RUNÓLFUR SKAFTASON TÆKNIFRÆÐINGUR
GLITBERGI 10 HAFNARFIRÐI Sími 54905

LJÓSABERG 14 HAFNARFIRÐI
BREYTT FRÆRENSSLISLÖGN Í GRUNNI

GRUNNMYNDIR 1:50 1:100
FALLPIPIR 1:50
AFSTÖÐUMYND 1:500

JÚNÍ 1986 BL 86.01.01

Rúnólfur Skaftason