
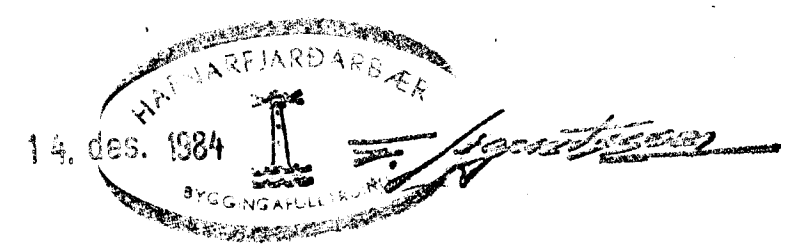


KERFI RÚMMYND ≈ 1:50

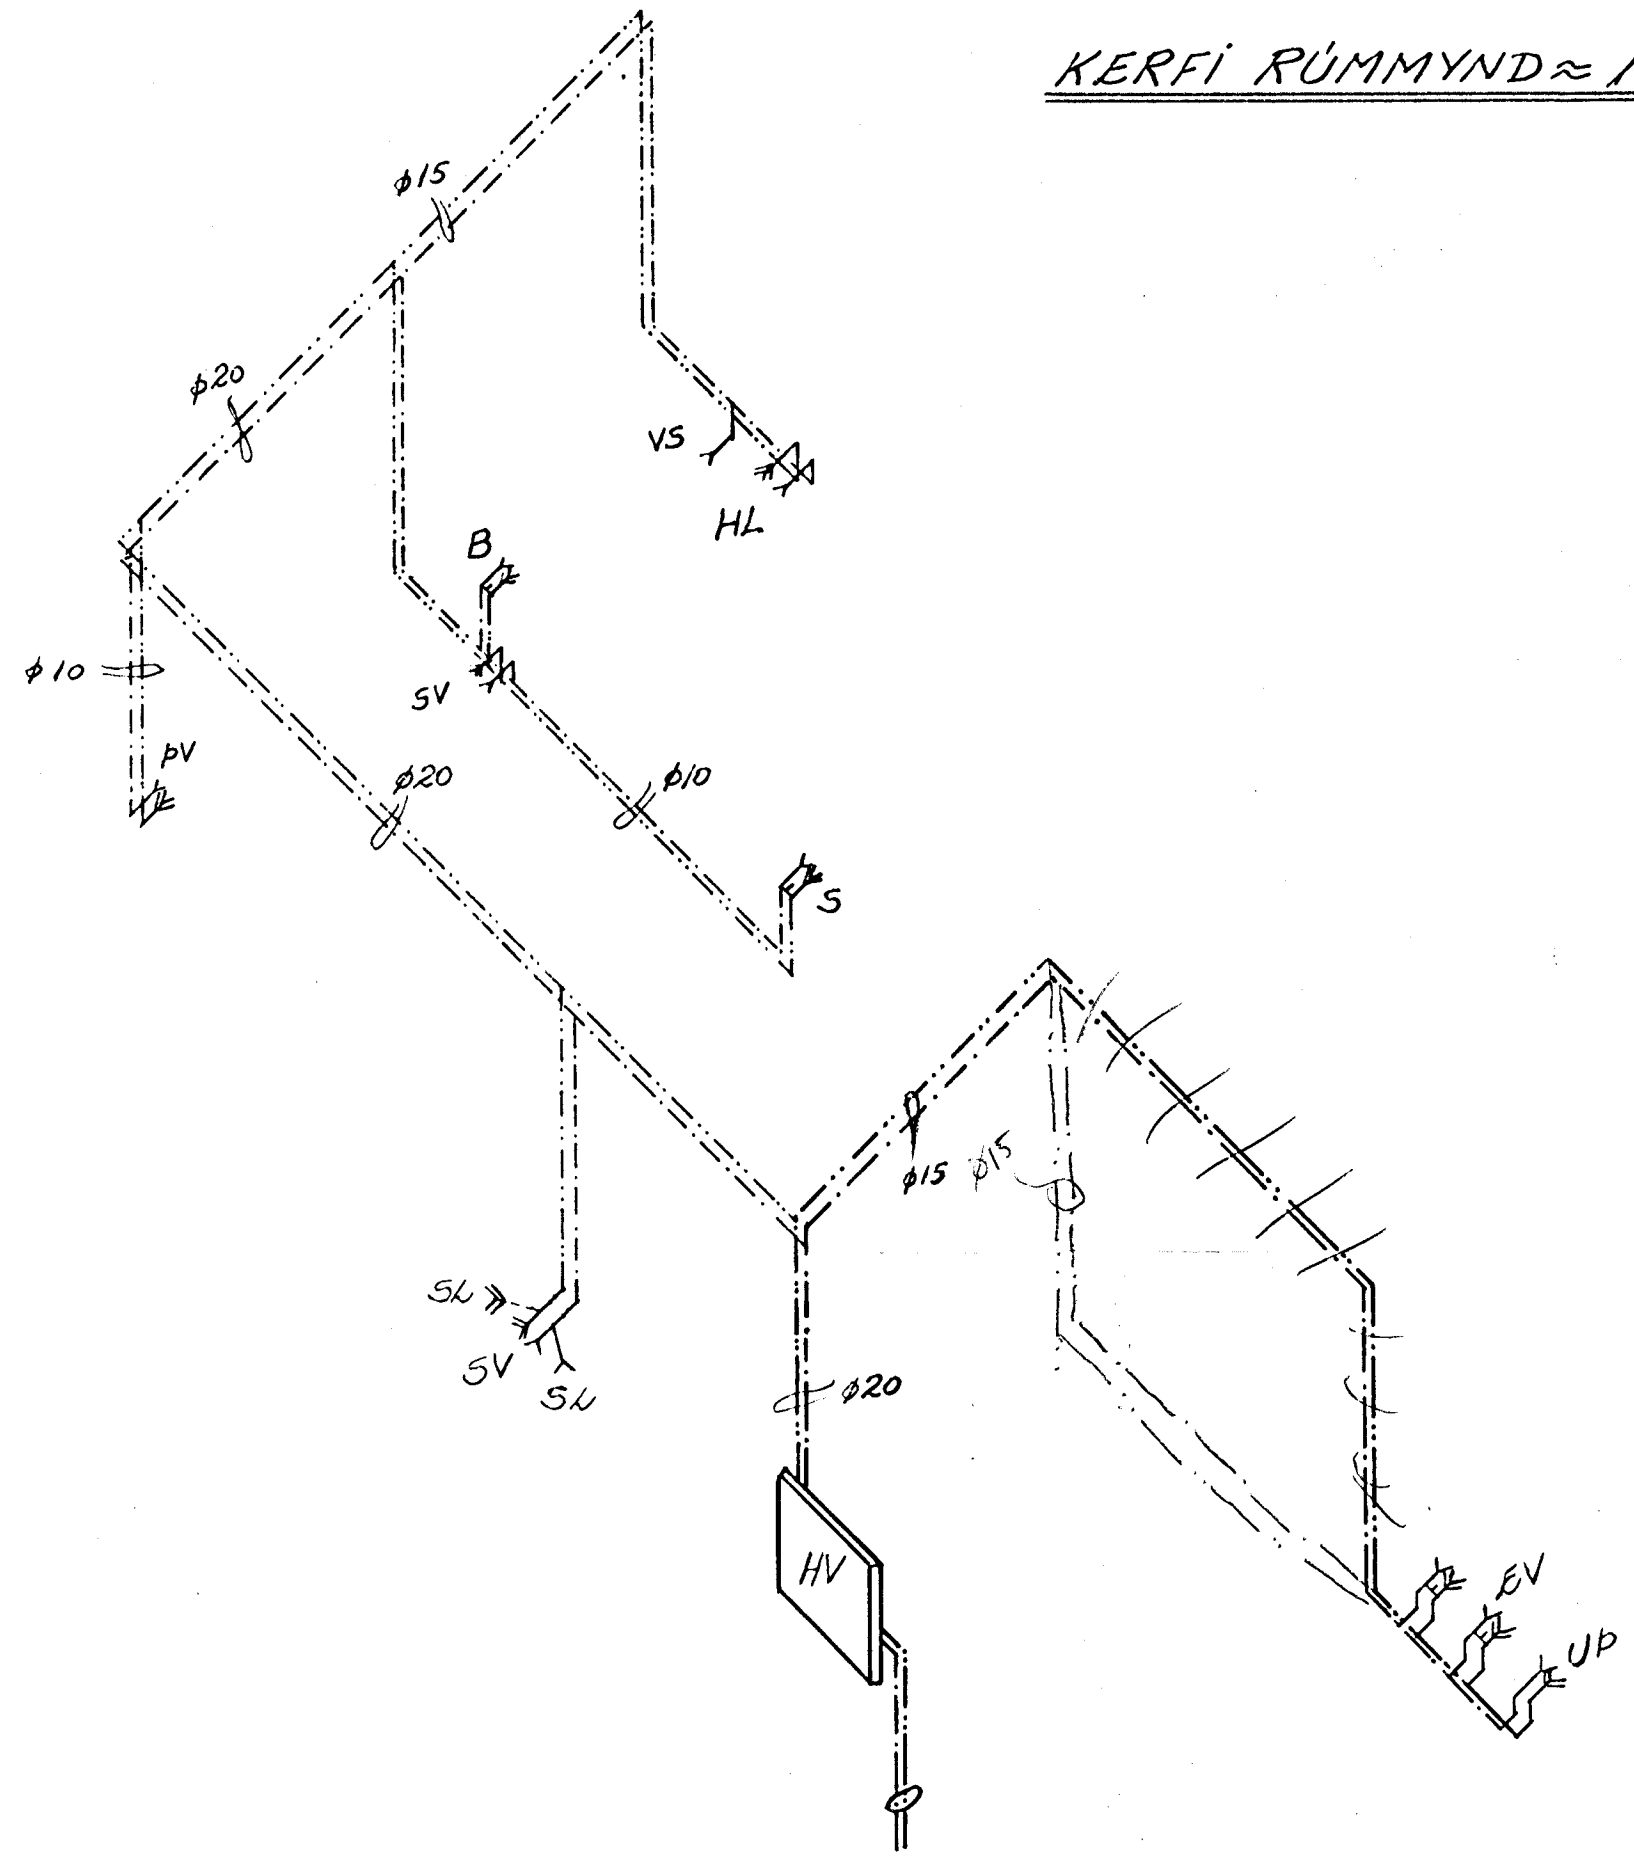

*BREYTT Í NÓV. 84*

LJÓSA BERG 24 HAFNARFIRÐI	VERK.	BL.NR. 3.2.
VATNSLAGNIR KERFI RÚMMYND	MKV. 1:50	REIKN. TEIKN.ÍV.
VERKFRÆÐISTOFA HALLDÓRS HANNESS. RBYKJARVÍKURVEGI 60 HAFNARF.		