



GRUNNMYND 1:50

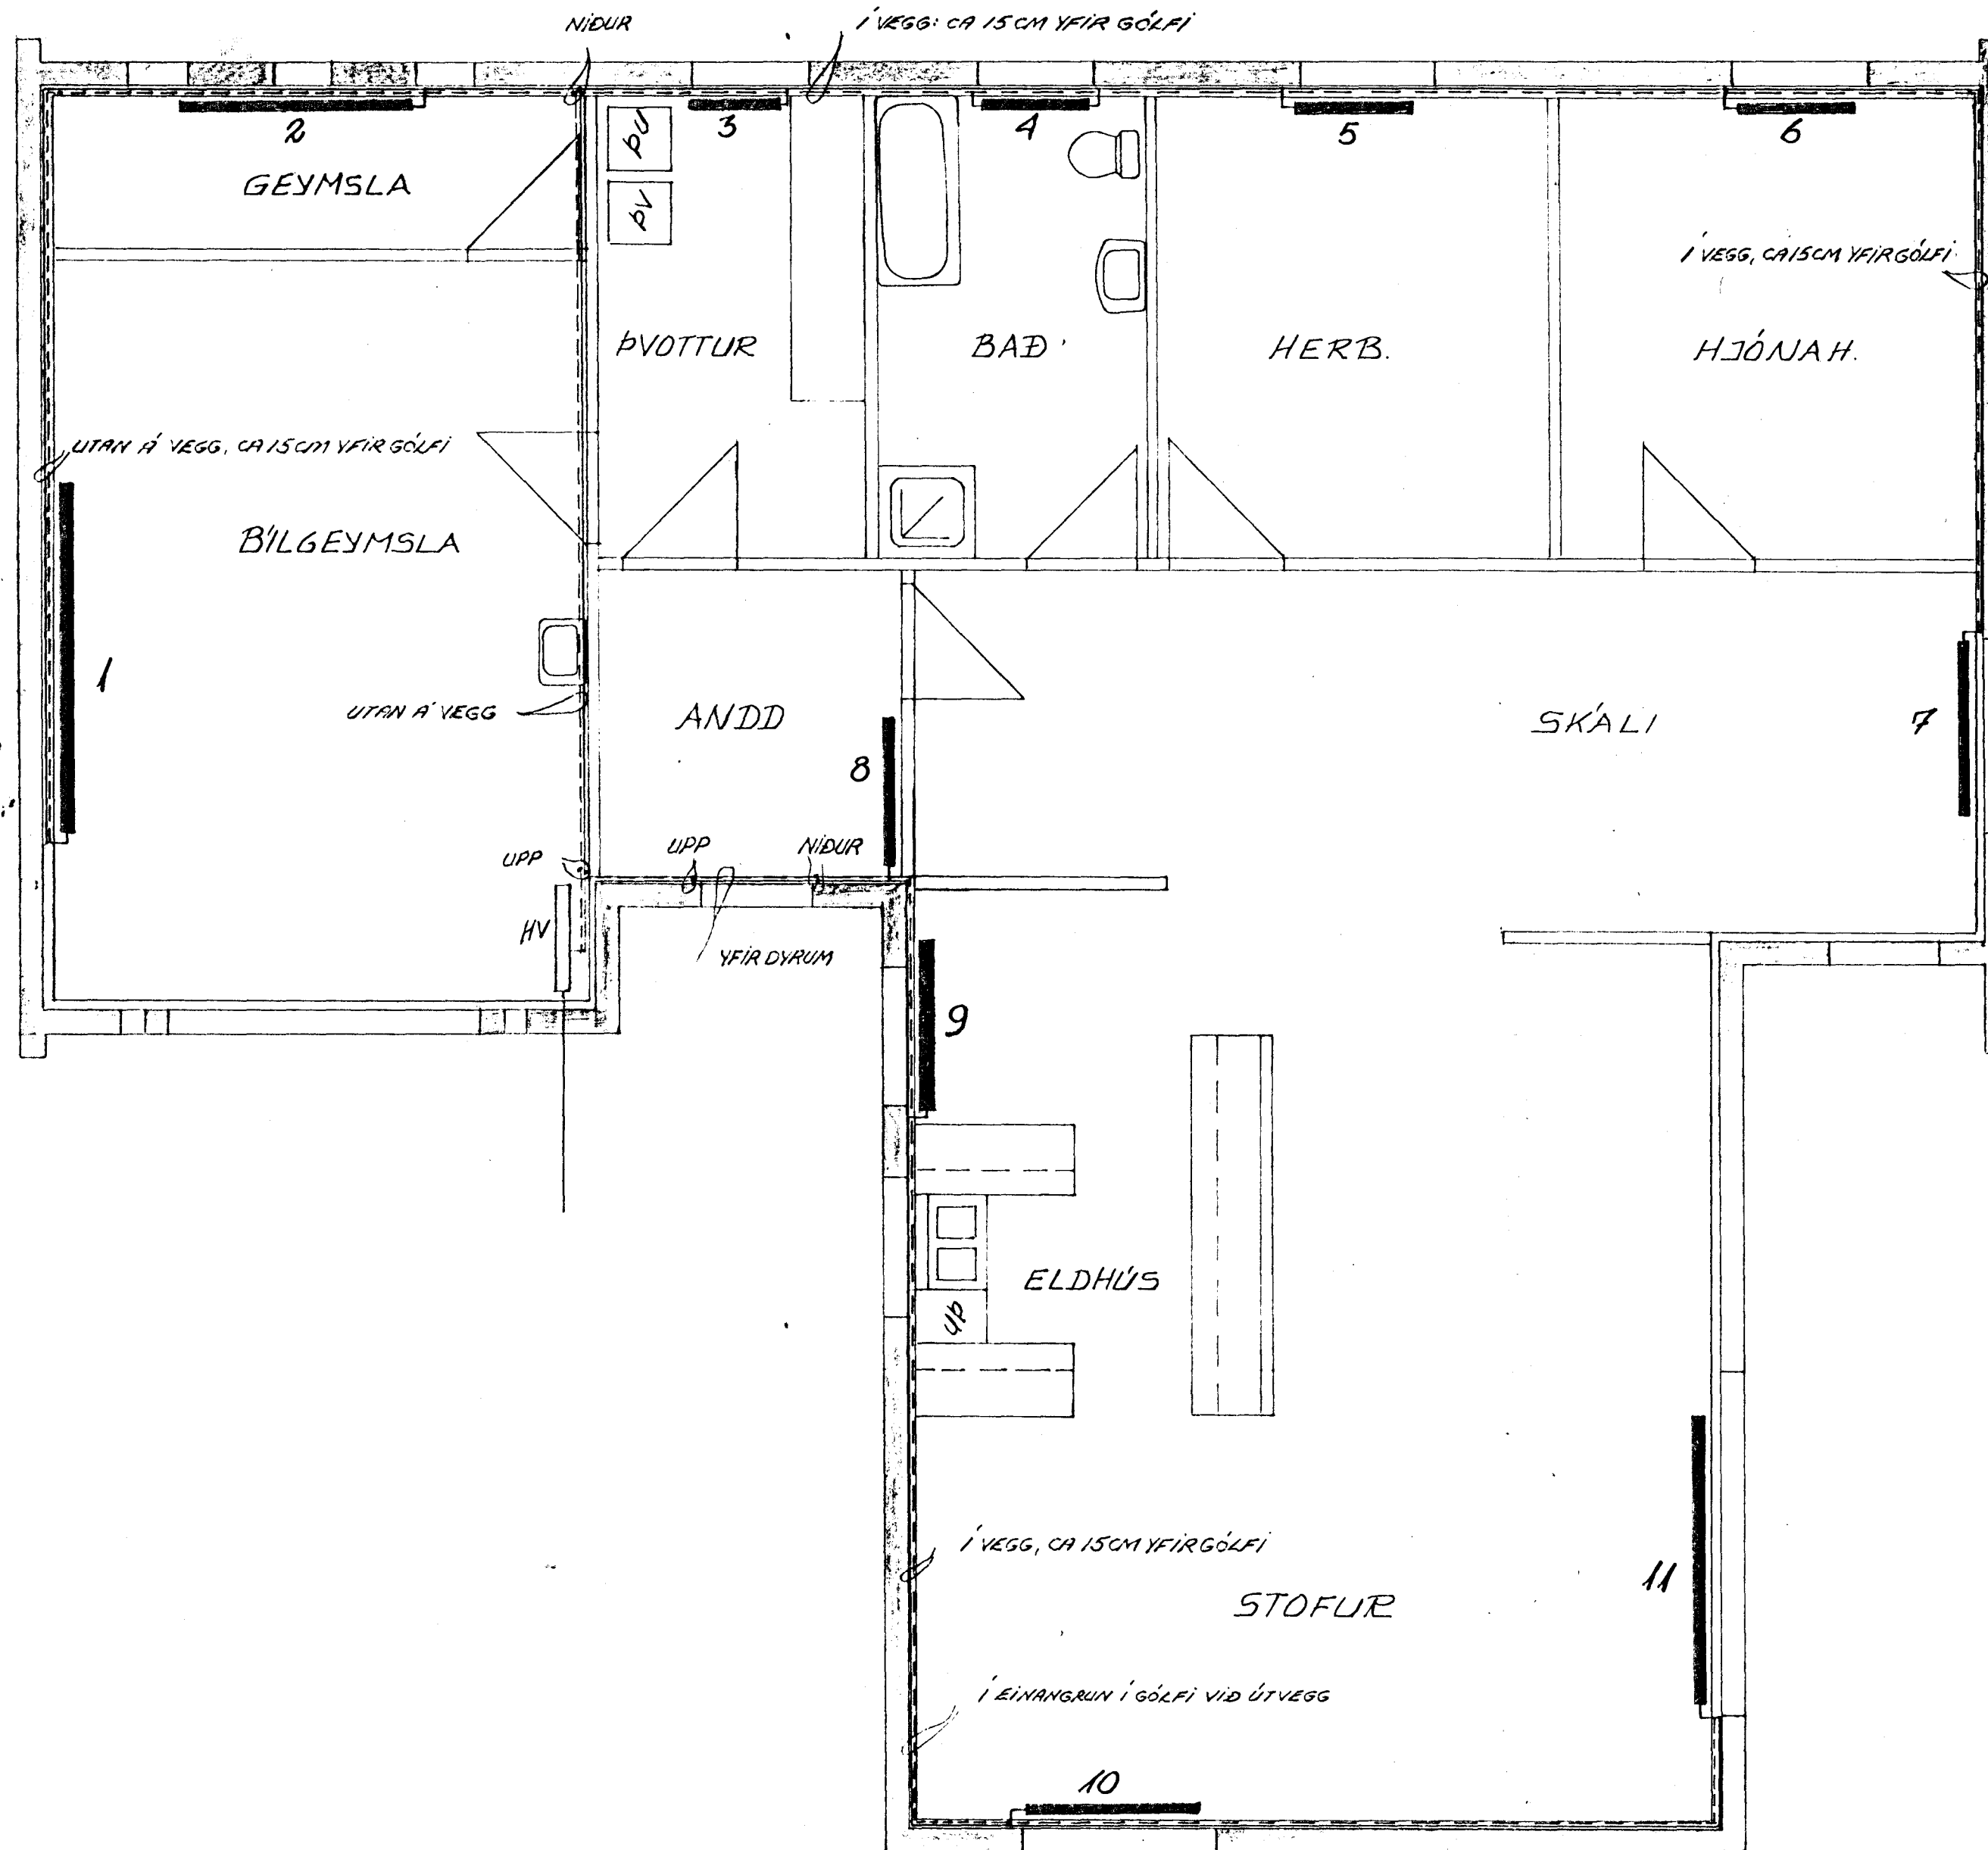

AFSTÖÐUMYND 1:500

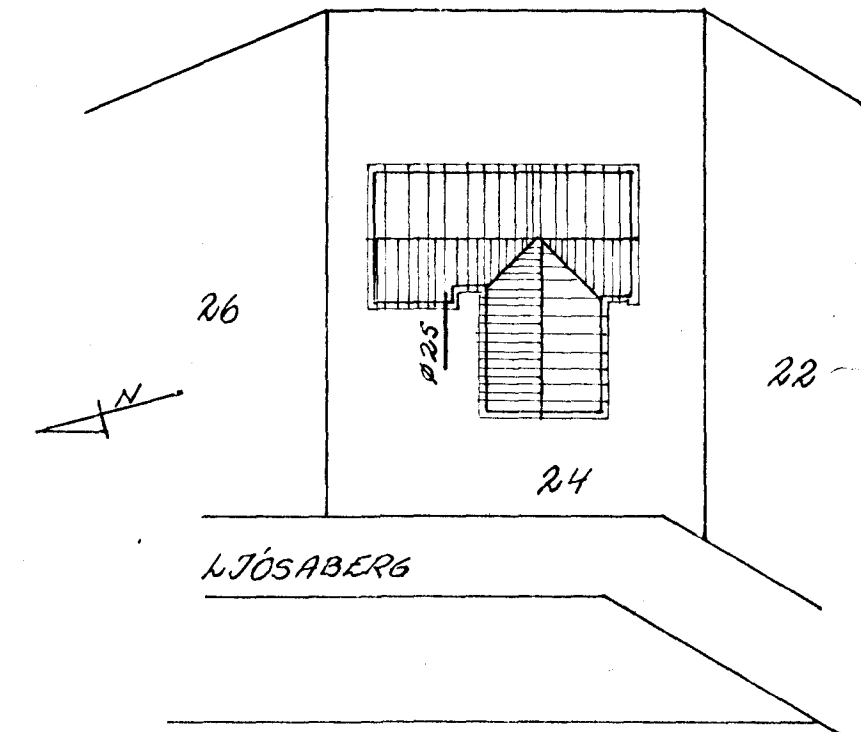

SKYRINGAR:

STILLIHNE OG LOFTSKRÚFA Á ÖLLUM OFNUM. DANNFOSS FJVR LOKAR Á ÖLLUM OFNUM. PÍPUR VENJULEGAR SVARTAR SKAL MALA MÍÐ ASEALT MÁLNINGU OG EINANGRA MÍÐ 20MM GLERULLARHÓLKUM OG VEFJA MÍÐ PLASTDÚK.

VEGGEINANGRUN:

10,0CM (4") GLERULL EÐASTEINULL I TRÉVEGGJUM EN 7,5CM (3") PLAST Á STEYPTUM VEGGJUM.

ÞAKEINANGRUN:

12,5CM (5") GLERULL

———— TÁKNAR RÁS  
 - - - - - TÁKNAR BAKRÁS



BREYTT Í NOV 84 Halldór Hannesson

LJÓSABERG 24	VERK	BL. NR.
HAFNARFIRÐI		4.1.
HITALAGNIÐ,	HAFNARF. JUL'84	
GRUNNMYND,	REIKN. Þ.Þ.	
AFSTÖÐUMYND.	TEIKN. E.V.	
VERKFRÆÐISTOFA HALLDÓRS HANNESSONAR		
REYNTAÐUR/Þ.Þ. 1984		