
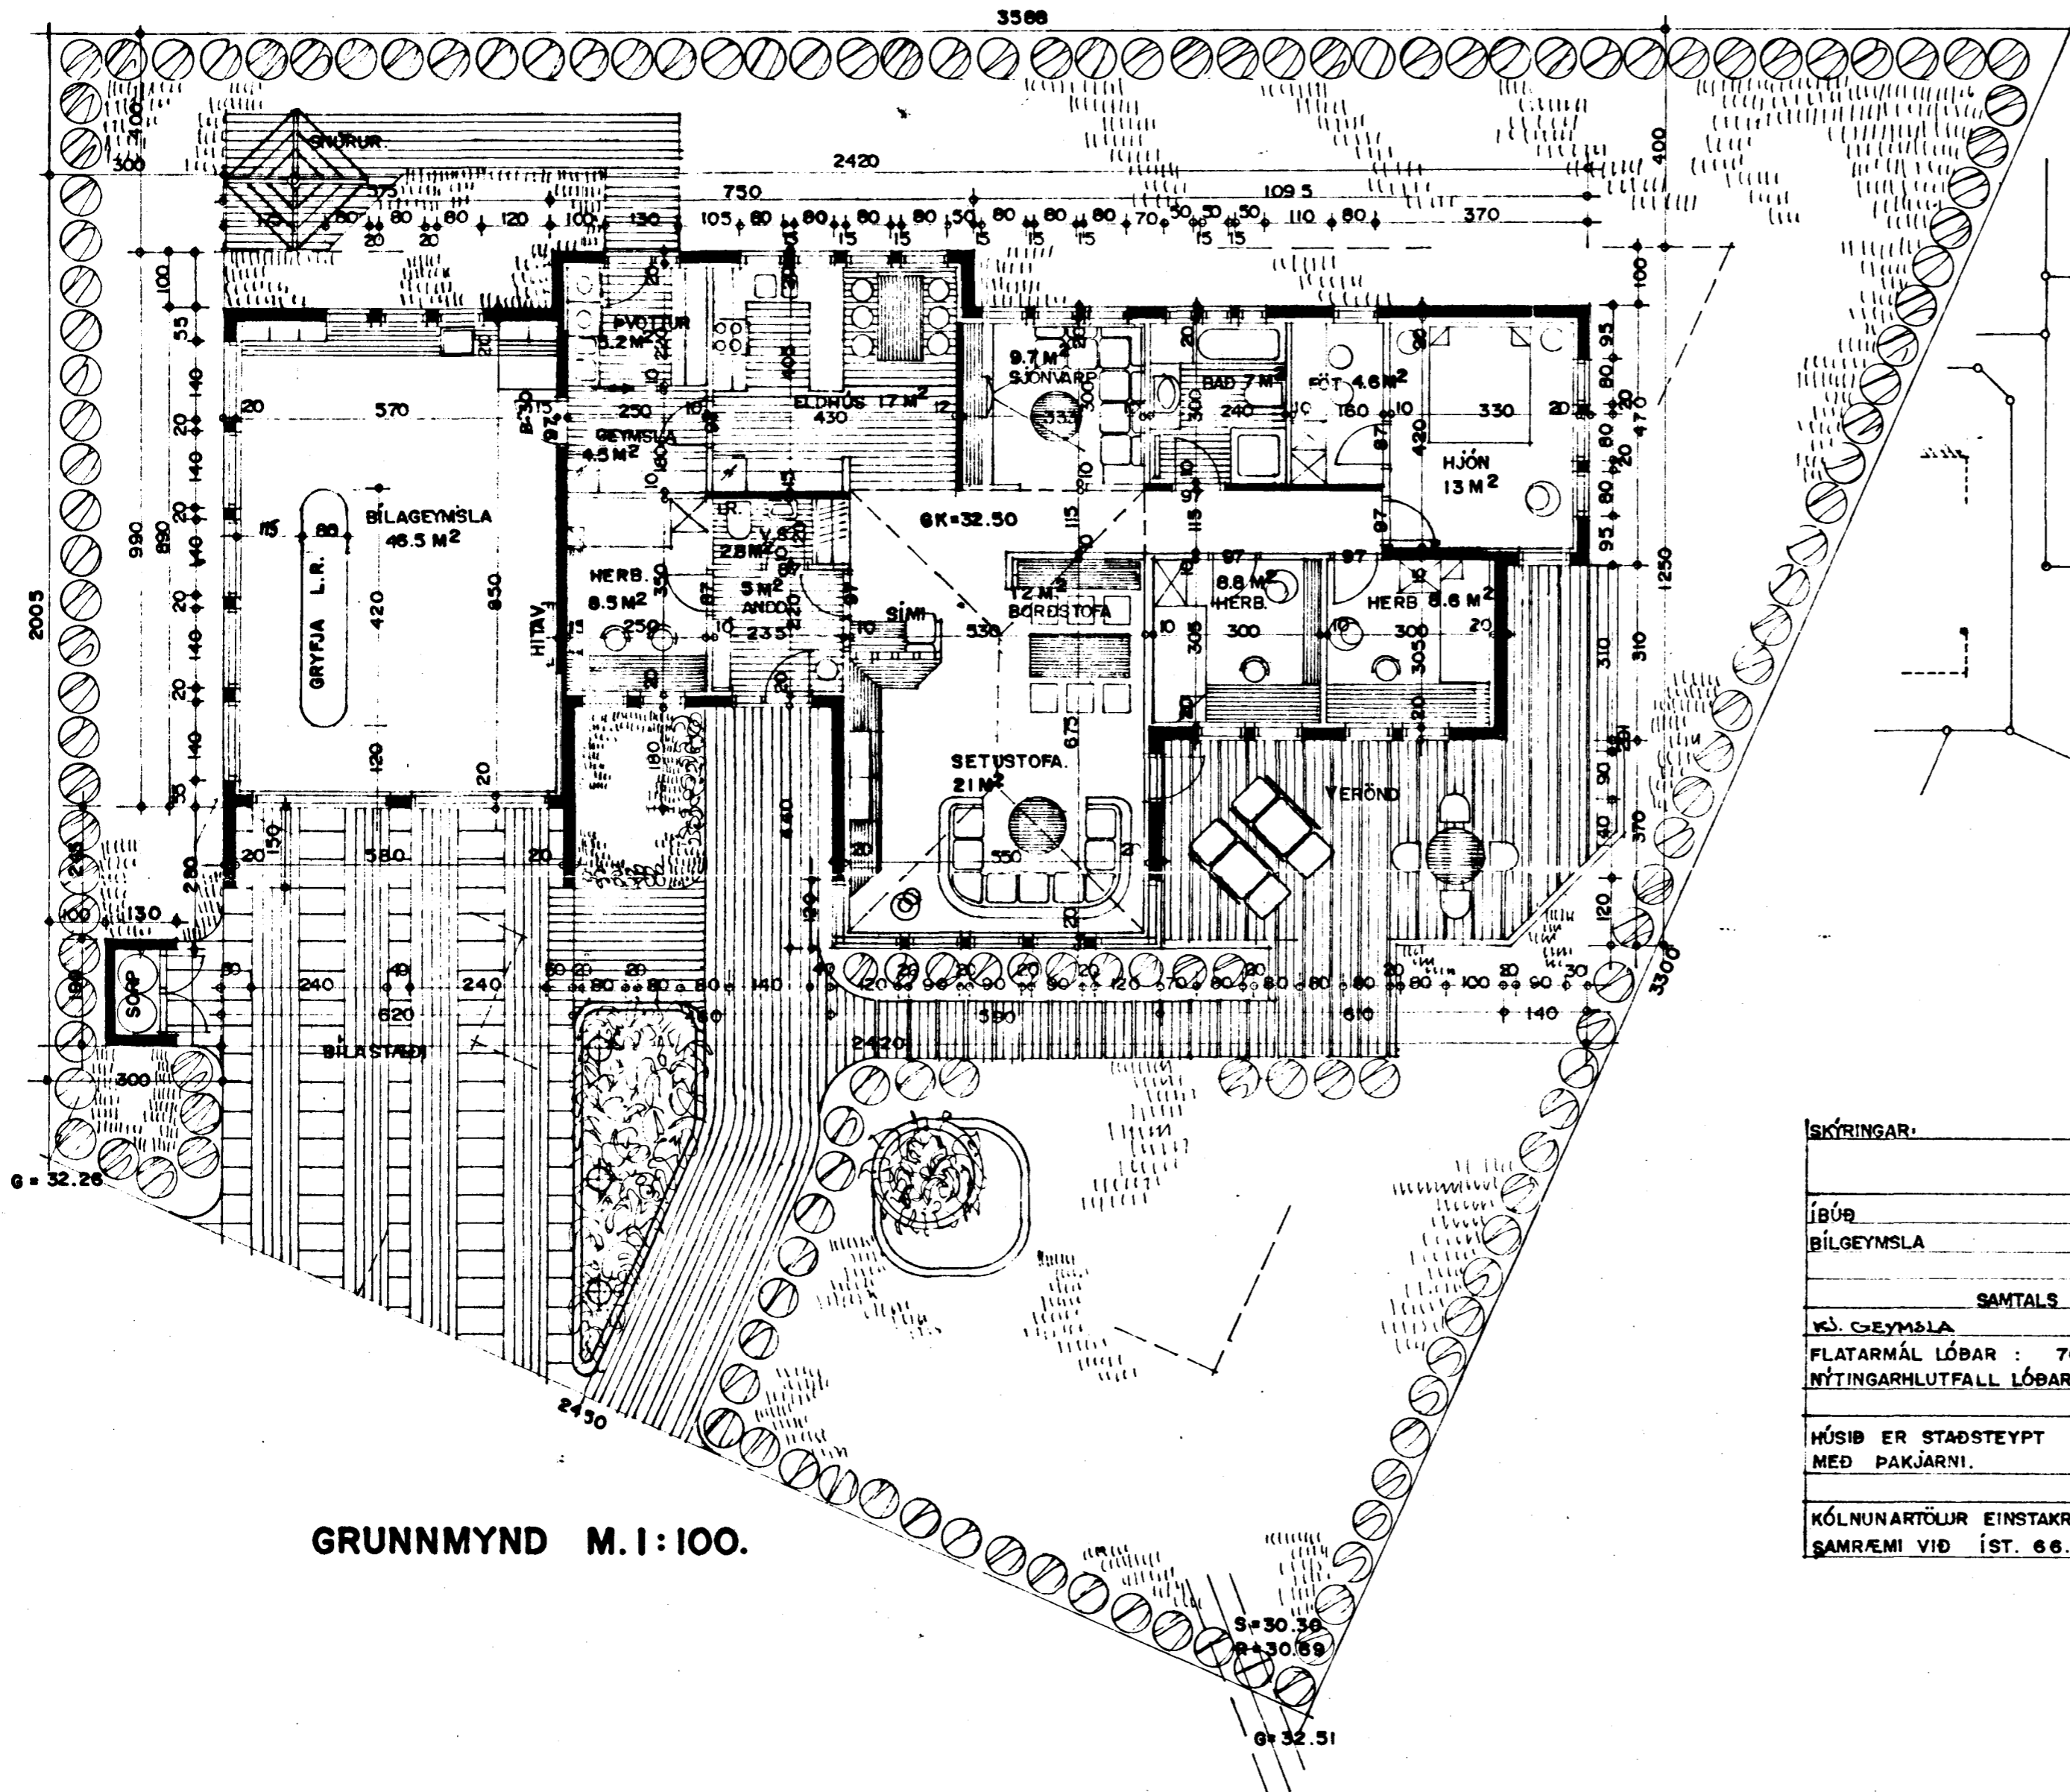



# LJÓSBERG 26 HAFNARFIRÐI.

5750-0260.01  
02

Samþykkt á fundi bygginga-  
nefndar þ. 31/10/1984  
BYGGINGAFULLTRUINN  
Í HAFNARFIRÐI  
*Sigurður Þorvarðarson*

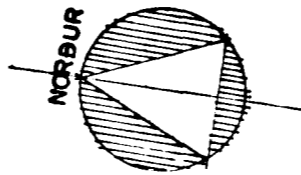


GRUNNMYND M.1:100.

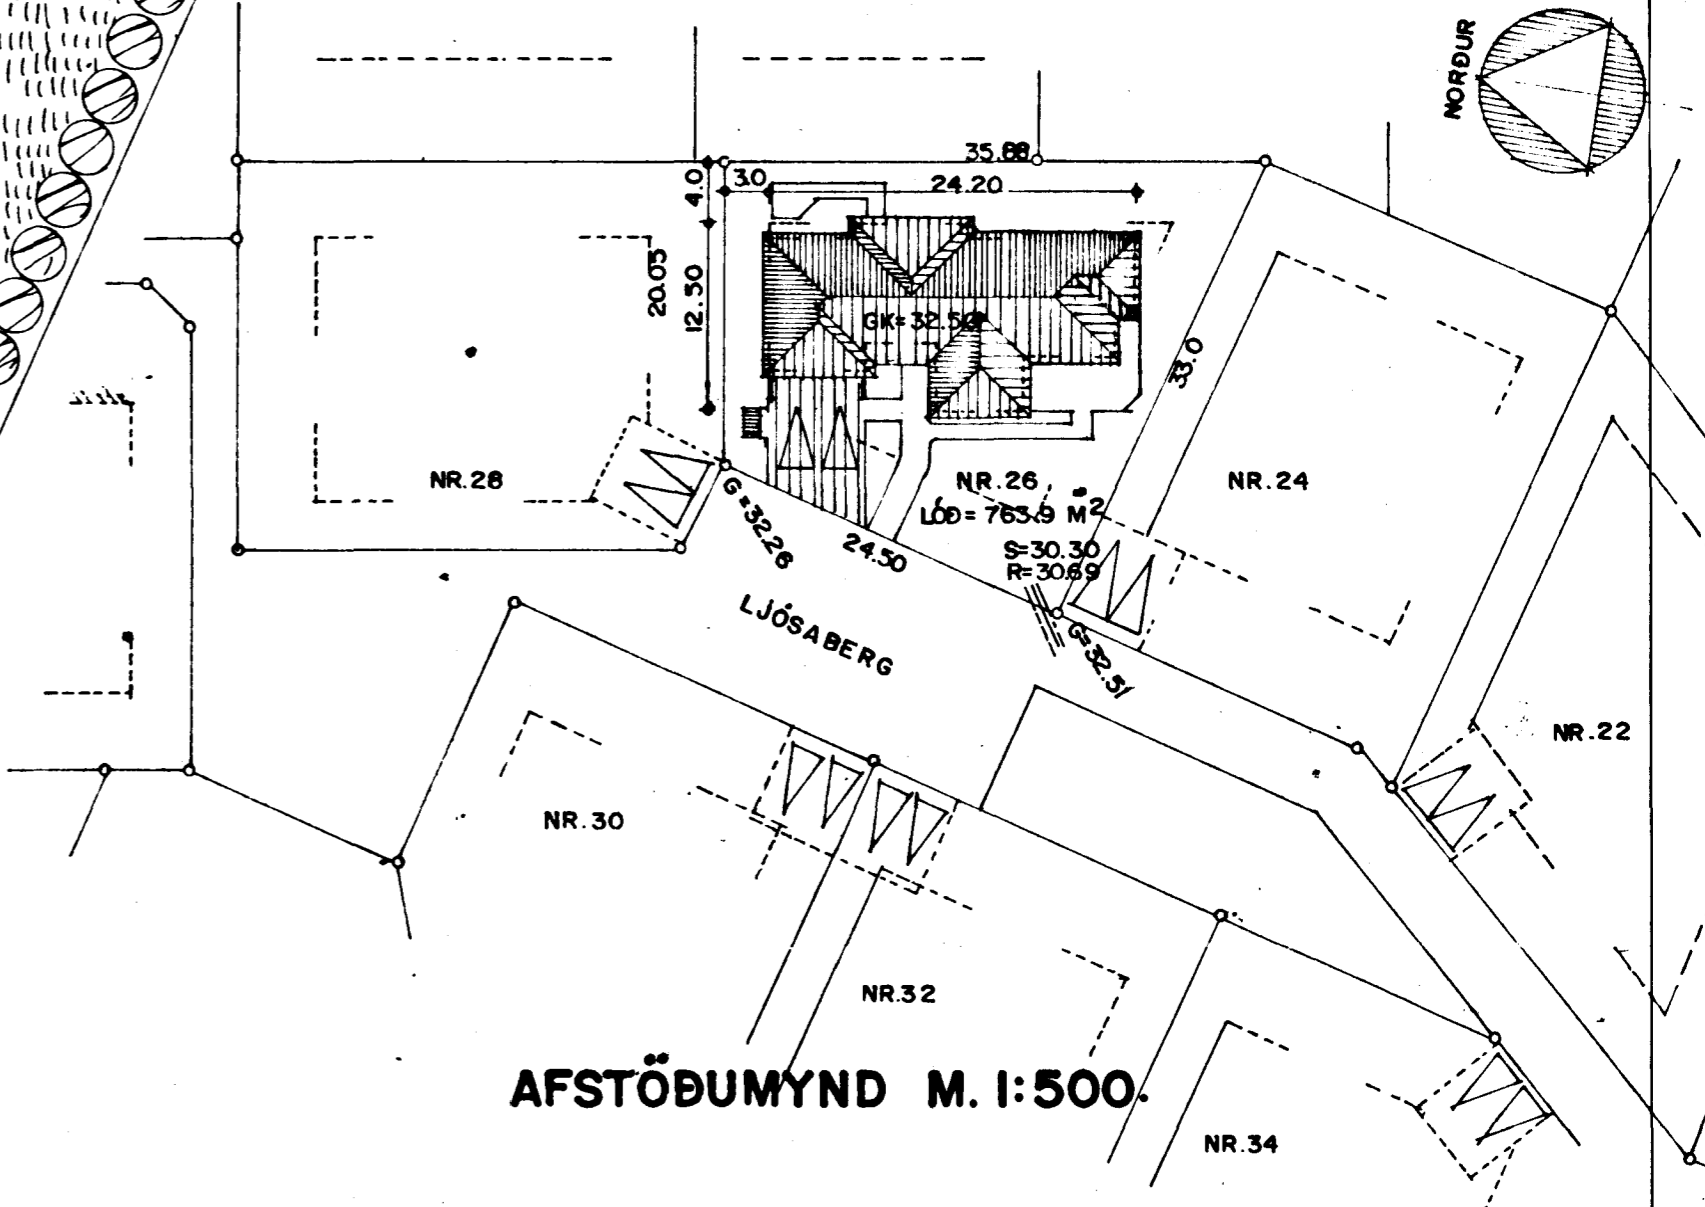

AFSTÖÐUMYND M.1:500.

SKÝRINGAR:

	FLATARMÁL	RÚMMÁL
ÍBÚÐ	: 164.1 M <sup>2</sup>	BR: 55.0 M <sup>3</sup> BR
BILGEYMSLA	: 53.2 "	: 181.0 "
SAMTALS : 217.3 M <sup>2</sup> BR: 736.0 M <sup>3</sup> BR		
KÖ. GEYMSLA	53.4 M <sup>2</sup> "	117.5 M <sup>3</sup> "
FLATARMÁL LÓBAR :	763.9 M <sup>2</sup>	
NÝTINGARHLUTFALL LÓBAR :	0.28	
HÚSIÐ ER STAÐSTEYPT MED TIMBURÞAKI KLÆDDU MED ÞAKJÄRNI.		
KÓLNUNARTÖLUR EINSTAKRA BYGGINGAHLUTA SÉU Í SAMRÆMI VID ÍST. 66.		

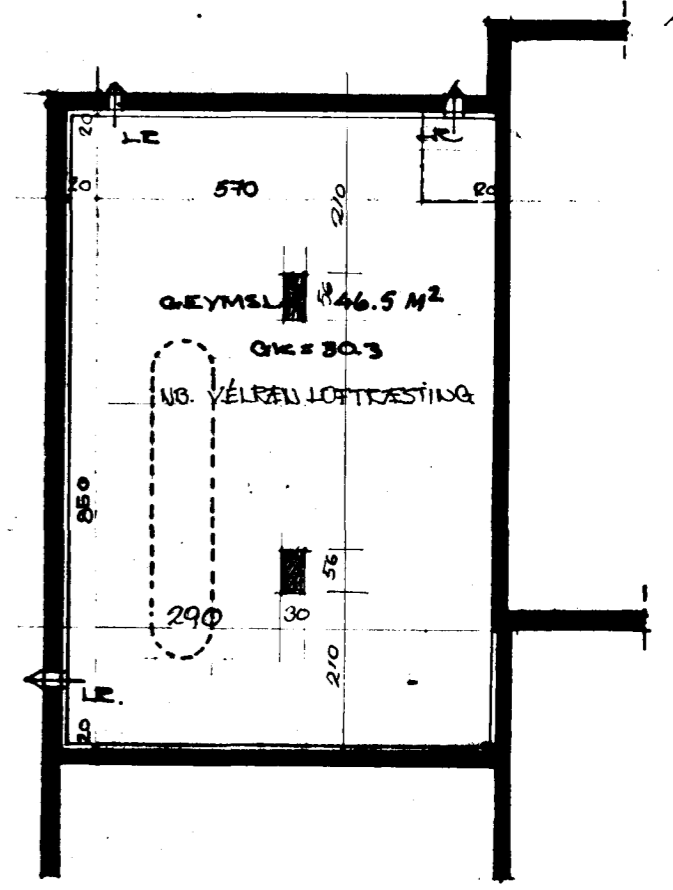

GRUNNMYND KJALLARA ONDIR BILGEYMSLU.

Breytt í október 1984 SJP

*Sigurður Þorvarðarson*