


STÆRÐIR

íbúð	..... 143.6 m <sup>2</sup>	..... 445.0 m <sup>3</sup>
gróðurst.	.... 9.7 m <sup>2</sup>	..... 26.1 m <sup>3</sup>
bílgeymsla ...	57.7 m <sup>2</sup>	.....190.5 m <sup>3</sup>
kjalla undir bílg.	57.7 m <sup>2</sup>	..... 132.7 m <sup>3</sup>
	268.7 m <sup>2</sup>	794.3 m <sup>3</sup>



Óupplýstir G kótar.

Óupplýstir G kótar

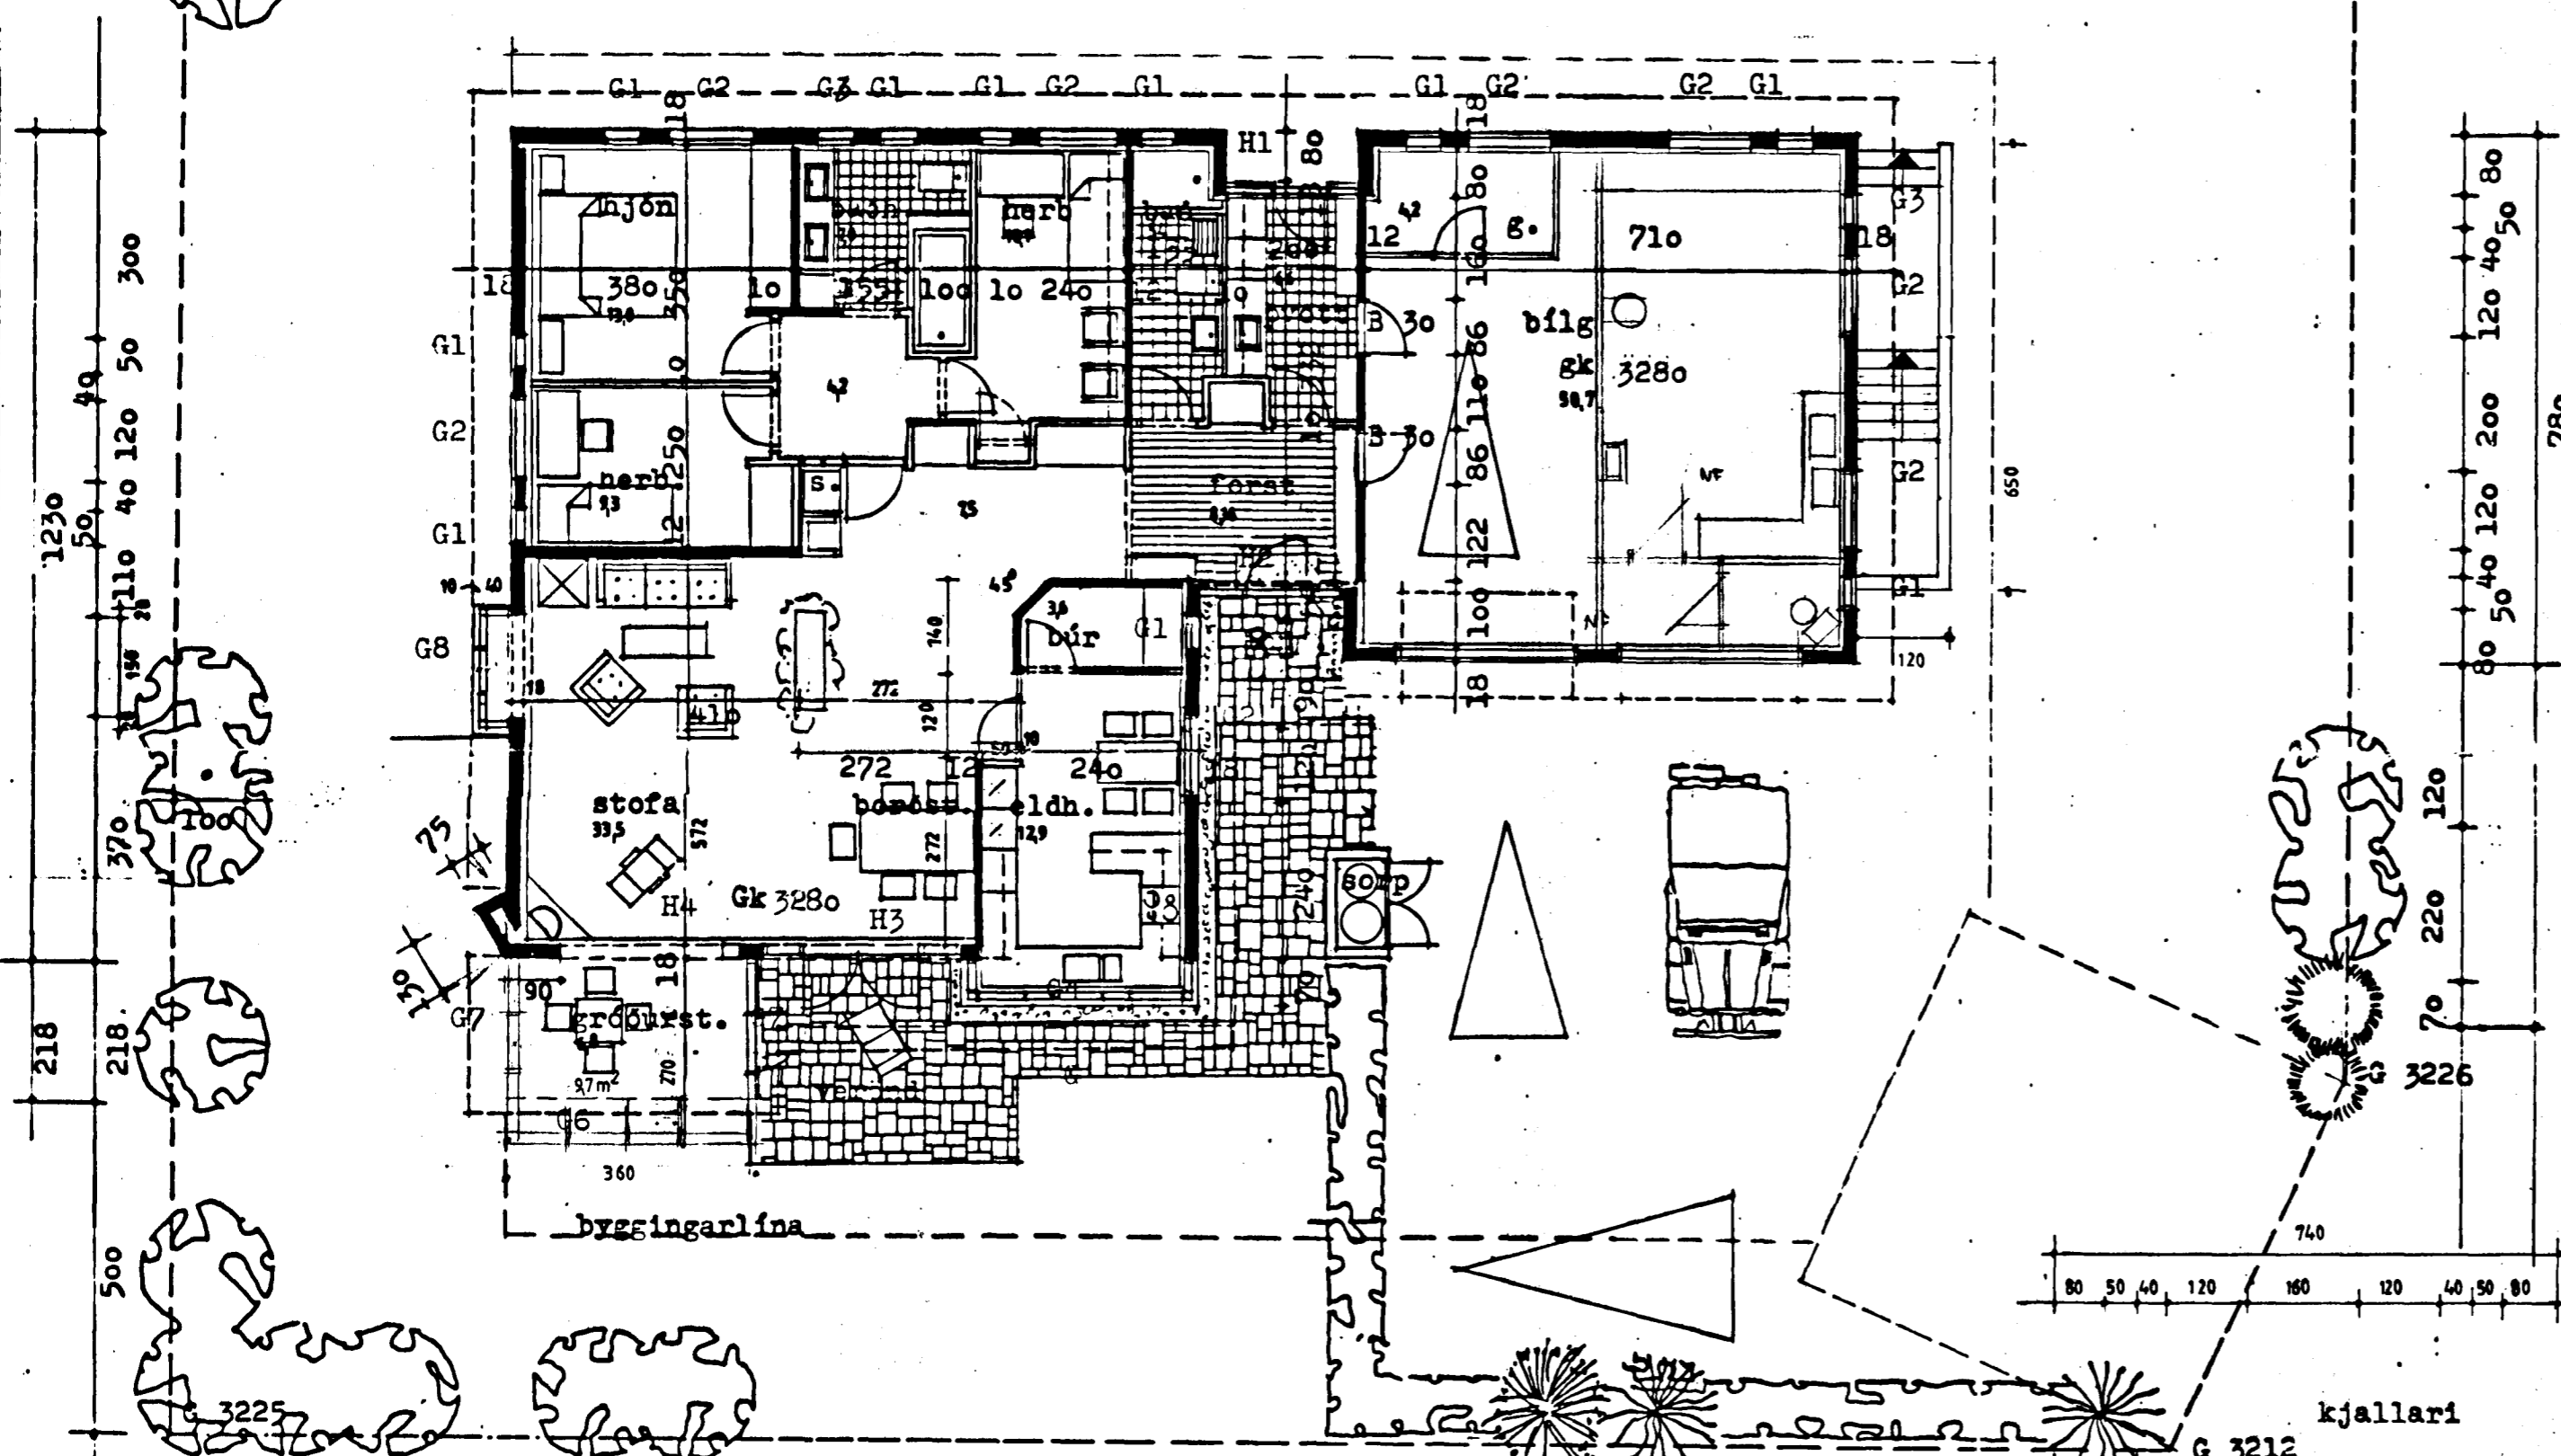


SKYRINGAR

Húsið er steinsteypt.  
Litaval á tréverki, þakklæðingu og  
steyptum byggingarhlutum skal valinn  
í samráði við arkitekt.  
  
Einangrun og annar frágangur skal  
vera í samræmi við gildandi  
byggingareglugerð.

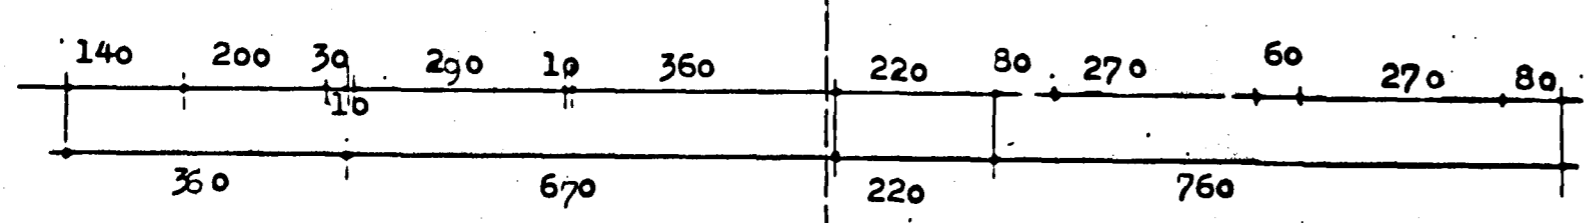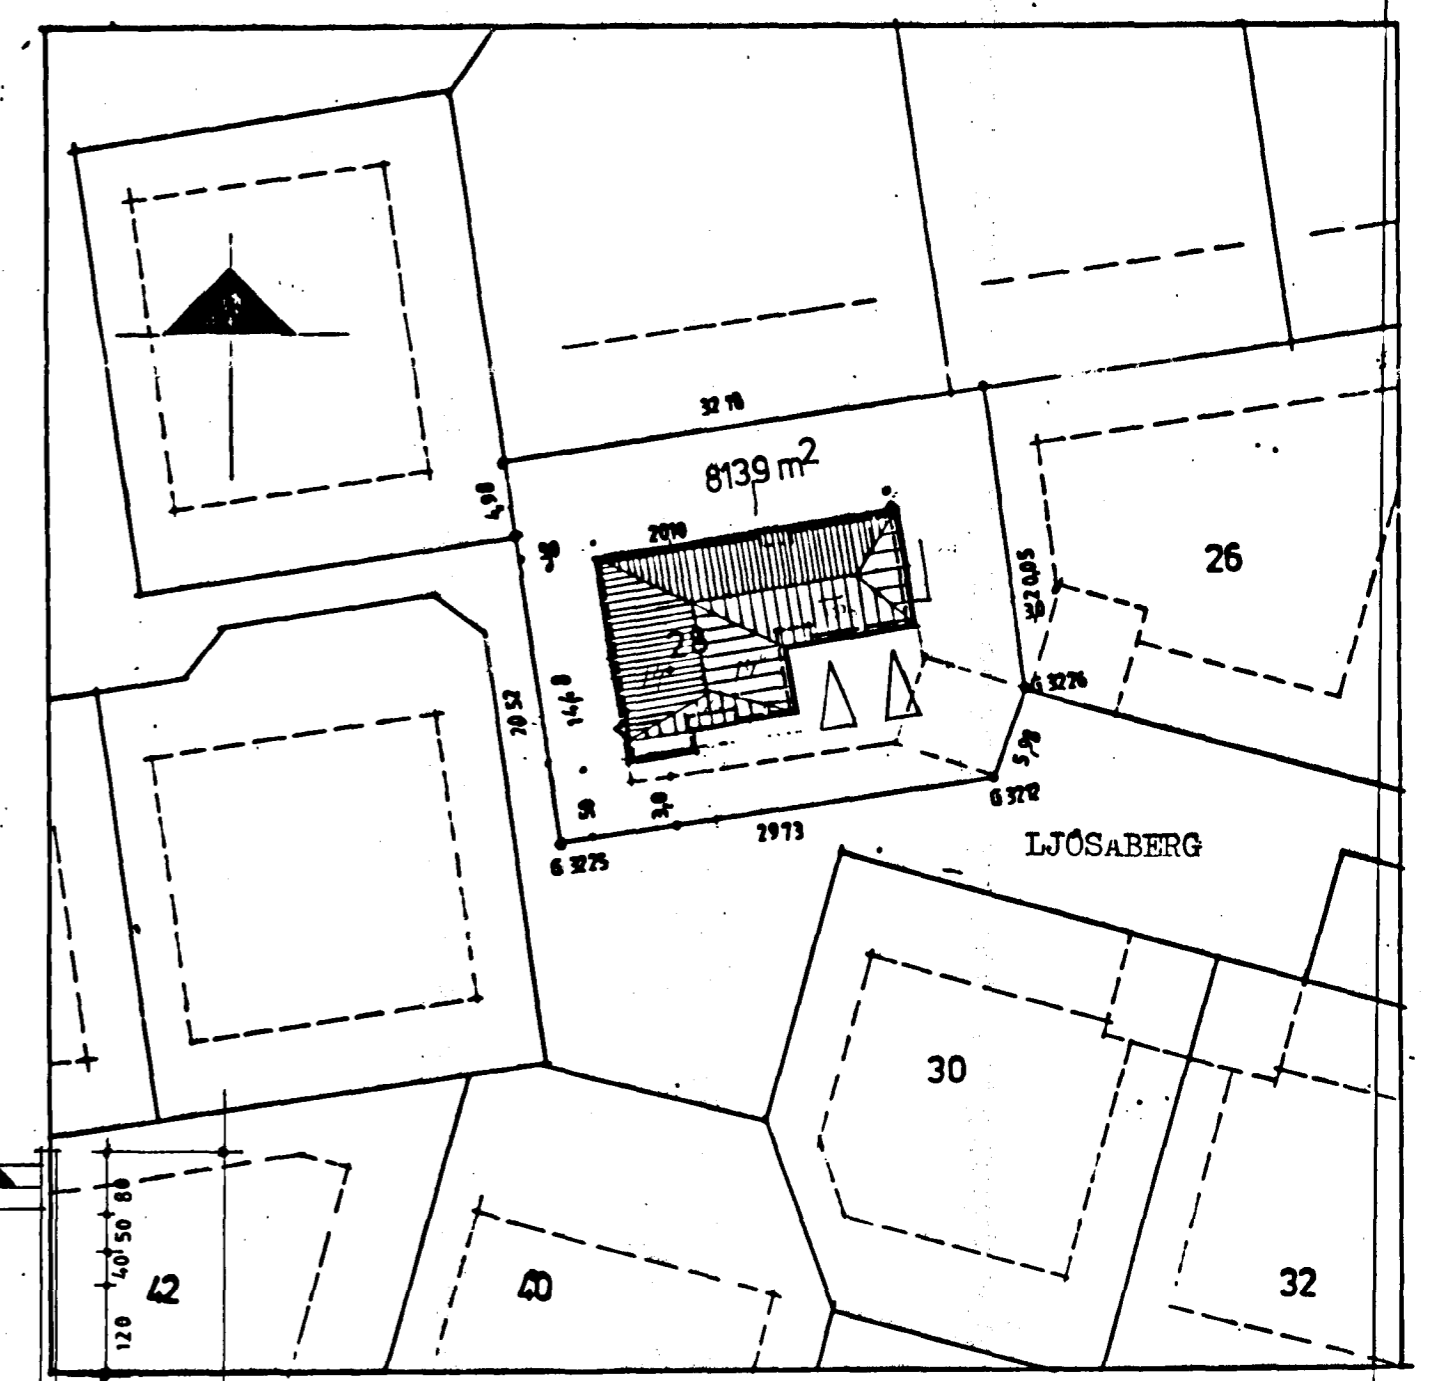

gerð hefur verið breyting á húsinu dags 11.10.88  
stækun gróðurstofu  
kjallari undir bílgeymslu.

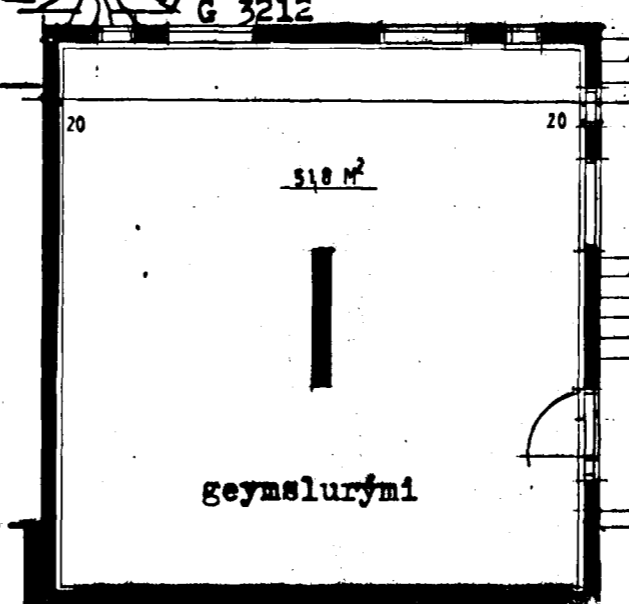

afstöðumynd 1:500